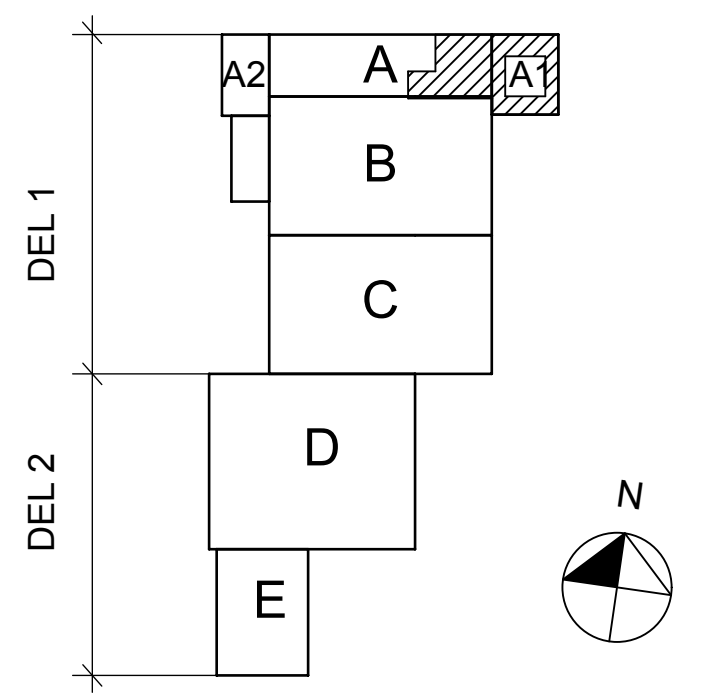


PLAN 2 LOKAL 202
SKALA 1:100 (A3)

BET	ANT	ÄNDRINGEN AVSER	SIGN	DATUM
RELATIONSHANDLING				
				
Båtyxan 1, MALMÖ				
UPPDRAG NR	-	RITAD AV	CLA	HANDLAGGARE
DATUM	2010-10-11	ANSVARIG	BORIS WALL	
PLAN VÅNING 2 NORRA DELEN				
LOKAL 202				
SKALA	1:50 (A1) 1:100 (A3)	NUMMER	A99.1-202	BET
				-

UPPLYSNINGAR:
Denna ritning är upprättad utifrån bef. handlingar samt kontrollmätt. Fullständig uppmätning har ej utförts.
Redovisade brandcellsgränser har ej kontrollerats på plats.