
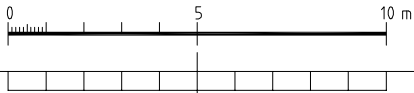


Vakant lokal

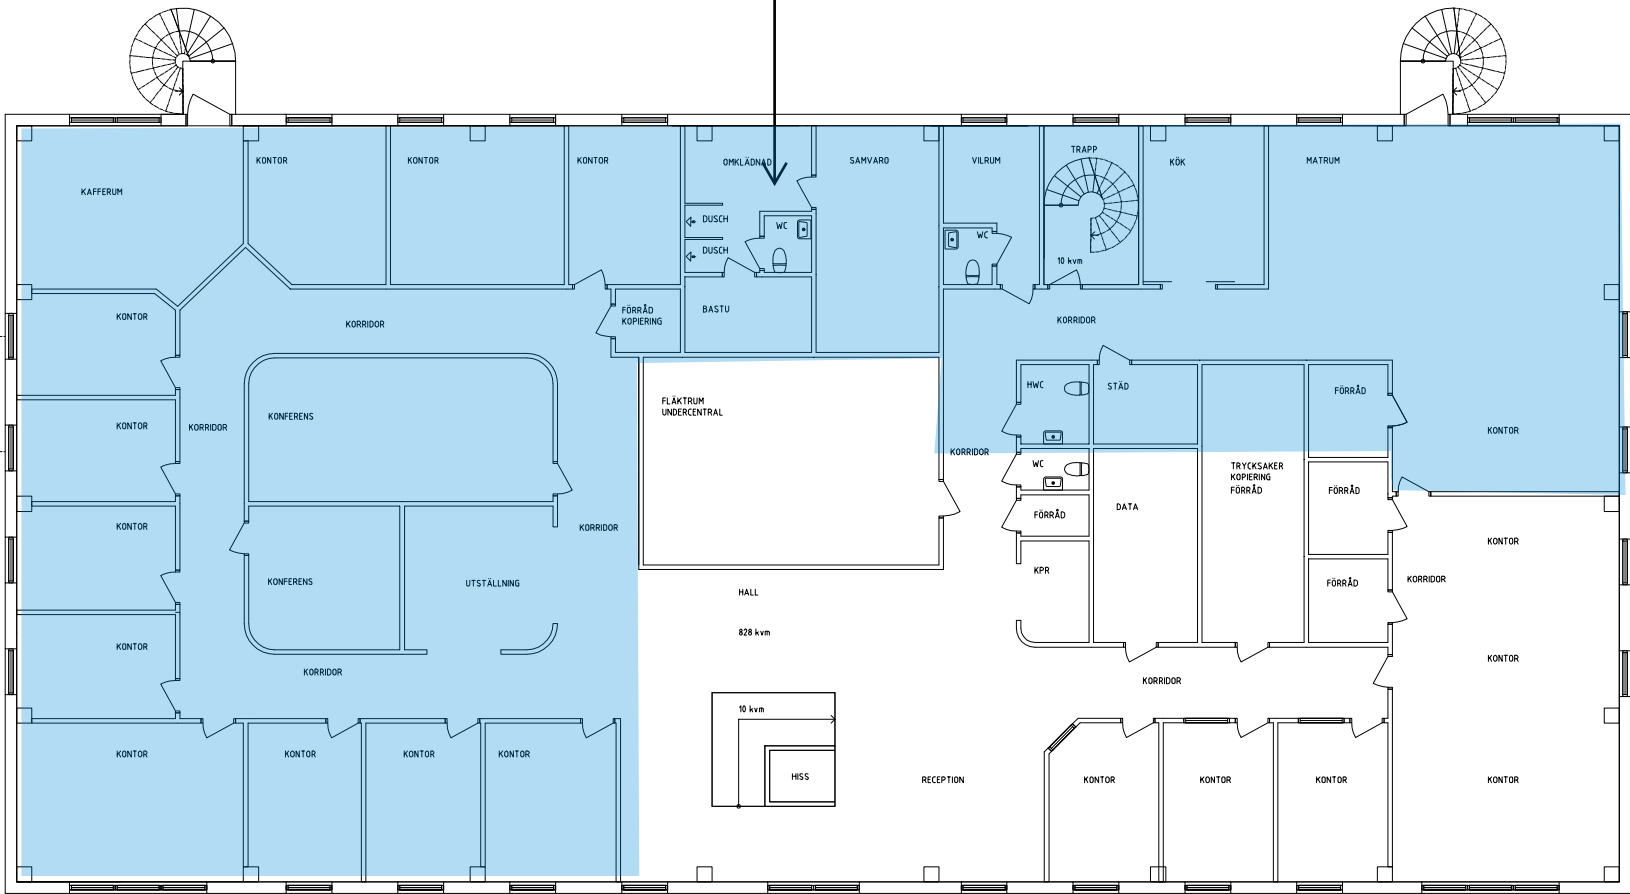

FÅR EJ BETRAKTAS SOM
UPPMÄTNINGSRITNING DÅ
DETALJMÄTNING EJ ÄR
UTFÖRD.
VISSA AVVIKELSER KAN
FÖREKOMMA.

UPPDATERING UTFÖRD AV PROJEKTENEGAGEMANG, PEGI		LG	2012-05-10	
BET	ANT	ÄNDRINGEN AVSER	SIGN	DATUM
RELATIONSHANDLING				
VIBY 19:53, 19:54 STOCKHOLM				
Mileway				
ARKITEKTHUSET Monarken				
FURUNÄSVÄGEN 105 BOX 760, 941 28 PITEÅ TEL 0911-398 00 FAX 0911-398 29		☒ STORSGATAN 42 BOX 198, 971 06 LULEÅ TEL 0920-398 00 FAX 0920-398 29		
UPPDRAG NR 1004.8	RITAD AV MK	HANDLÄGGARE HANS KOHKOINEN		
DATUM 2011-08-31	ANSVARIG HANS KOHKOINEN			
KONTOR & VERKSTADSLOKAL				
PLAN 2, DEL2 BEFINTLIGA FÖRHÅLLANDEN				
ÖVERSIKT				
SKALA 1:100 (A1) 1:200 (A3)	NUMMER A-04.1-24			I BET