


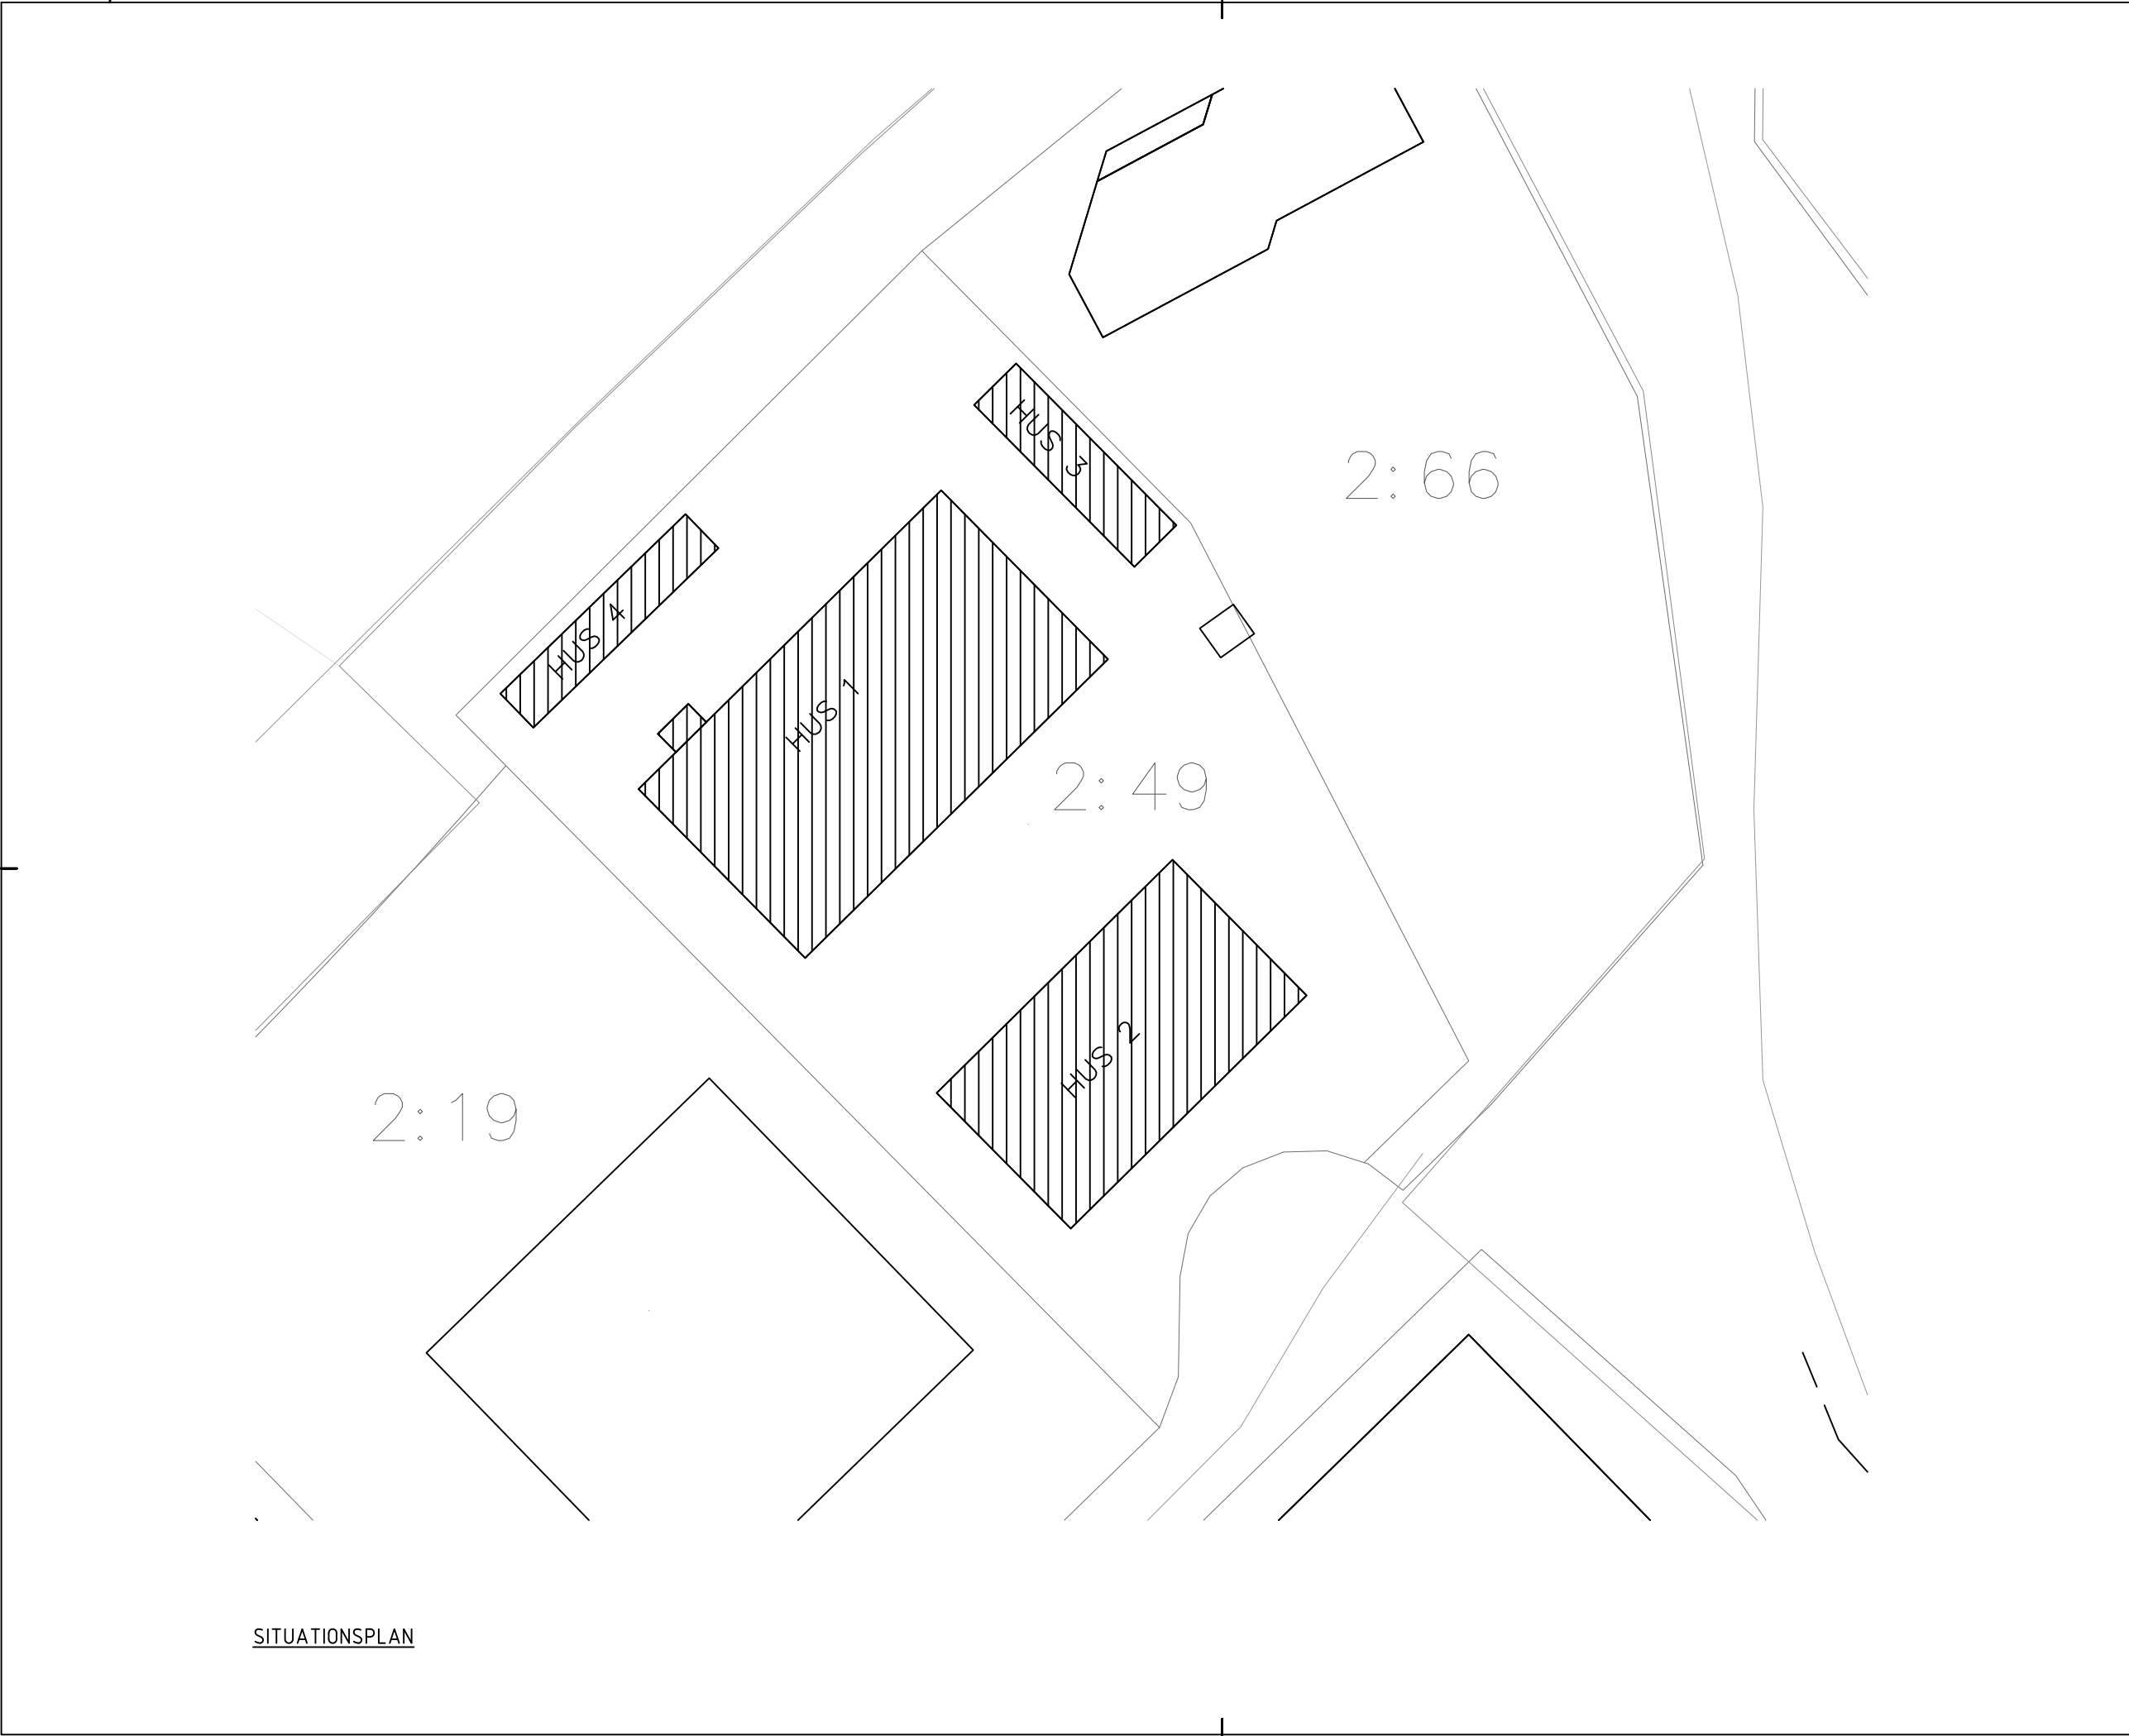


SITUATIONSPLAN

FÖRKLARINGAR

FÖRESKRIFTER

HÄNVISNINGAR

BET	ANT	ÄNDRINGEN AVSER	SIGN	DATUM
RELATIONSHANDLING				
KV. VEDDESTA 2 BROSTADEN				
NESTO ARKITEKTUR 			Gyllenborgsgatan 6 112 43 Stockholm info@nesto.se tel 08 618 95 00 fax 08 618 95 20	
UPPDRAG NR 013-03	RITAD AV LL	HANDLAGGARE R HLAWATSCH		
DATUM 2011-06-27	ANSVARIG R HLAWATSCH			
JÄRFÄLLA BYGGNAD FÖR KONTOR OCH VERKSTAD SITUATIONSPLAN				
SKALA 1:400 (A1)	NUMMER A40.1-01	I BET -		

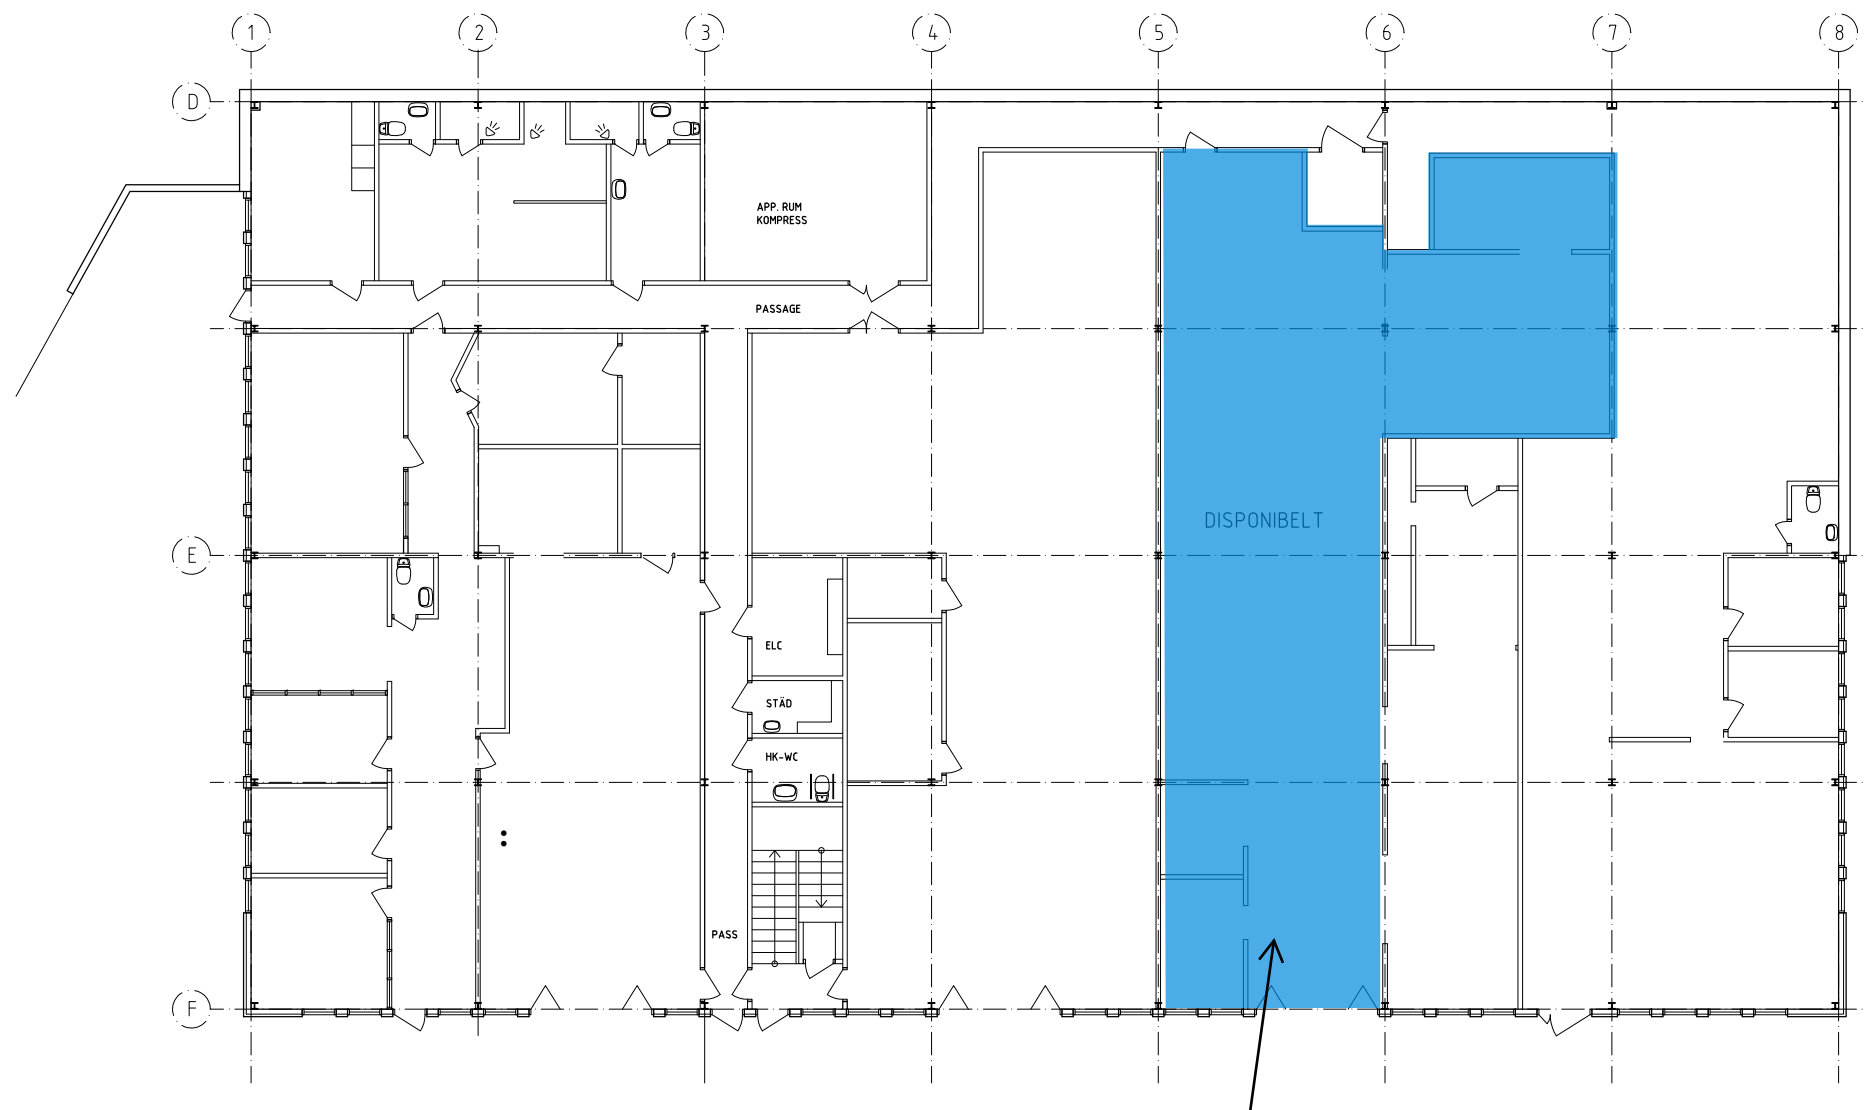

HUS 2
PLAN 0

Vakant lokal, 230 kvm

