



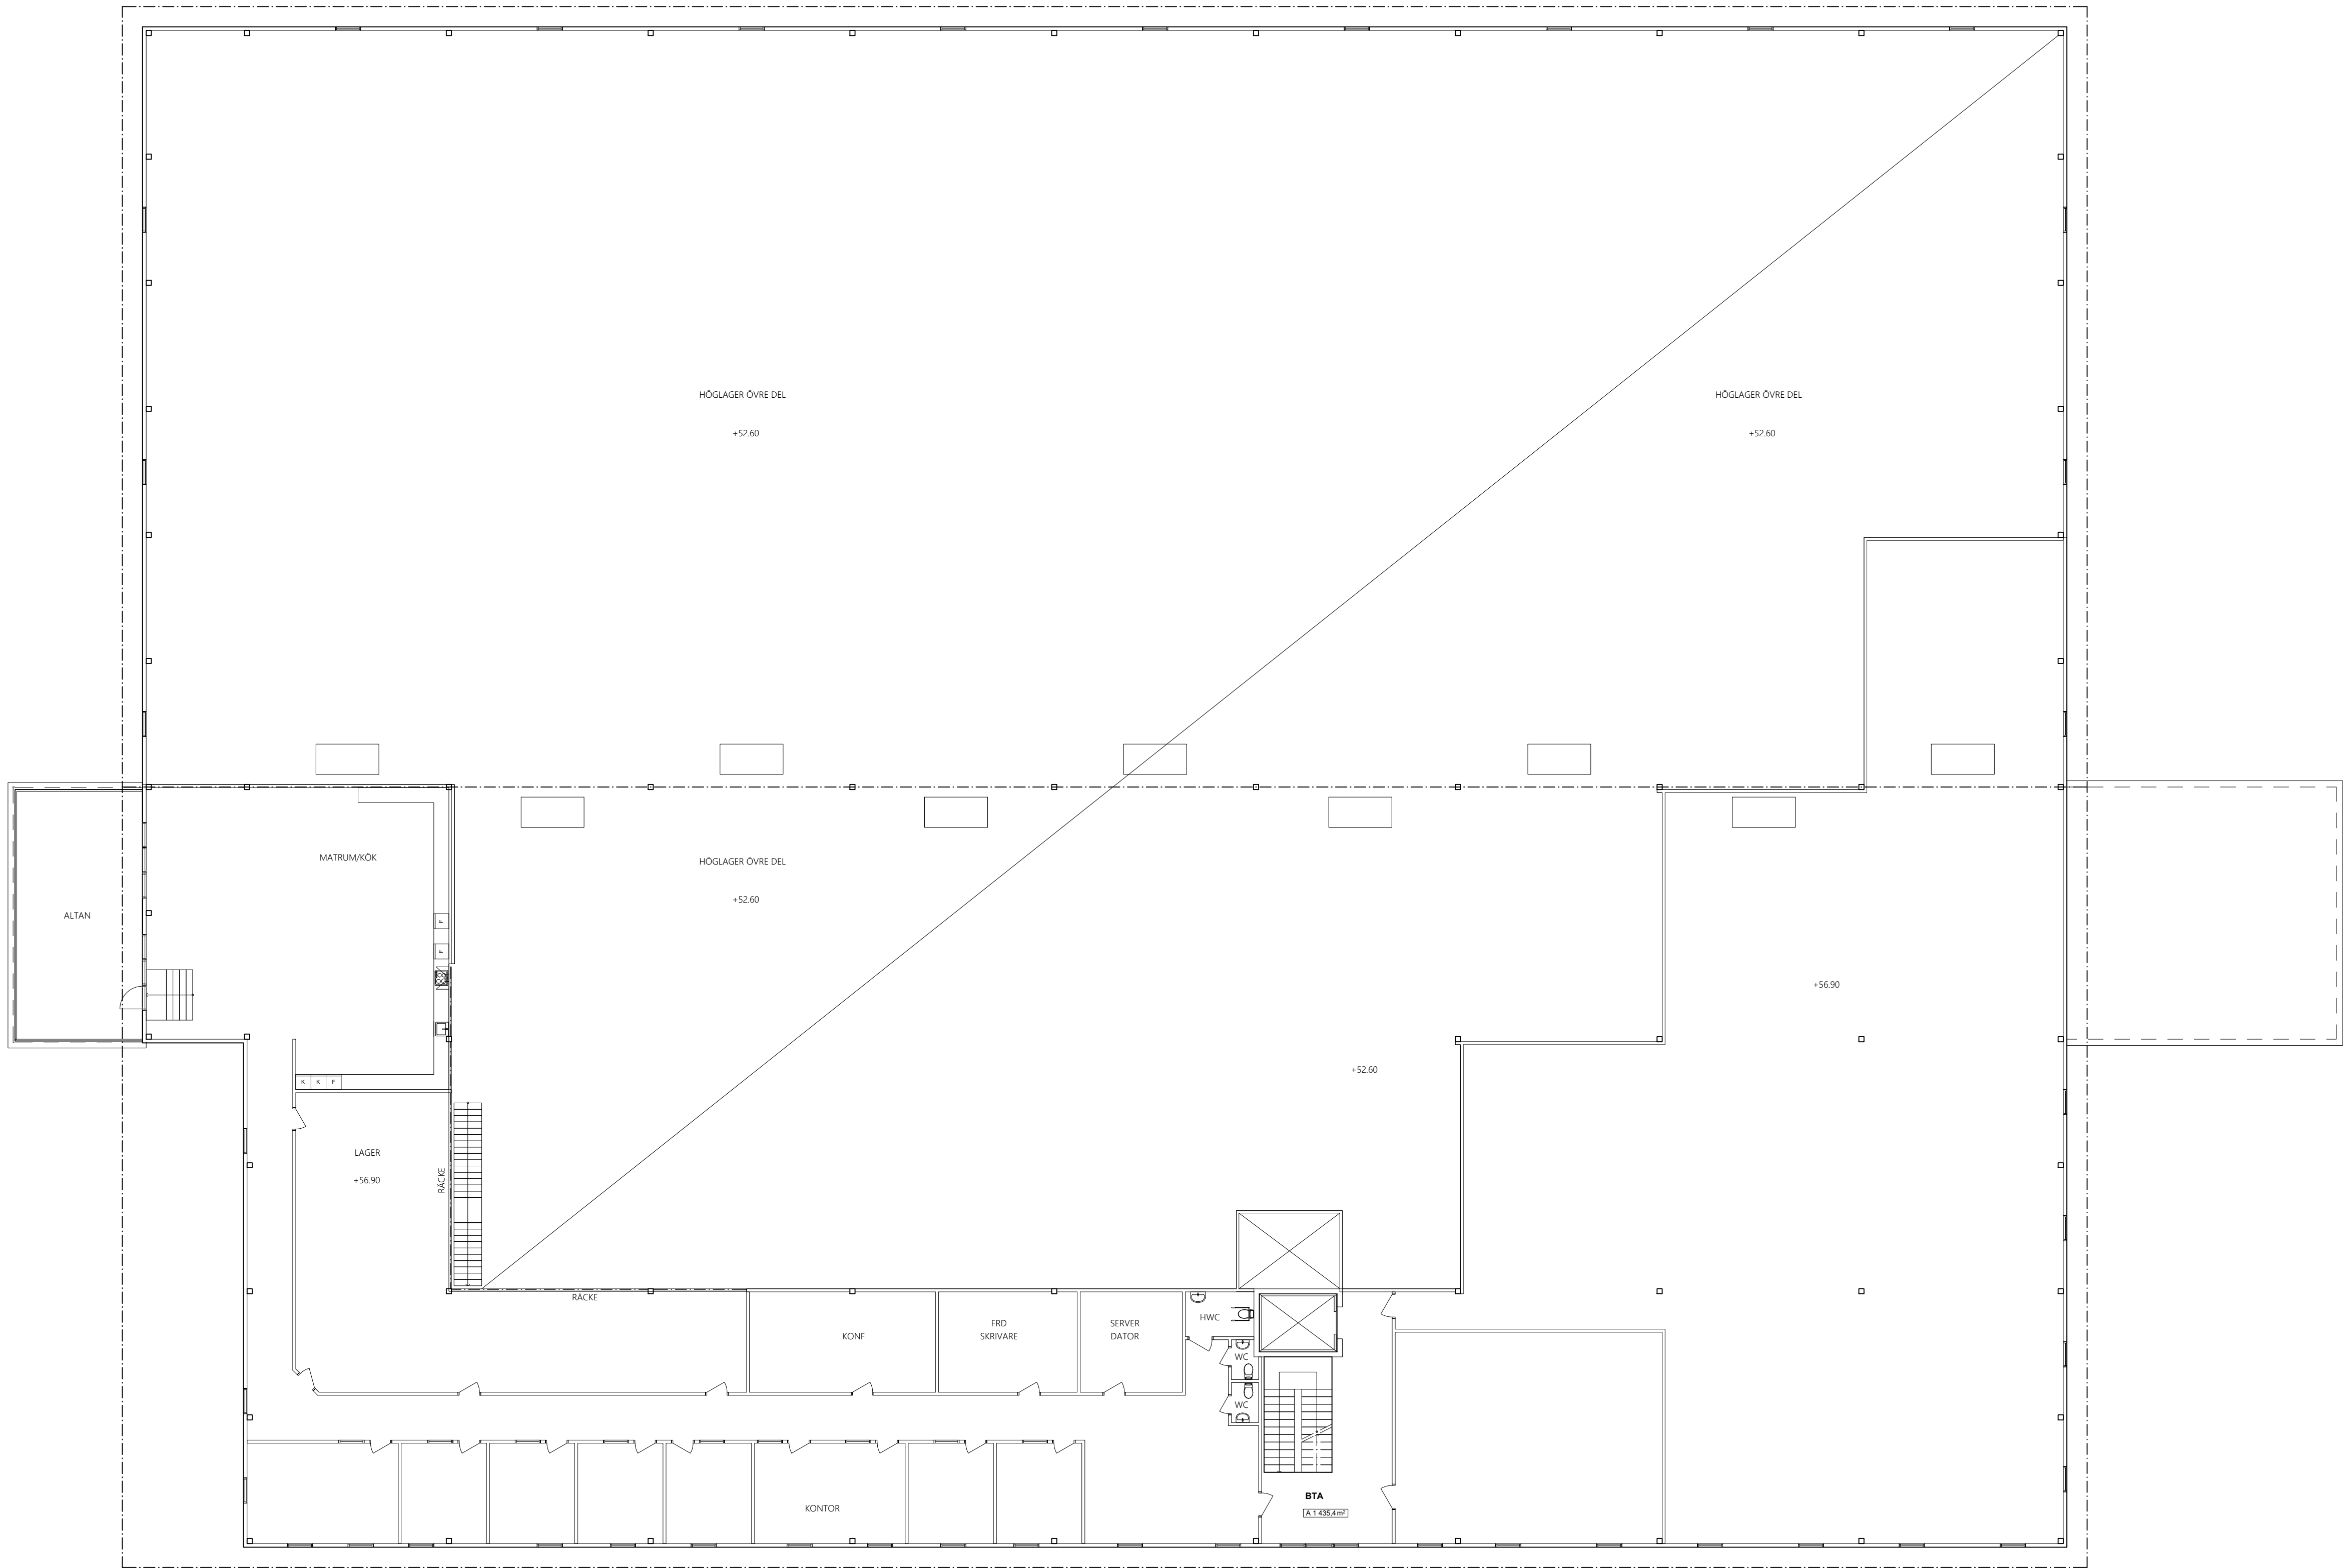

FÅR EJ BETRÄKTAS SOM
UPPMÄTNINGSRITNING DÅ
DETALJMÄTNING EJ ÄR
UTFÖRD.
VISSA AVVIKELSER KAN
FÖREKOMMA.

RELATIONSHANDLING		
JORDBROMALM 6:18		
UPPDRAGSNR. 0082	RITAD AV RM SEARES	FÖRVALTARE M AHLBERG
DATUM 2019-12-02	ANSVARIG	
JORDBROMALM 6:18 LAGERVÄGEN 36, HANINGE HUS 1 PLAN 02		
SKALA A1: 1:150 A3: 1:300	RITNINGSNUMMER A-40-1-1020	I BET

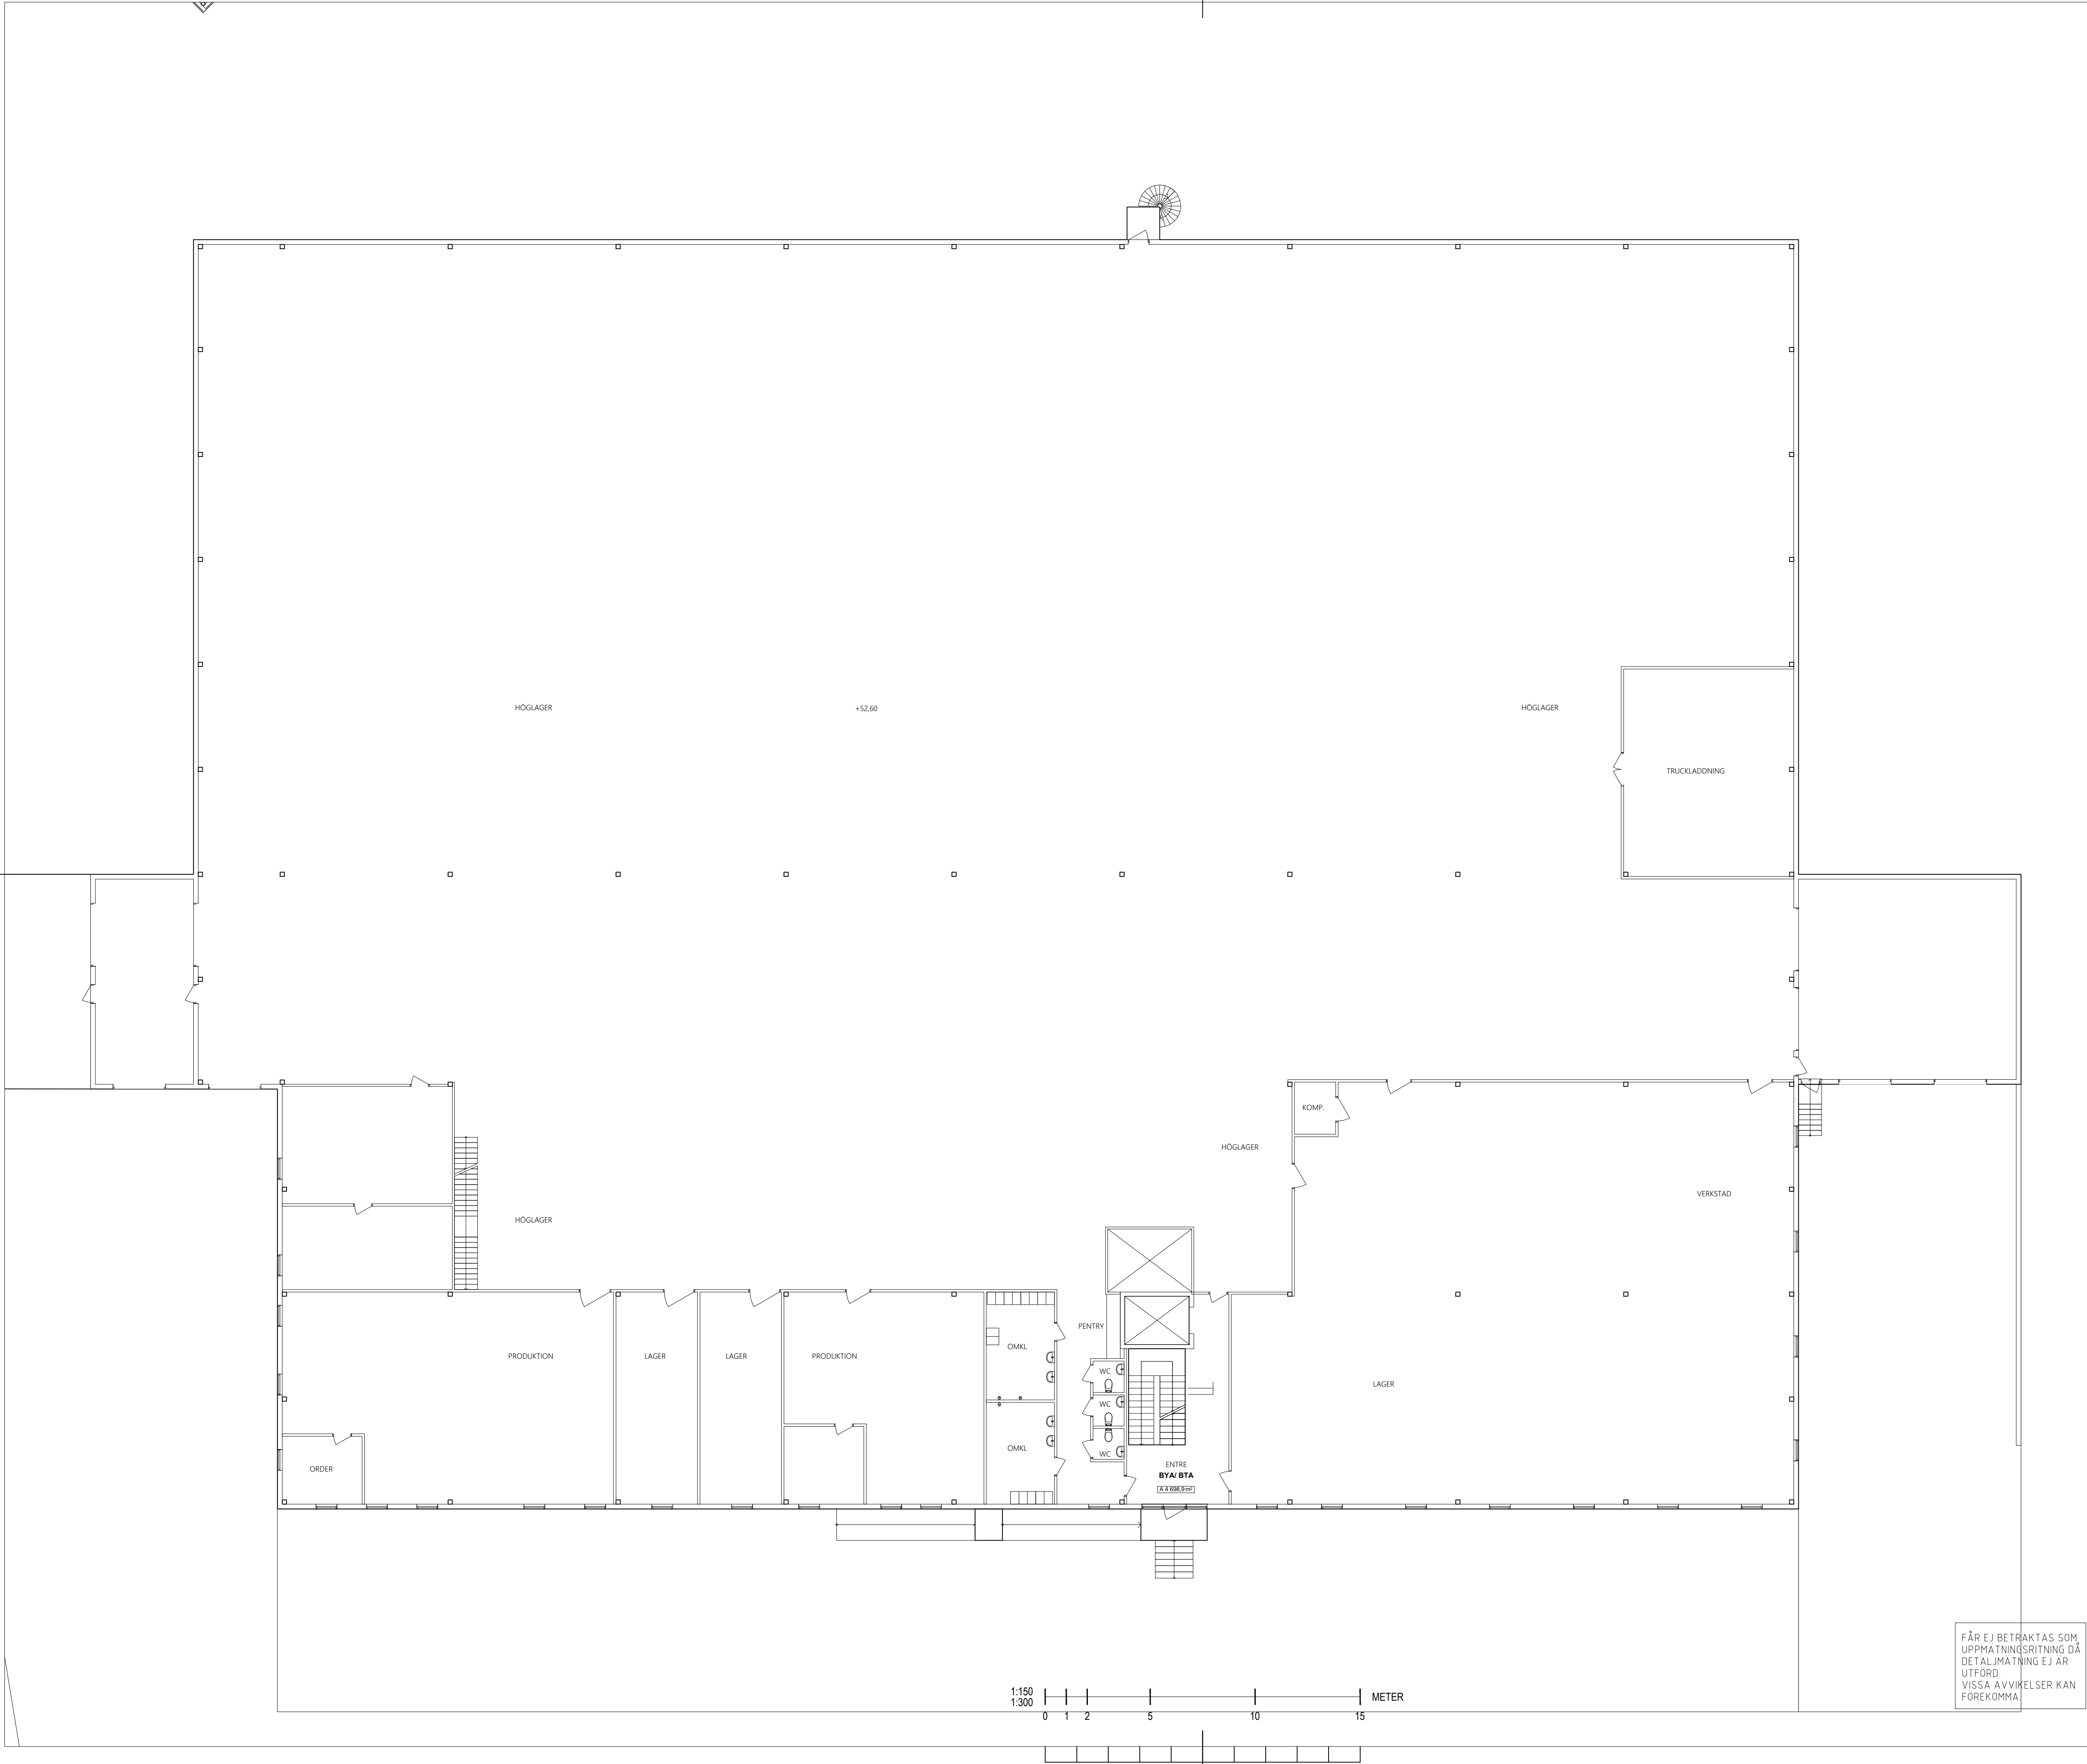

FÅR EJ BETRÄKTAS SOM
UPPMÄTNINGSRITNING DÅ
DETALJMÄTNING EJ ÄR
UTFÖRD.
VISSA AVVIKELSER KAN
FÖREKOMMA.

RELATIONSHANDLING		
JORDBROMALM 6:18		
UPPDRAGSNR. 0082	RITAD AV RM SEARES	FÖRVALTARE M AHLBERG
DATUM 2019-12-02	ANSVARIG	
JORDBROMALM 6:18 LAGERVÄGEN 36, HANINGE HUS 1 PLAN 01		
SKALA A1: 1:150 A3: 1:300	RITNINGNUMMER A-40-1-1010	I BET