
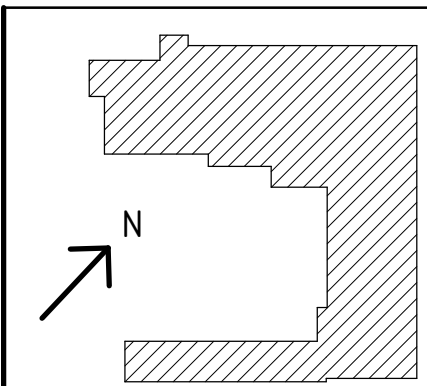


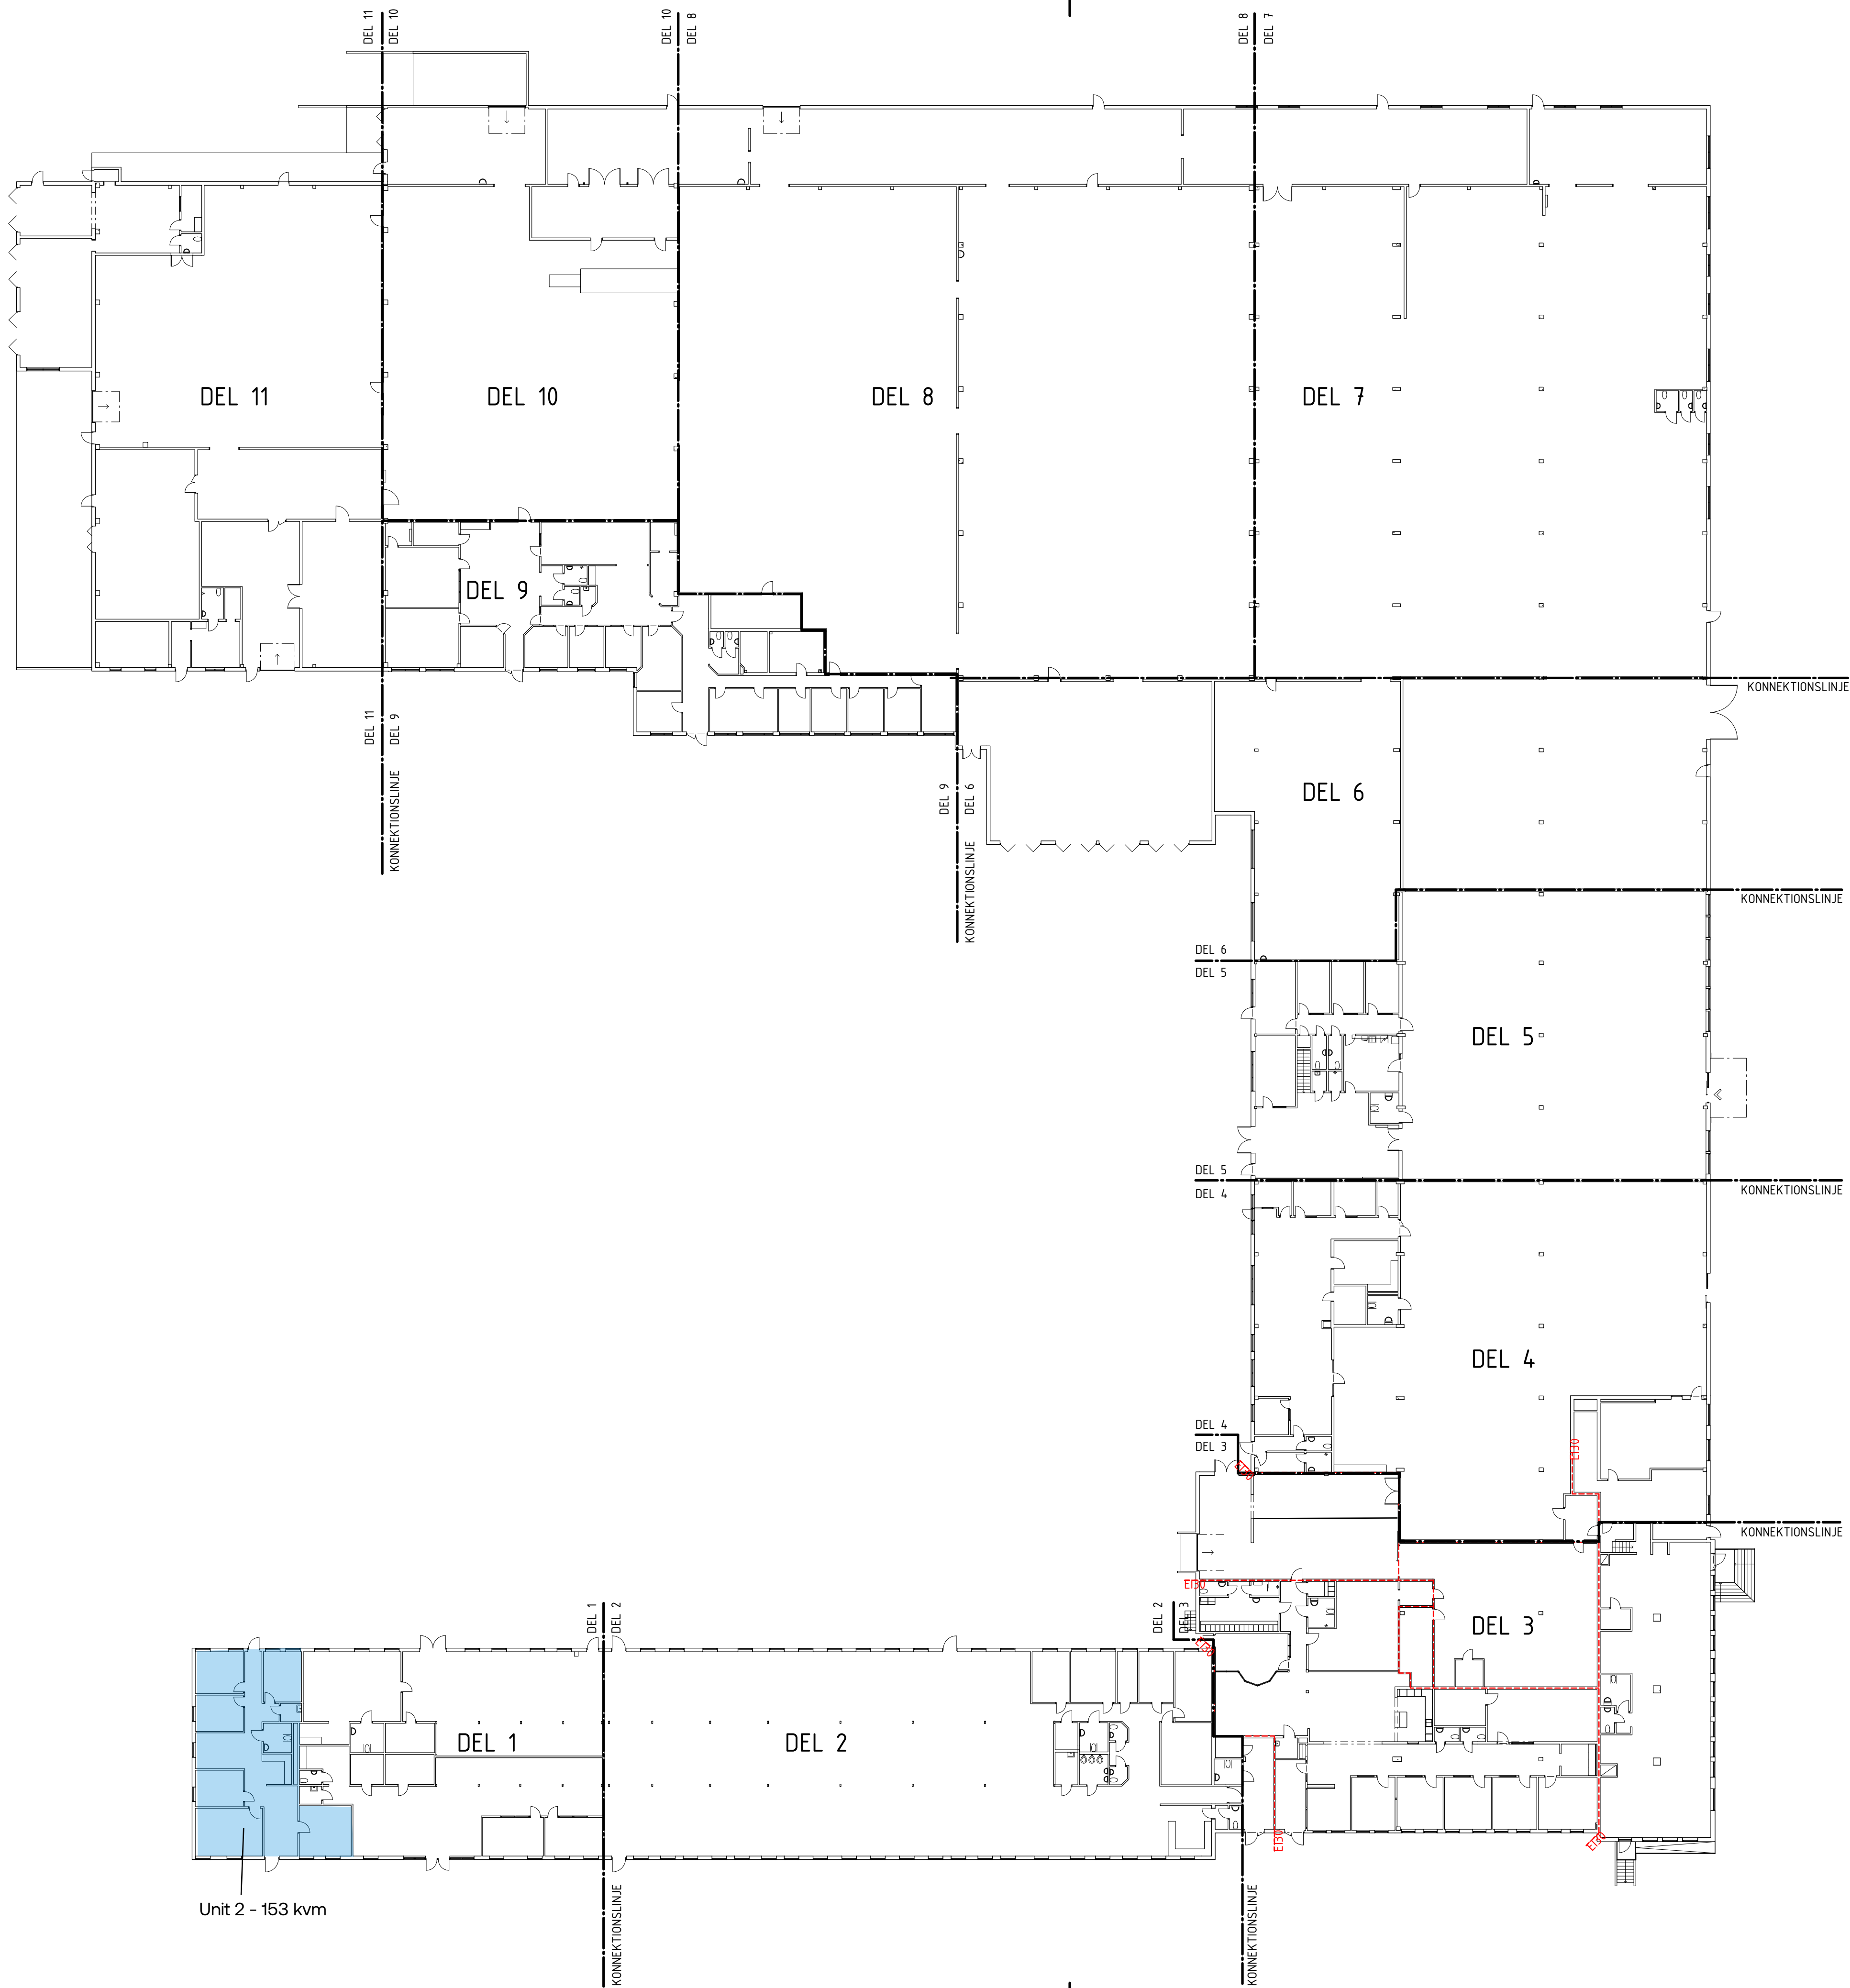

BET	ÄNDRINGEN AVSER	DATUM	SIGN
RELATIONSRITNING			
FOGDEN 4			
HALMSTAD KOMMUN			
URSPRUNGSHANDLING AV: Öbgs. Allmän. Byggnbyrå, Curt Lignell Ark			
UPPDRAG NR	RIKAD/KONSTR. AV	HANDLAGGARE	
	—	—	
DATUM	ANSVARIG		
HALMSTAD KOMMUN			
PLAN 1, ÖVERSIKT			
SKALA		NUMMER	BET
A1: 1:300		A-40-1-100	
A3: 1:600			