



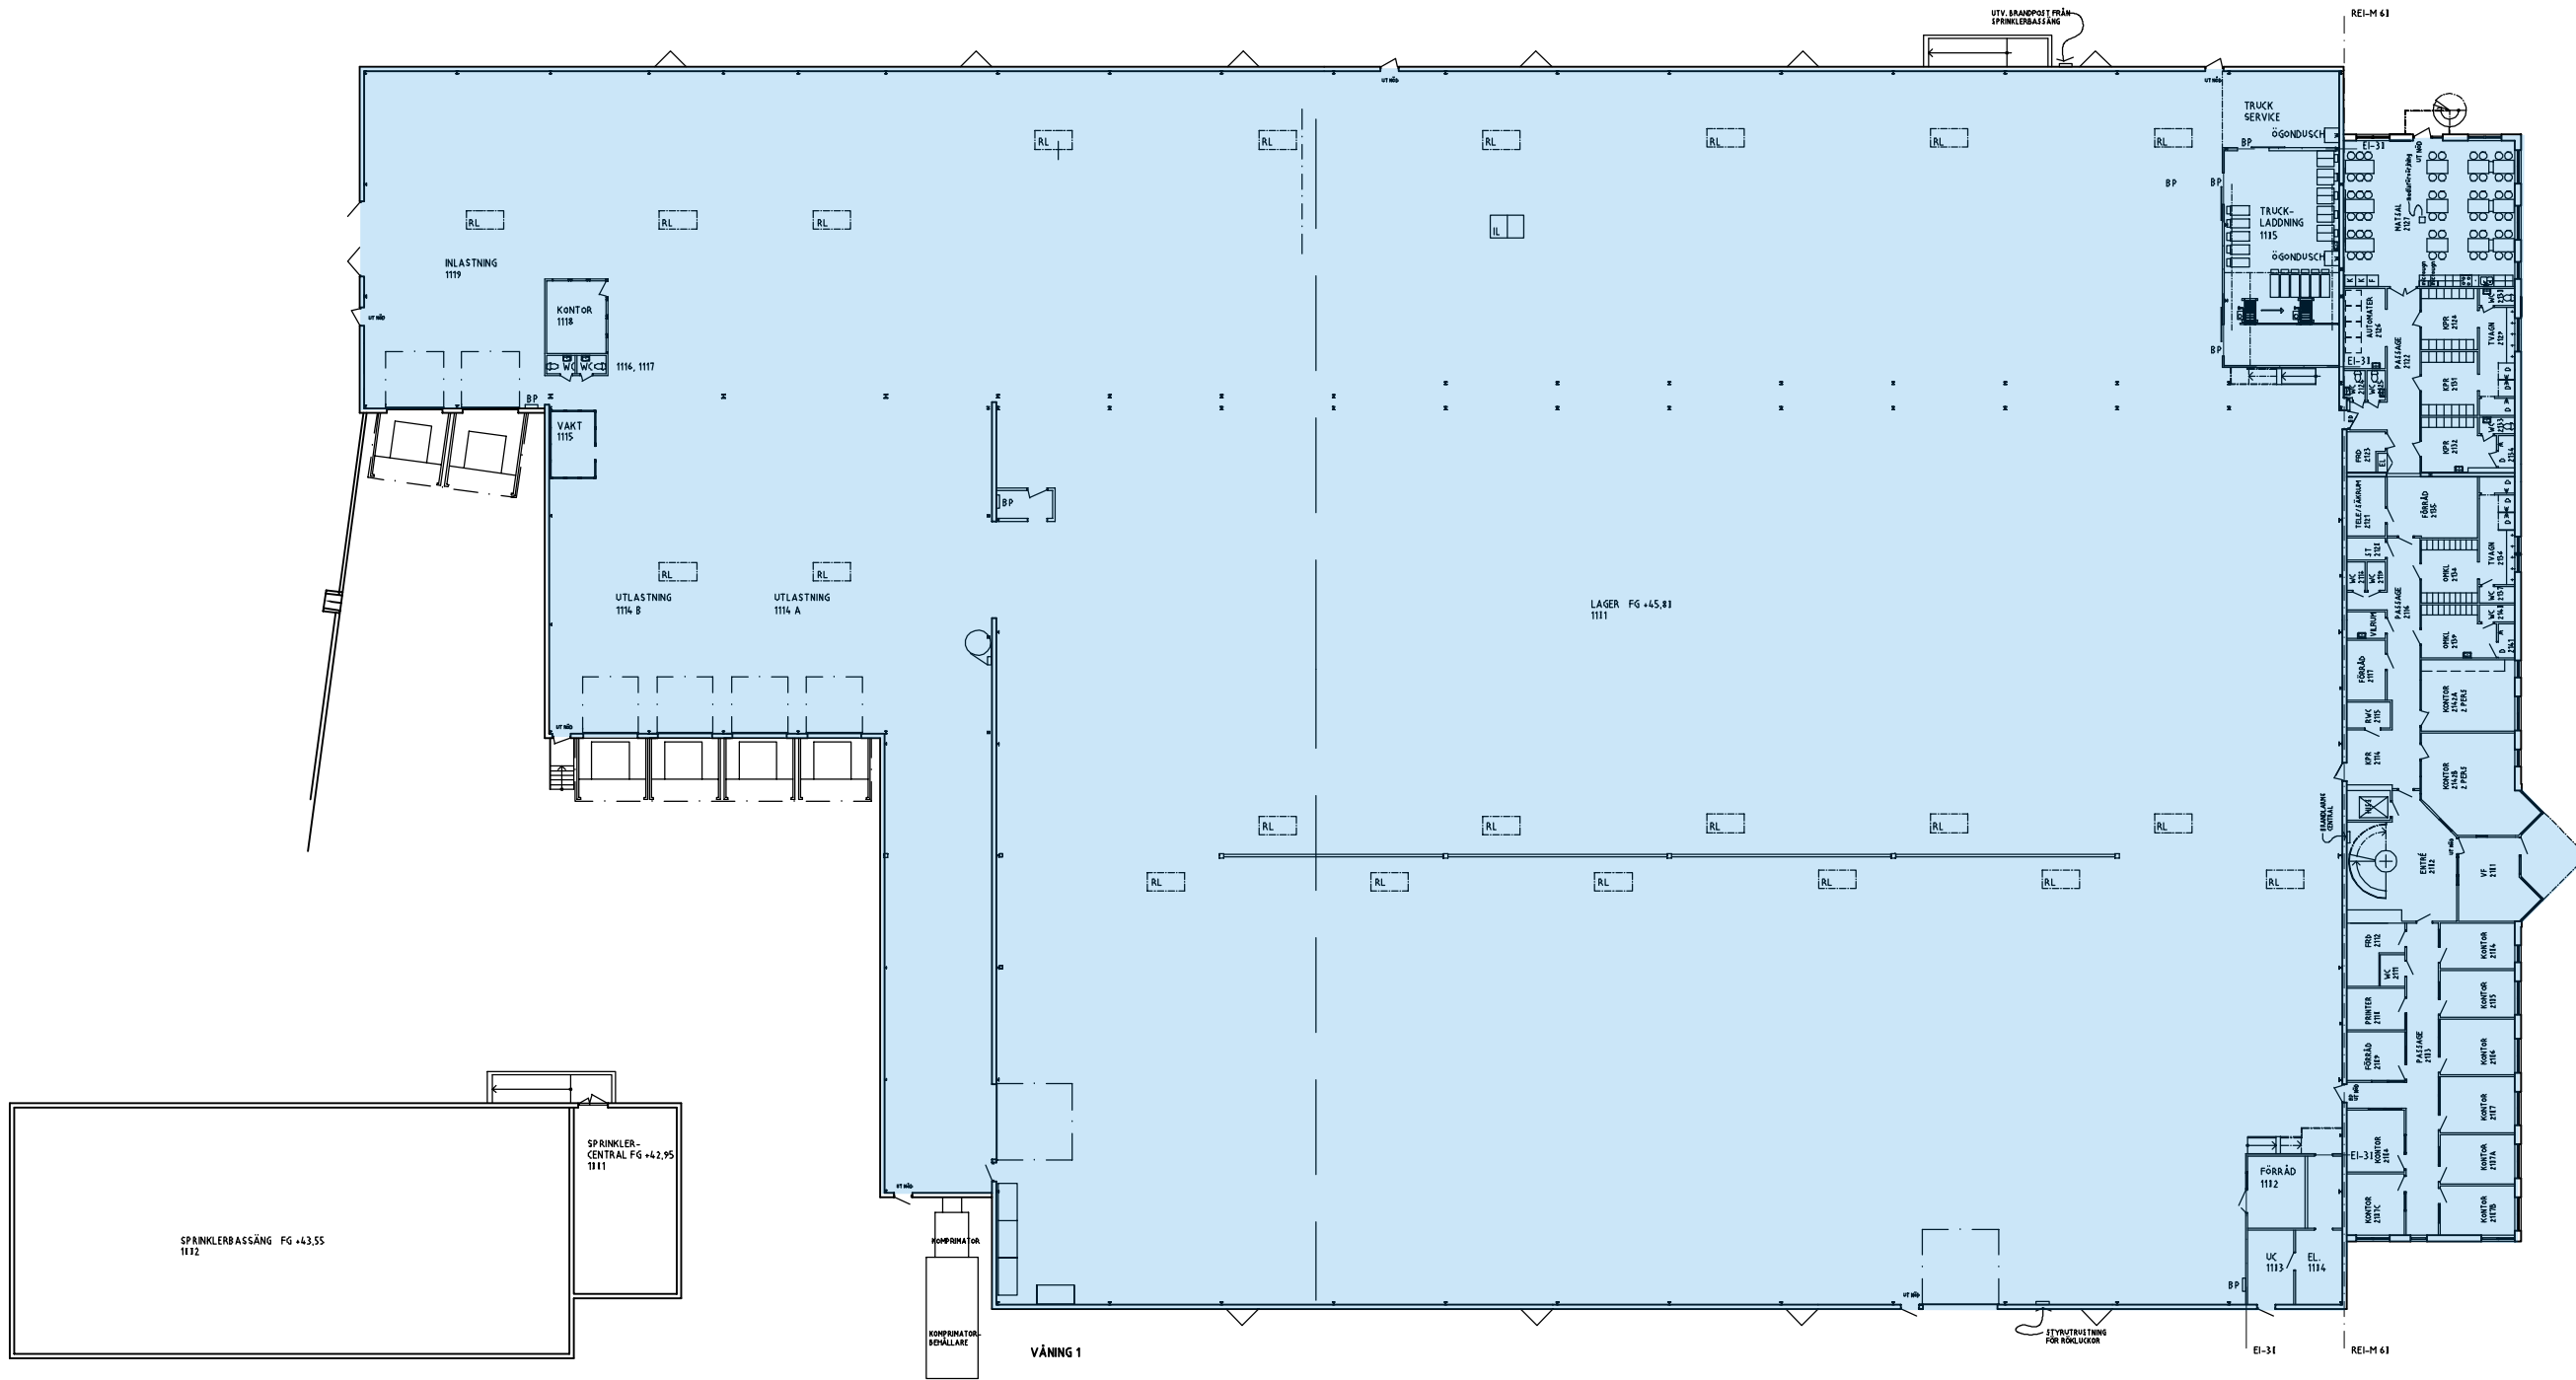

VÅNING 0

VÅNING 1

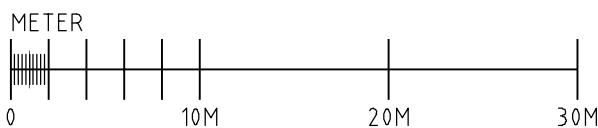

FÅR EJ BETRAKTAS SOM
UPPMÄTNINGSRITNING DÅ
DETAILMÄTNING EJ ÄR
UTFÖRD.
VISSA AVVIKELSER KAN
FÖREKOMMA.
-CAD-RITNING UPPRÄTTAD
ENLIGT GRUNDHANDLINGAR
FRÅN ARCONA BYGGPROJEKTERING

BET	ANT	ÄNDRINGEN AVSER	SIGN	DATUM
RELATIONSHANDLING				
KV CHAUFFÖREN 2, ÖREBRO				
 F&E Projektengagemang AB FREDSGATAN 2 703 62 ÖREBRO TEL 019-2167400 www.projektengagemang.se				
UPPDRAKS NR	431999	RITAD AV	JH	HANDLÄGGARE
DATUM	2019-08-20	ANSVARIG		M WIJK
KV CHAUFFÖREN 2				
VÅNING 1				
SKALA	A1: 1:200 A3: 1:400	NUMMER	A-40.1-1010	
		BET		