


LAGER

KONTOR

ENTRÉ

HWC

LAGER

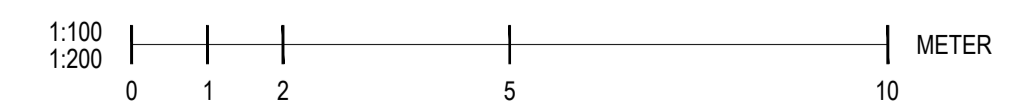


FÅR EJ BETRAKTAS SOM
UPPMÄTNINGSRITNING DÅ
DETALJMAJNING EJ ÄR
UTFÖRD.
VISSA AVVIKELSER KAN
FÖREKOMMA.

RELATIONSHANDLING
JORDBROMALM 6:62



JORDBROMALM 6:62
LAGERVÄGEN 14, HANINGE
ARMATURVÄGEN 3F, HANINGE
PLAN 01

SKALA A1: 1:100 RITNINGNUMMER I BET
A3: 1:200 A-40-1-0010

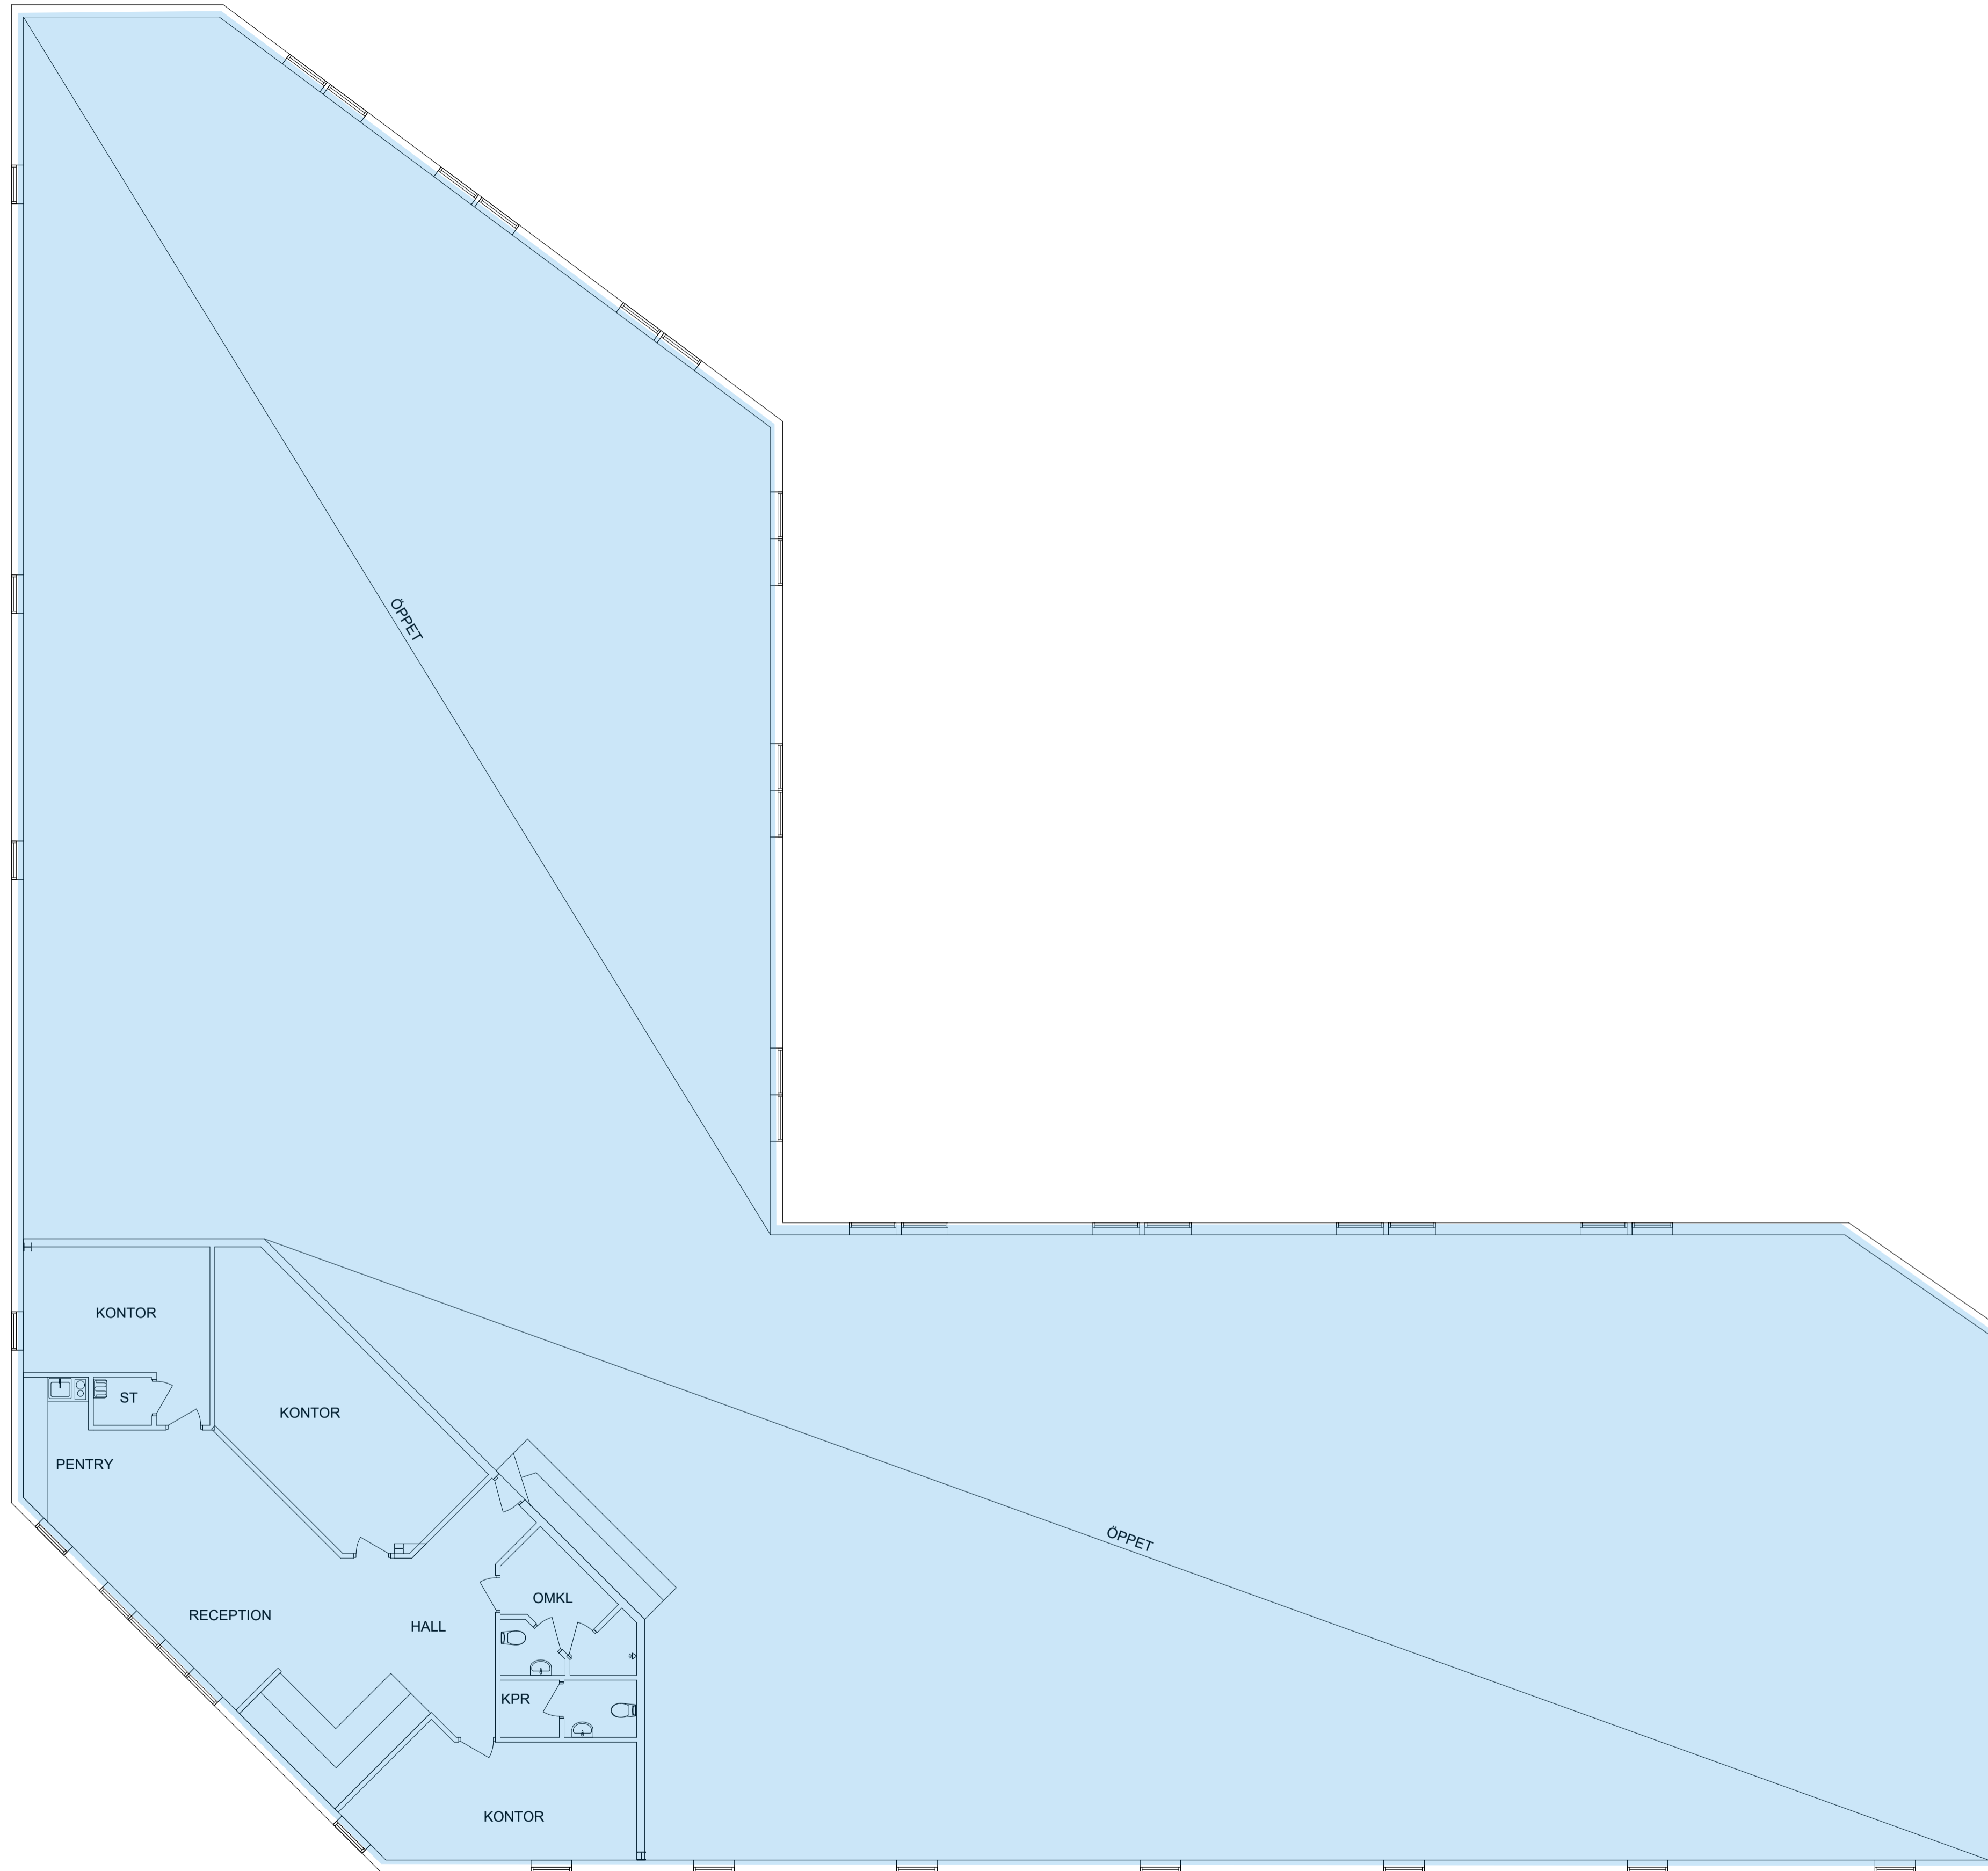

RELATIONSHANDLING
 JORDBROMALM 6:62



2019-12-02
 JORDBROMALM 6:62
 LAGERVÄGEN 14, HANINGE
 ARMATURVÄGEN 3F, HANINGE
 PLAN 02
 SKALA A1: 1:100 RITNINGNUMMER I BET
 A3: 1:200 A-40-1-0020

FÅR EJ BETRAKTAS SOM
 UPPMÄTNINGSRITNING DÅ
 DETALJMÄTNING EJ ÄR
 UTFÖRD.
 VISSA AVVIKELSER KAN
 FÖREKOMMA.

