


Unit 1003, 1 067 kvm



FÅR EJ BETRAKTAS SOM
UPPMÄTNINGSRITNING DÅ
DETALJMÄTNING EJ ÄR
UTFÖRD.
VISSA AVVIKELSER KAN
FÖREKOMMA.

RELATIONSHANDLING		
RINGPÄRMEN 2		
Mileway		
UPPDRAGSNR: 0045	RITAD AV: RM SEARES	FÖRVALTARE: A ÅGERSON
DATUM: 2019-11-21	ANSVARIG	
RINGPÄRMEN 2 BERGKÄLLAVÄGEN 28, SOLLENTUNA		
PLAN 00, BV		
SKALA: A1: 1:200 A3: 1:400	RITNINGNUMMER: A-40-1-0000	BET:

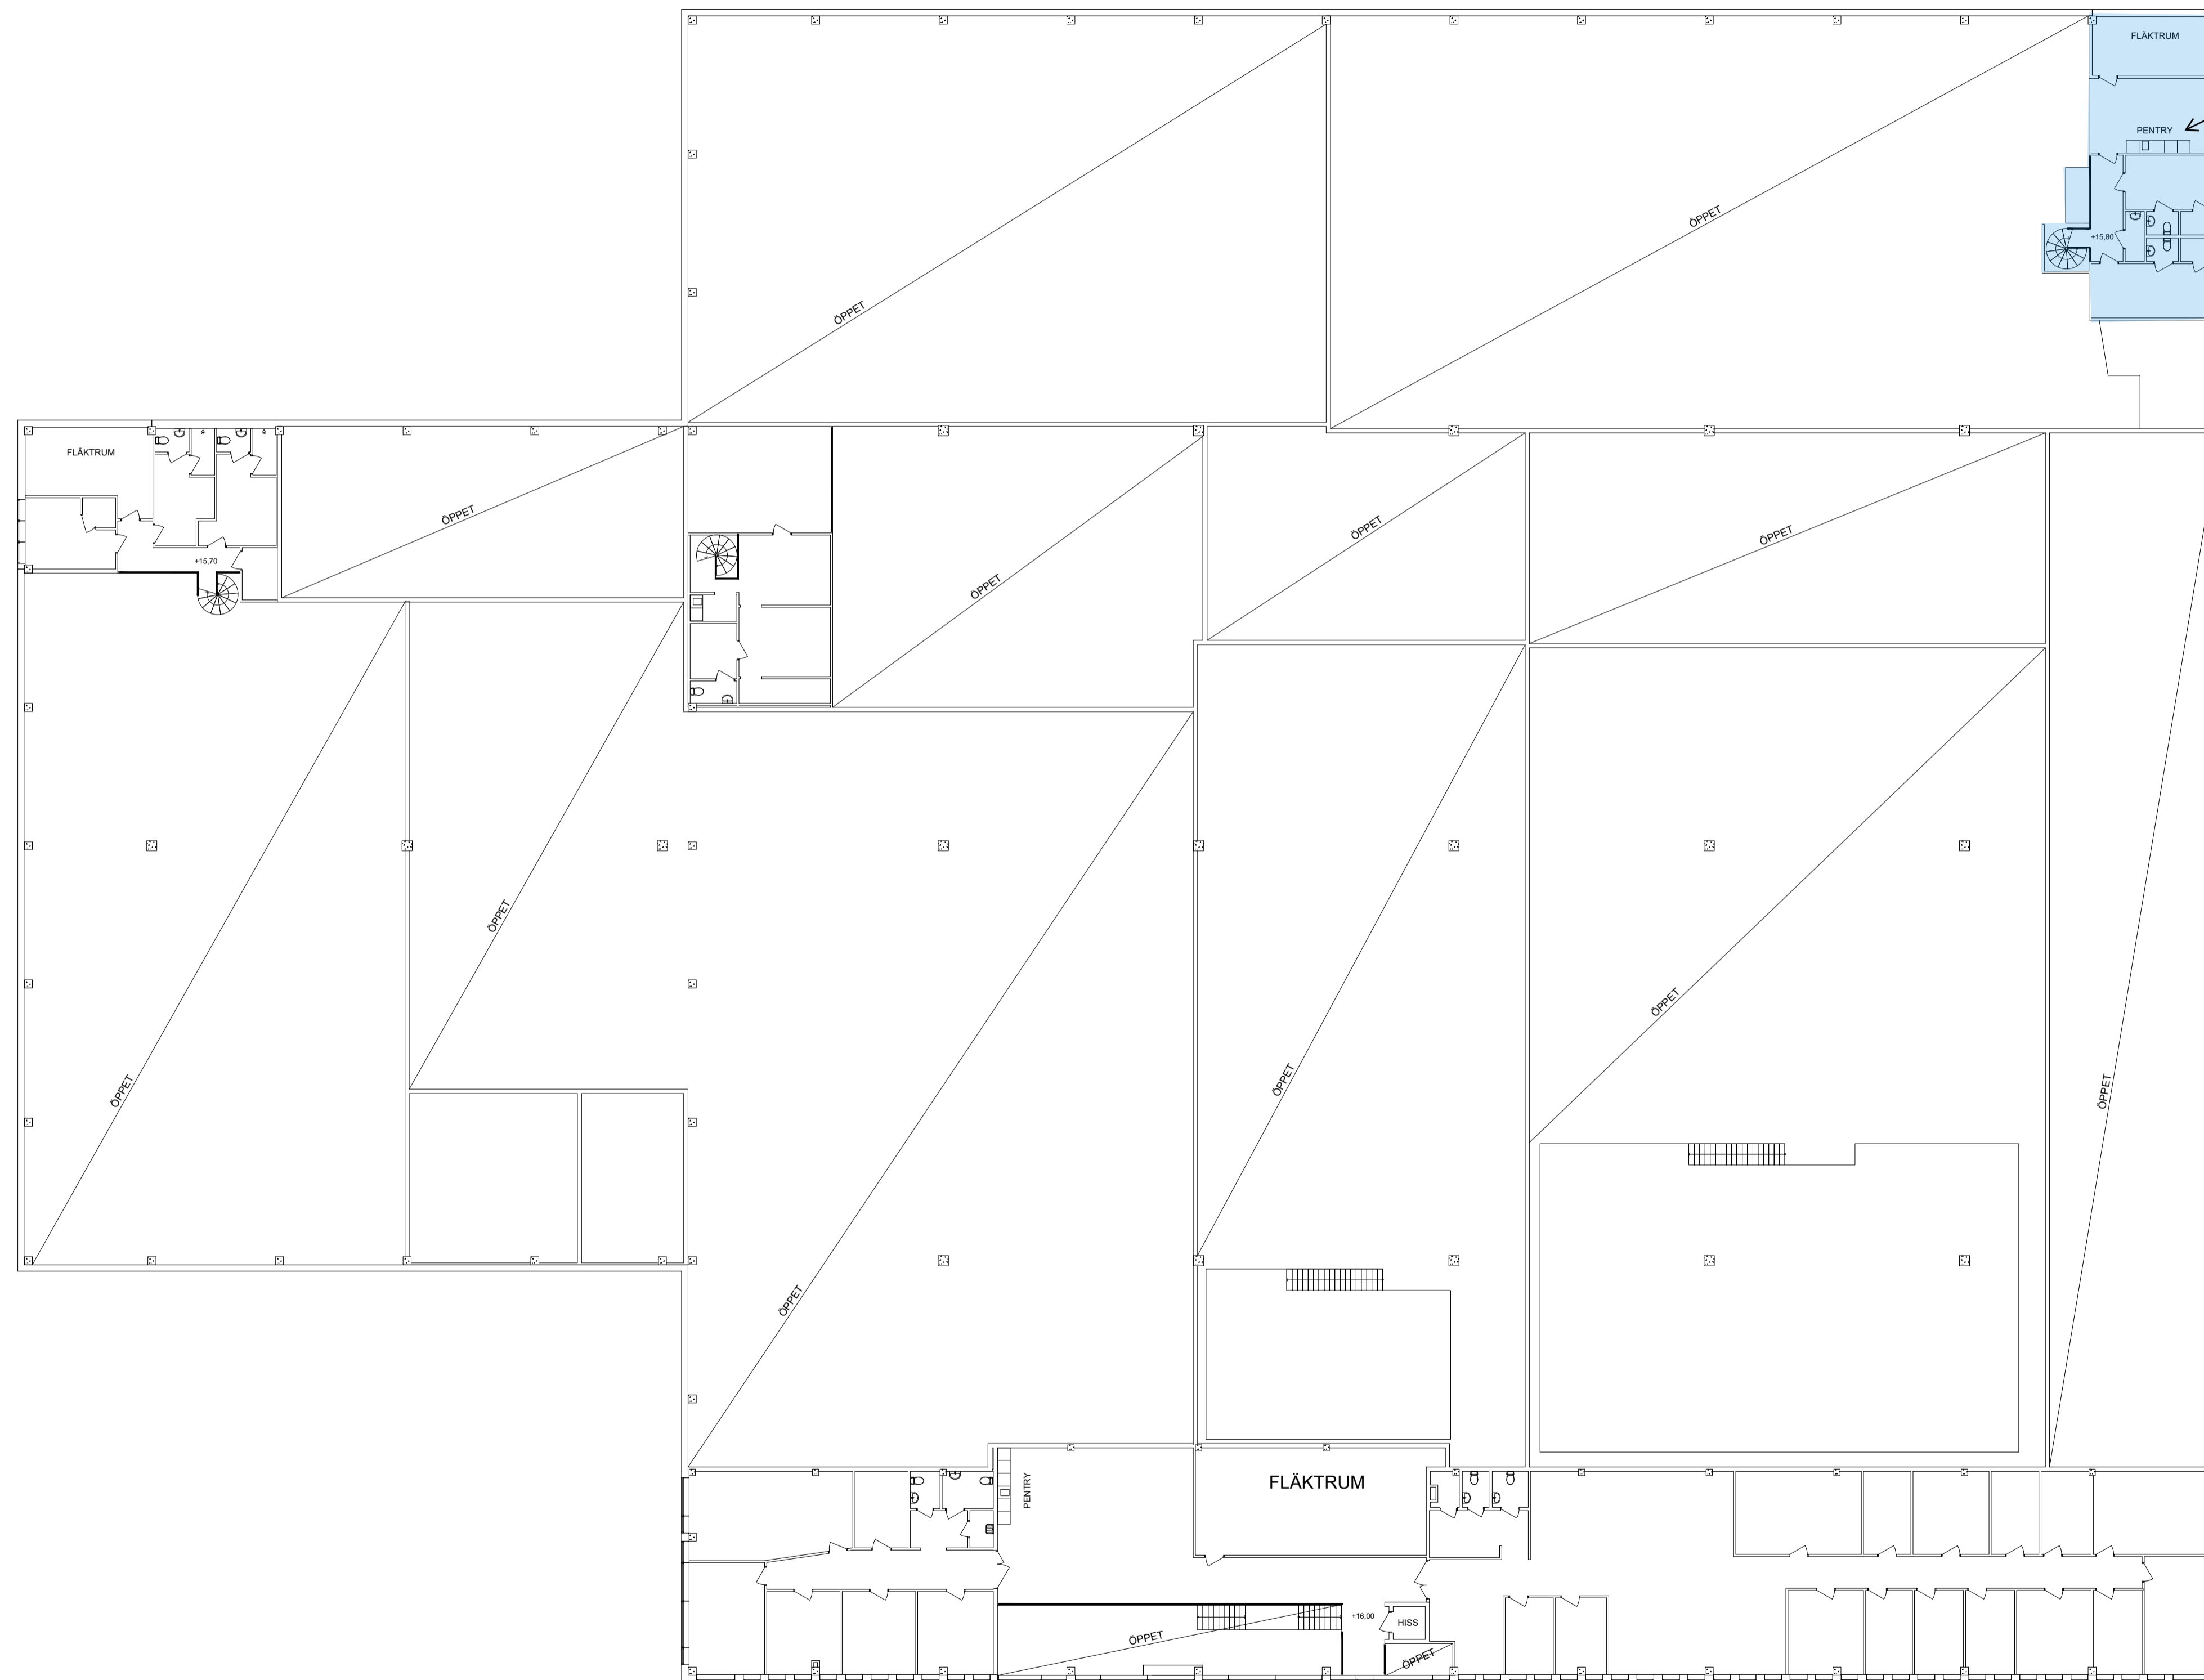

Unit 1003, 1 067 kvm

RELATIONSHANDLING
RINGPÄRMEN 2



UPPDRAGSNR 0045	RITAD AV RM SEARES	FÖRVALTARE A ÅGERSON
DATUM 2019-11-21	ANSVARIG	

RINGPÄRMEN 2
BERGÅLLAVÄGEN 28, SOLLENTUNA

PLAN 01	RITINGSNUMMER A-40-1-0010	BET
SKALA A1: 1:200 A3: 1:400		

FÅR EJ BETRAKTAS SOM
UPPMÄTNINGSRITNING DÅ
DETALJMÄTNING EJ ÄR
UTFÖRD.
VISSA AVVIKELSER KAN
FÖREKOMMA.

