


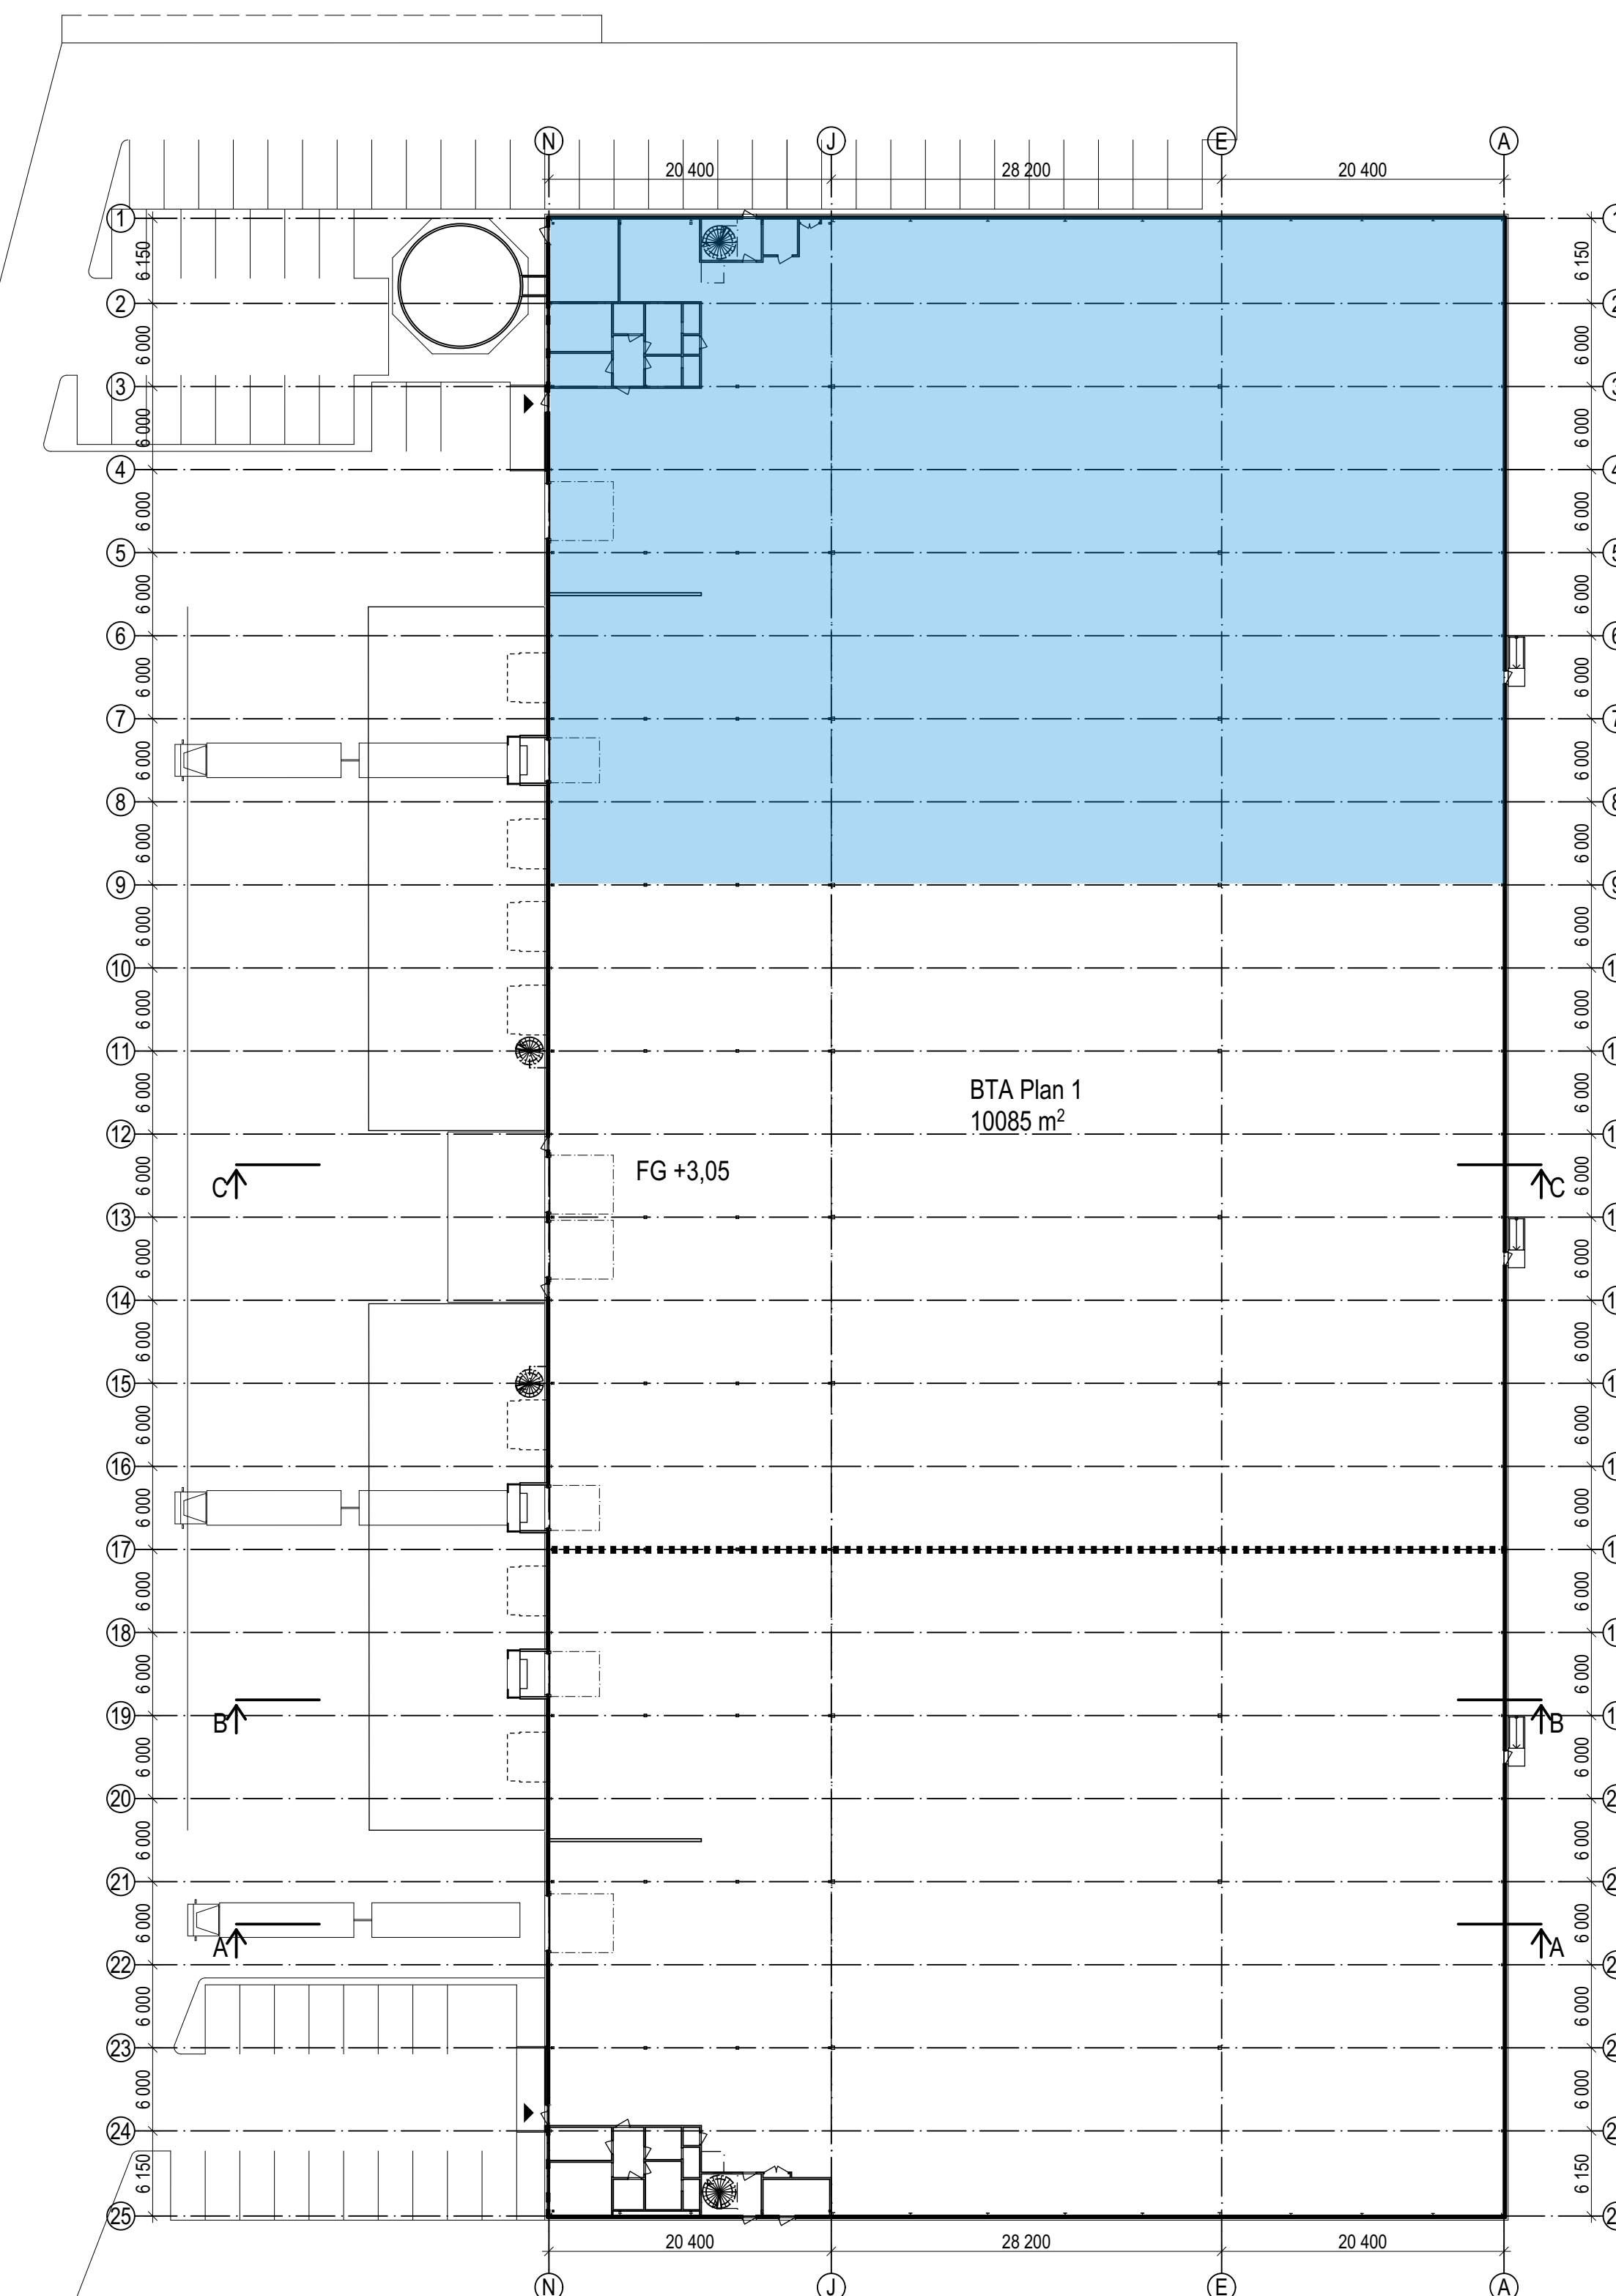


SKALA 1:400

0 5 10 15 20 30 40

METER

RELATIONSHANDLING		2014-12-11	PHT
BET	ANT	ÄNDRINGEN AVISER	DATUM SIGN



RELATIONSHANDLING

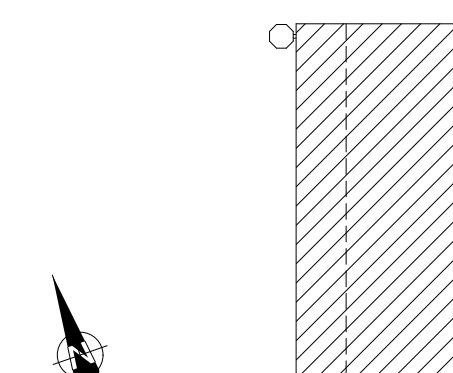

KÄRRA 91:1
GÖTEBORGS KOMMUN

LAGER

Planritning
Våning 1, översikt

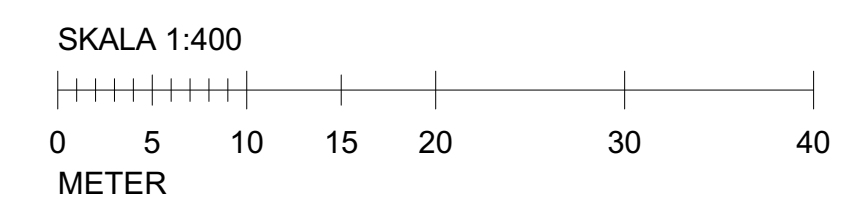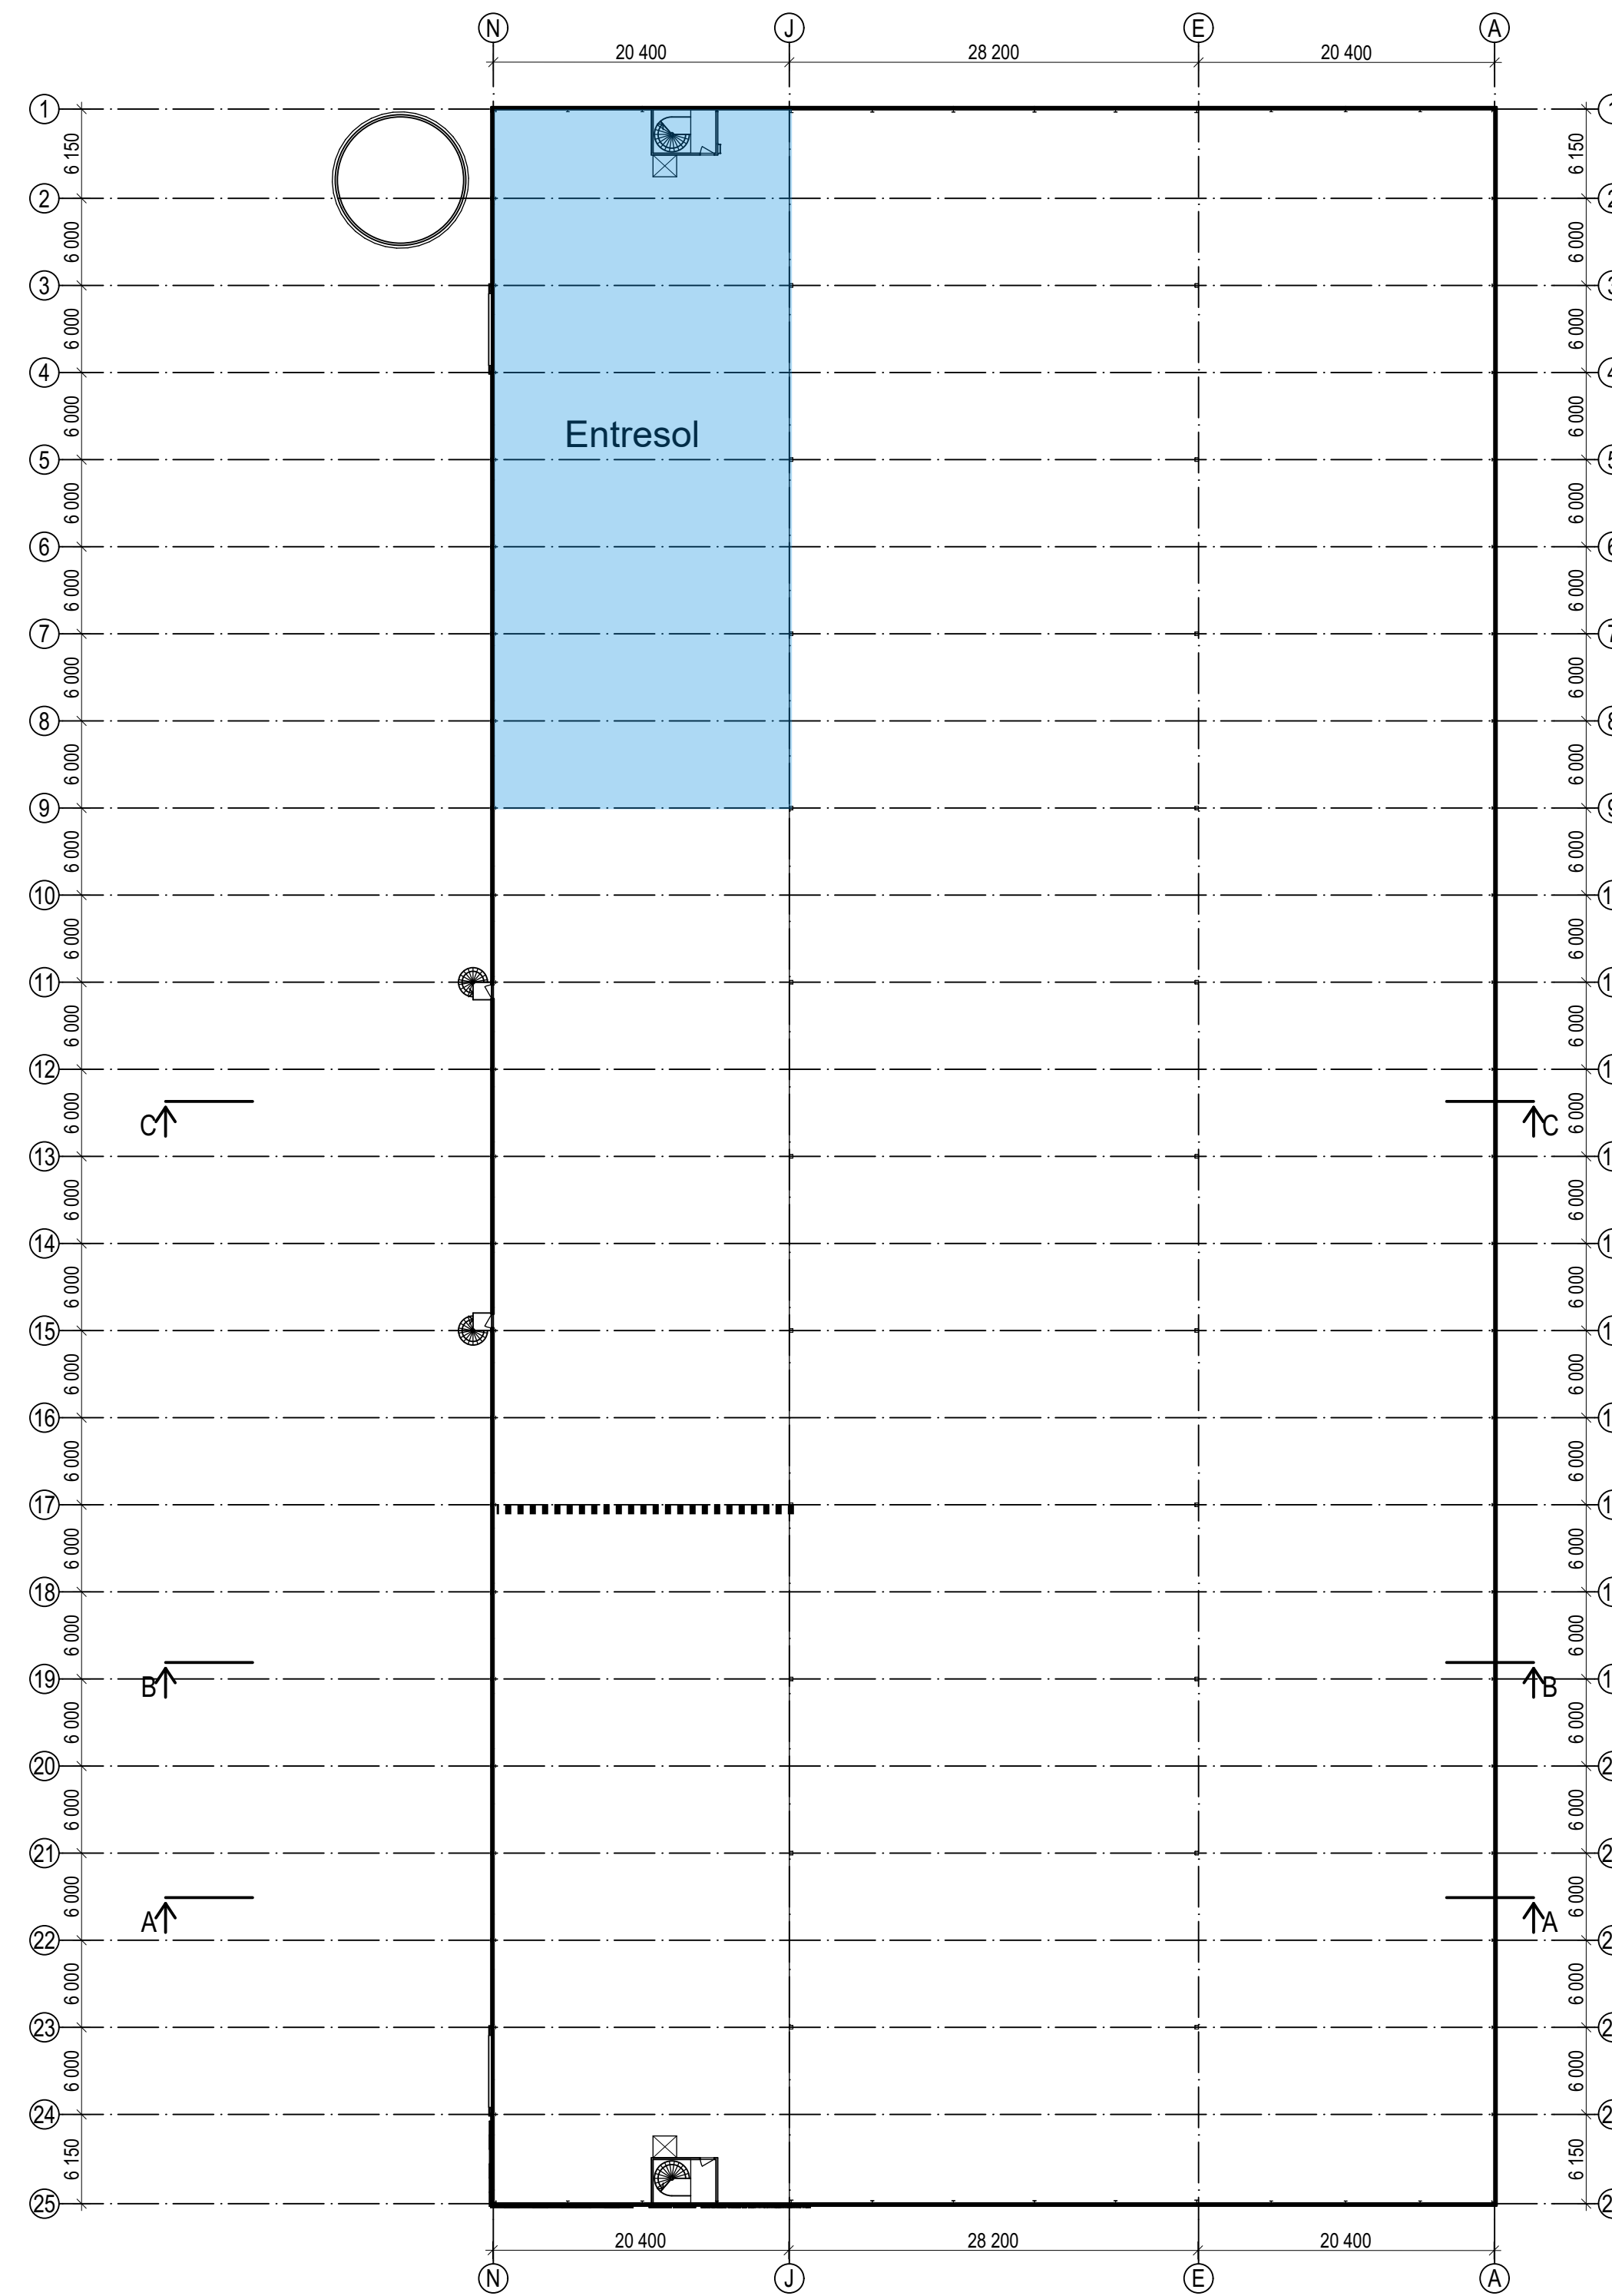

RELATIONSHANDLING		2014-12-11	PHT
BET	ANT	ÄNDRINGEN AVISER	DATUM
RELATIONSHANDLING			
KÄRRA 91:1 GÖTEBORGS KOMMUN			
LAGER			
Planritning Våning 2, översikt			