

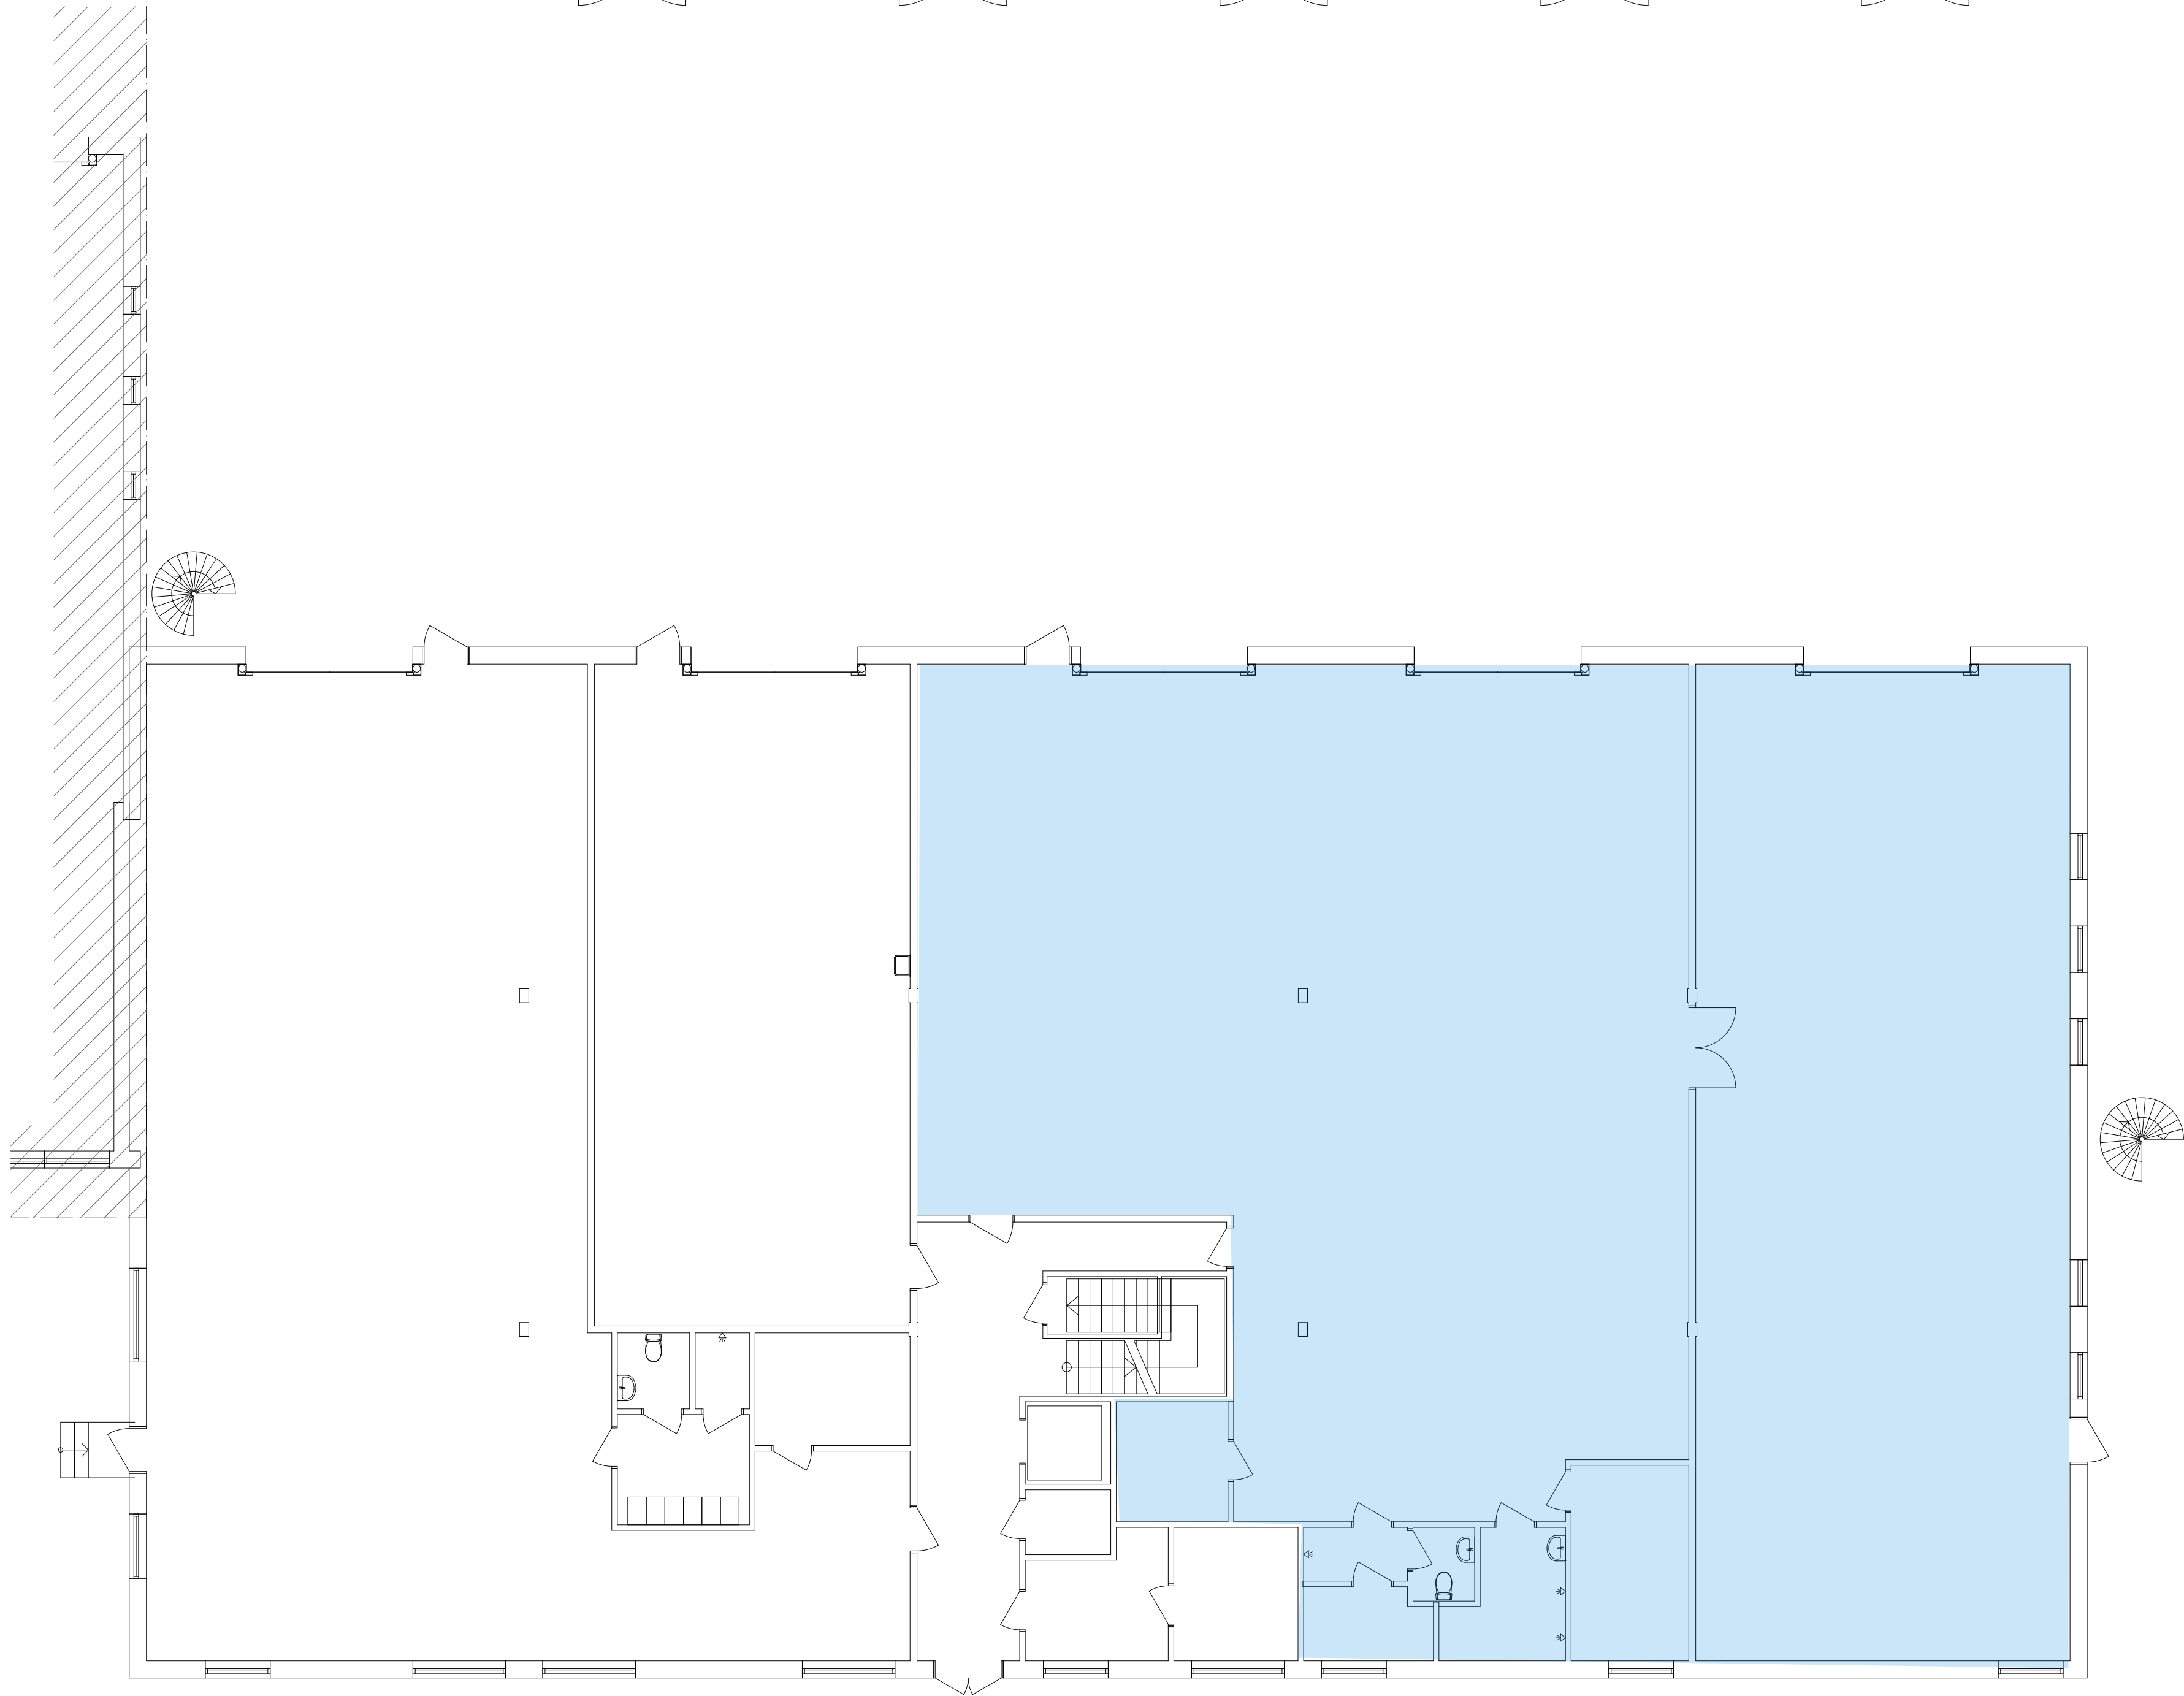


RITNINGAR SKALL, FÖR ATT VARA GÄLLANDE PÅ BYGGARBETSPLATSEN ELLER FÖR ATT ANVÄNDAS FÖR BESTÄLLNING AV SNICKERIER, INREDNING M.M. VARA FÖRSEDD MED BENÄMNING "BYGGHANDLING".


SAMTLIGA MÅTT KONTROLLERAS PÅ PLATS INNAN TILLVERKNING SKER. ENTREPRENÖREN SKALL FÖRSÄKRA SIG OM ATT HEN ERHÅLLIT DEN SENASTE VERSIONEN AV RITNINGEN INNAN ARBETE PÅBÖRJAS. VID EVENTUELLA OKLARHETER; KONTAKTA ARKITEKTEN.

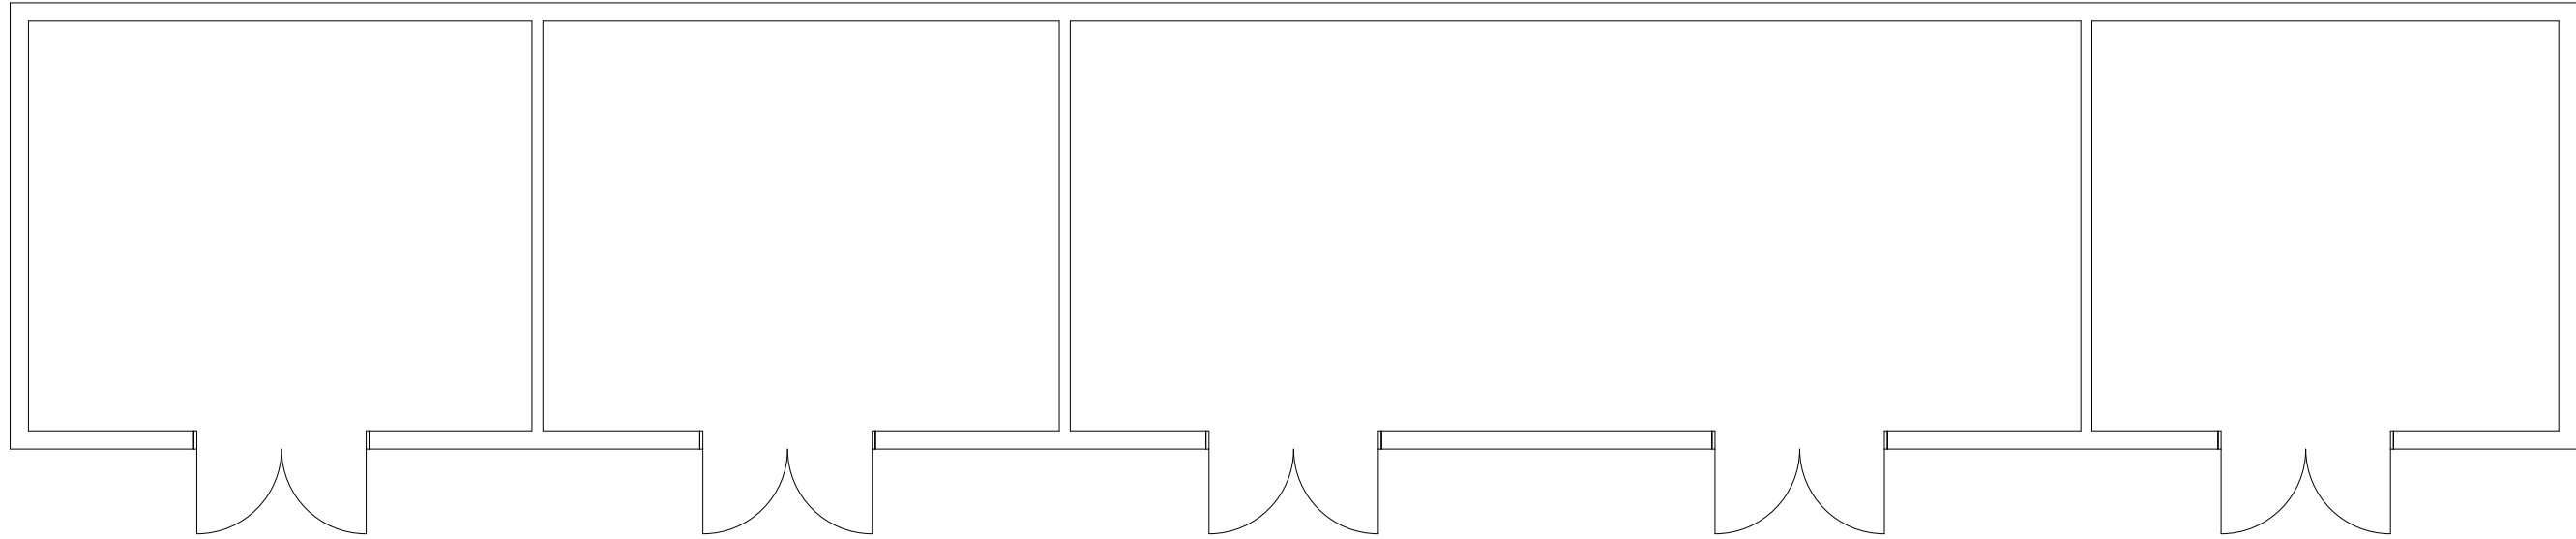


SKALA 1:100

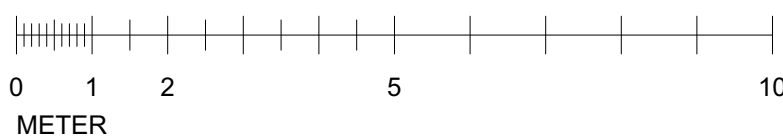

BET	ANT	ÄNDRING AVSER	DATUM	Sign.
RELATIONSHANDLING				
REVISORN 1 SOLLENTUNA KOMMUN				
Mileway				
BYGG- HERRE				
A	VIZ ARKITEKTKONTOR AB			
UPPDRAG NR	RITAD AV		HANDLÄGGARE	
	S. KARLSSON		S. KARLSSON	
DATUM	ANSVARIG			
2026-03-25	A. LINDQVIST			
PLANRITNING PLAN 00 BV DEL 2				
SKALA A1 A3		NUMMER		BET
1:100 1:200		A-40.1-002		

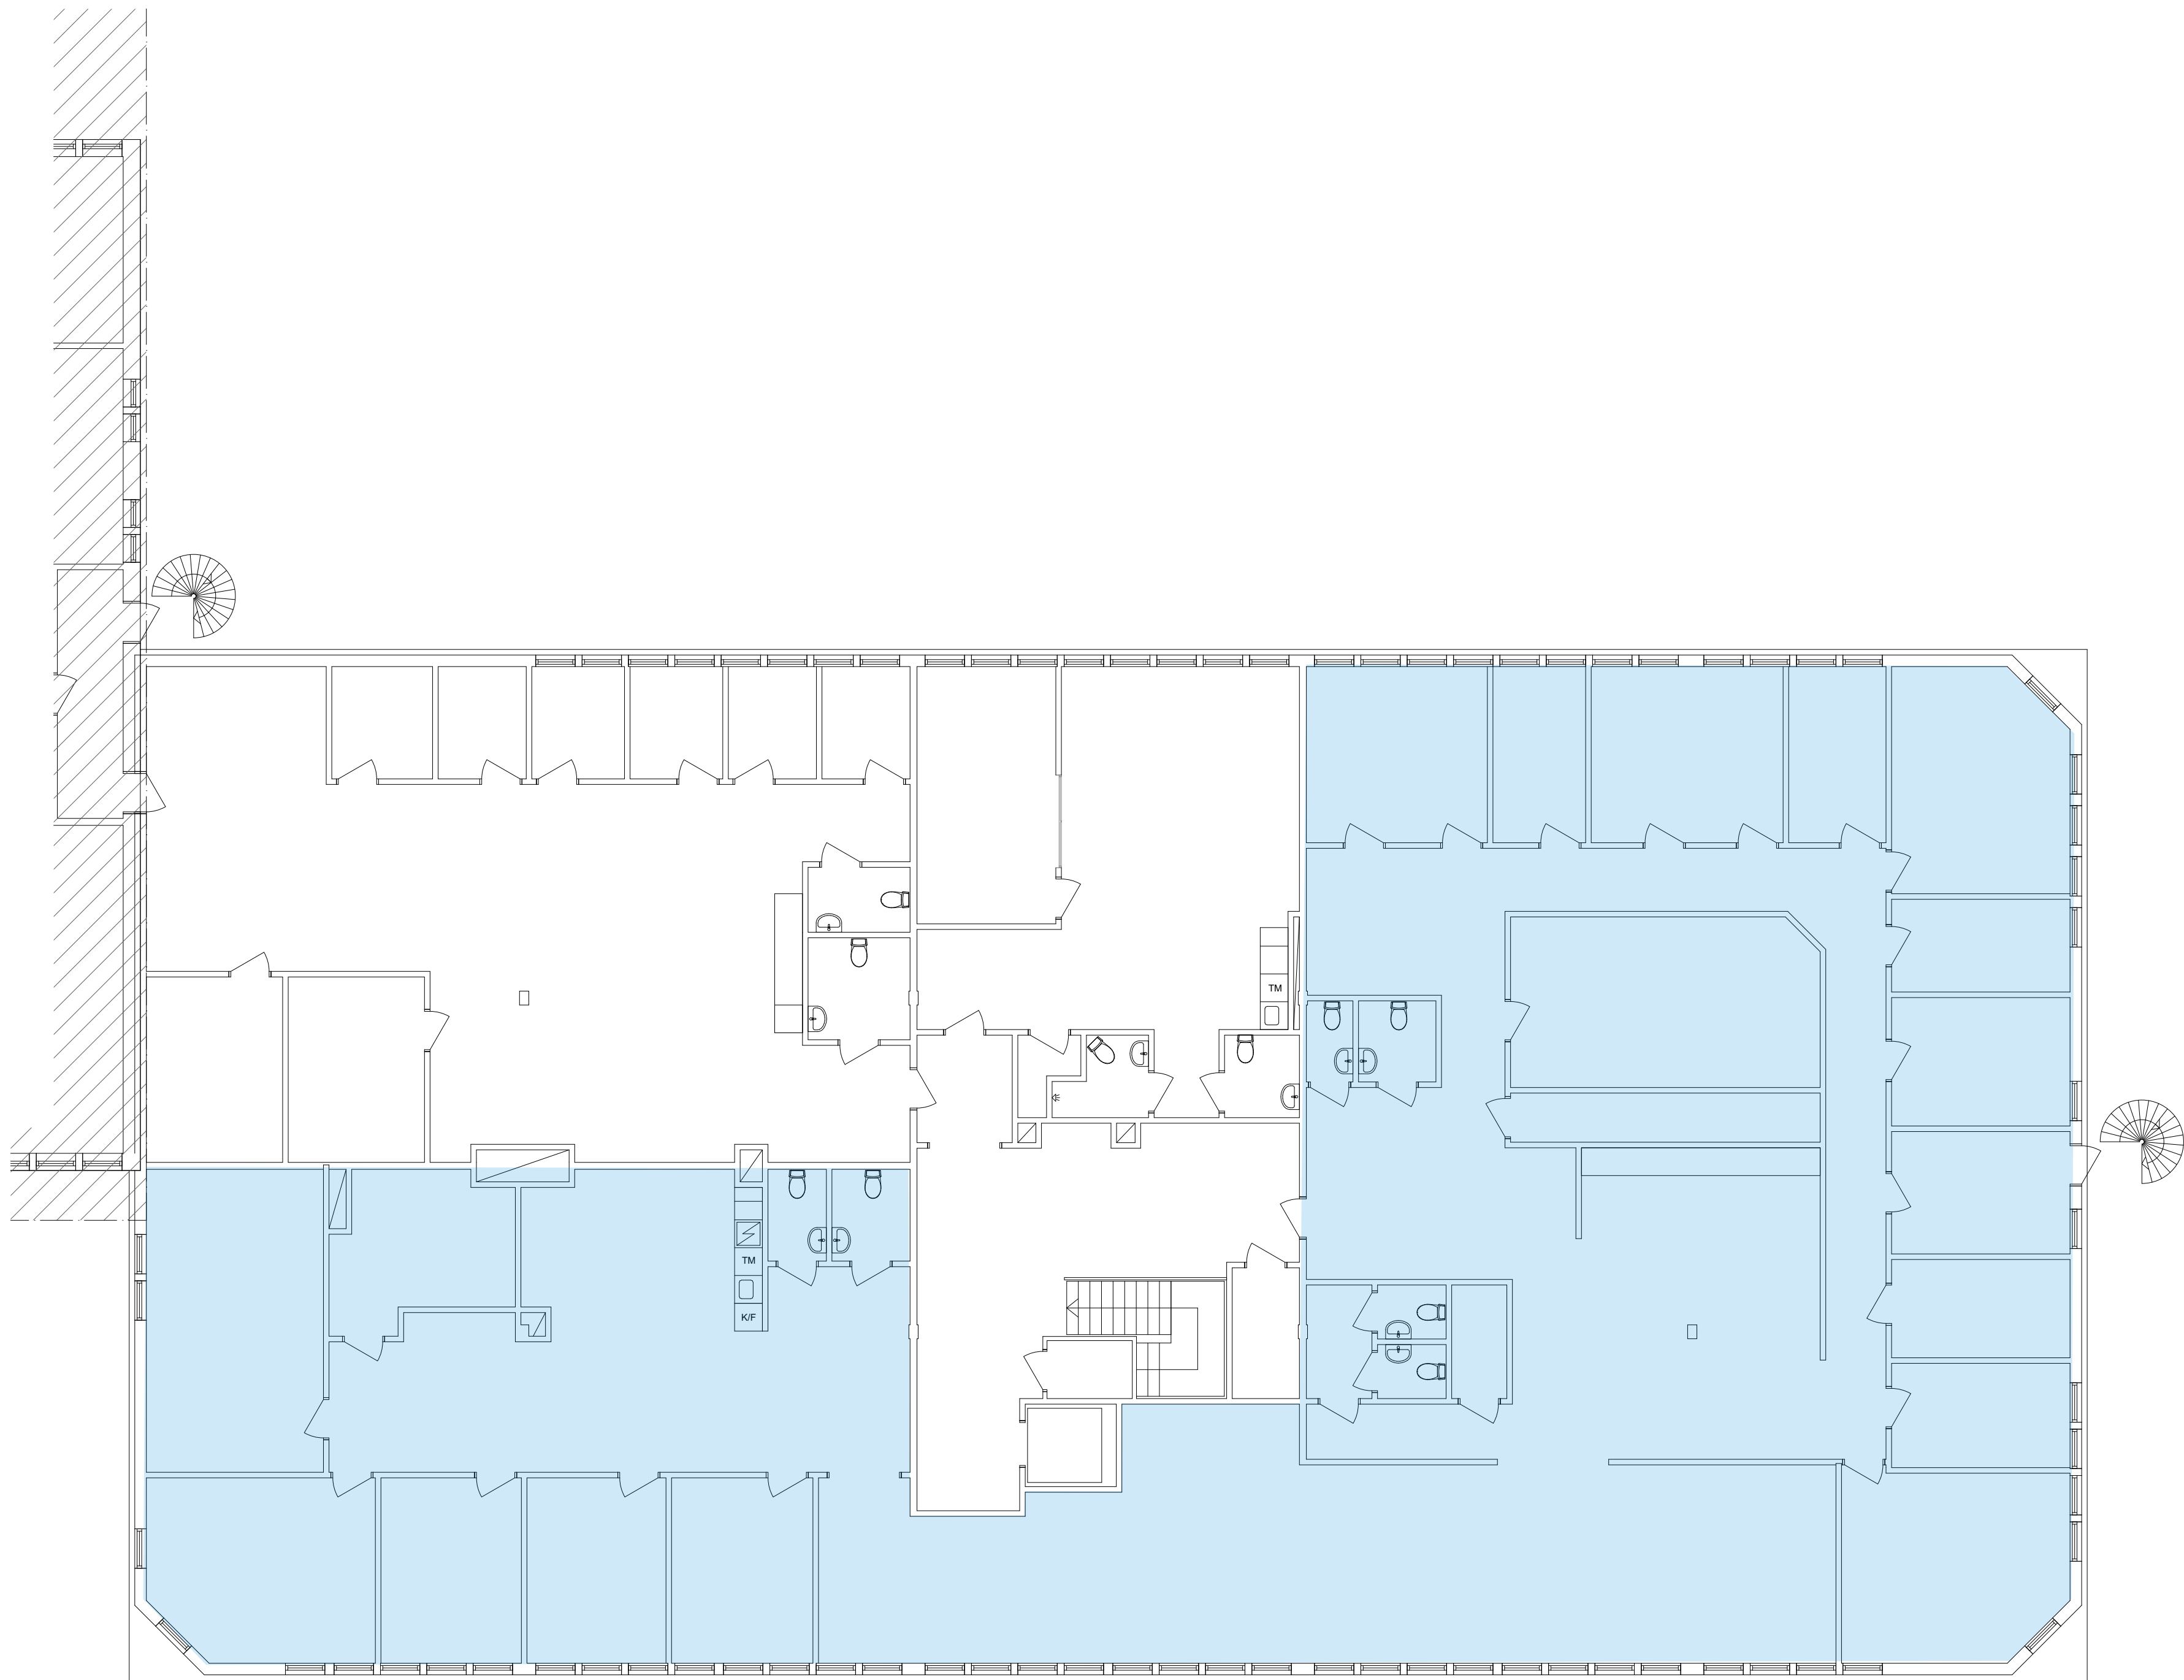

SKALA 1:100

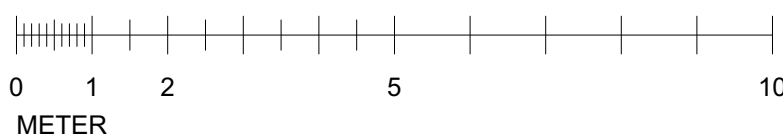

RITNINGAR SKALL, FÖR ATT VARA GÄLLANDE PÅ BYGGARBETSPÅTSEN ELLER FÖR ATT ANVÄNDAS FÖR BESTÄLLNING AV SNICKERIER, INREDNING M.M. VARA FÖRSEDD MED BENÄMNING "BYGGHANDLING".

SAMTLIGA MÅTT KONTROLLERAS PÅ PLATS INNAN TILLVERKNING SKER. ENTREPRENÖREN SKALL FÖRSÄKRA SIG OM ATT HEN ERHÅLLIT DEN SENASTE VERSIONEN AV RITNINGEN INNAN ARBETE PÅBÖRJAS. VID EVENTUELLA OKLARHETER, KONTAKTA ARKITEKTEN.

BET	ANT	ÄNDRING AVSER	DATUM	Sign.
RELATIONSHANDLING				
REVISORN 1 SOLLENTUNA KOMMUN				
Mileway				
BYGG- HERRE				
A	VIZ ARKITEKTKONTOR AB			
UPPDRAG NR	RITAD AV		HANDLÄGGARE	
	S. KARLSSON		S. KARLSSON	
DATUM	ANSVARIG			
2026-03-25	A. LINDQVIST			
PLANRITNING PLAN 01 1TR DEL 2				
SKALA A1 A3	NUMMER			BET
1:100 1:200	A-40.1-012			