


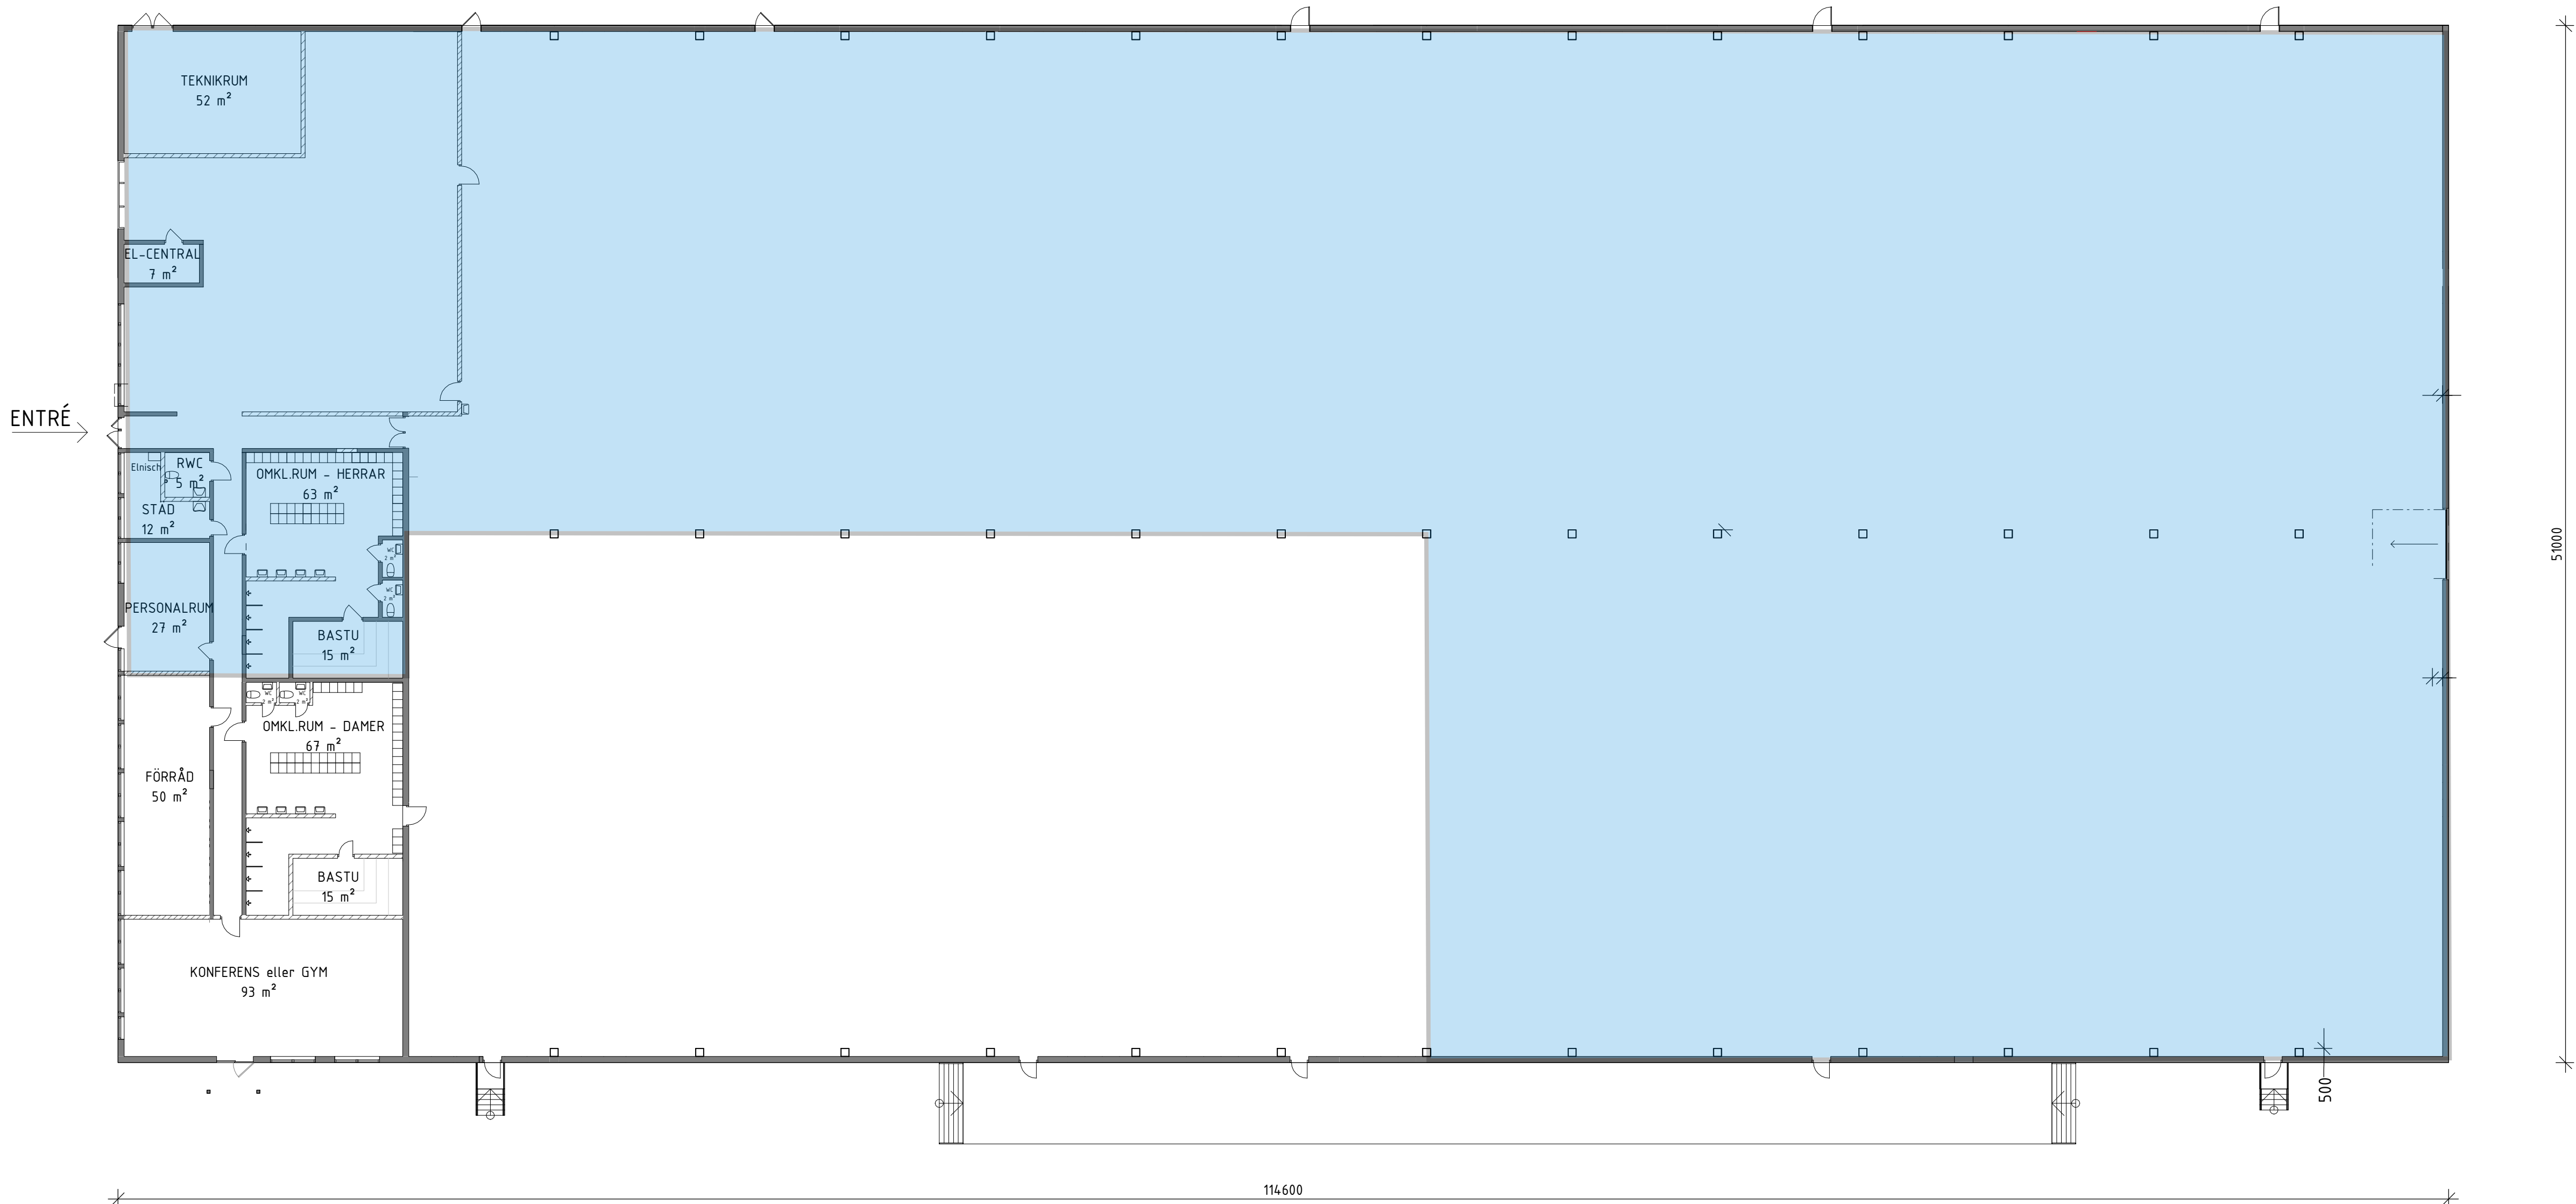

Entréplan
1 : 200

FÖRKLARINGAR FÖRESKRIFTER

Alla mått anges i mm.

- Bef. vägg
- Ny vägg
- Ny dörr
- Bef. dörr
- Nytt fönster

BET	ANT	ÄNDRINGEN AVSER	SEN	DATUM
GÖRLA 9:5				
REXBO INDUSTRIHUS				
RELATIONSHANDLING				
MAREE				
A	Maree Design & Projektbyrå AB Kontorsvägen 17, B, S-20030		TEL 0302-753064	
UPPDRAG NR 0042			HANDLAGGARE AM	
DATUM 2021-11-17			RITAD AV SL	
ANSVARIG AM				
Ombyggnation industrihall Norrtälje kommun Planritning Entréplan				
SKALA 1:200(A1) 1:400 (A3)		NUMMER A-40-1-001		BET