



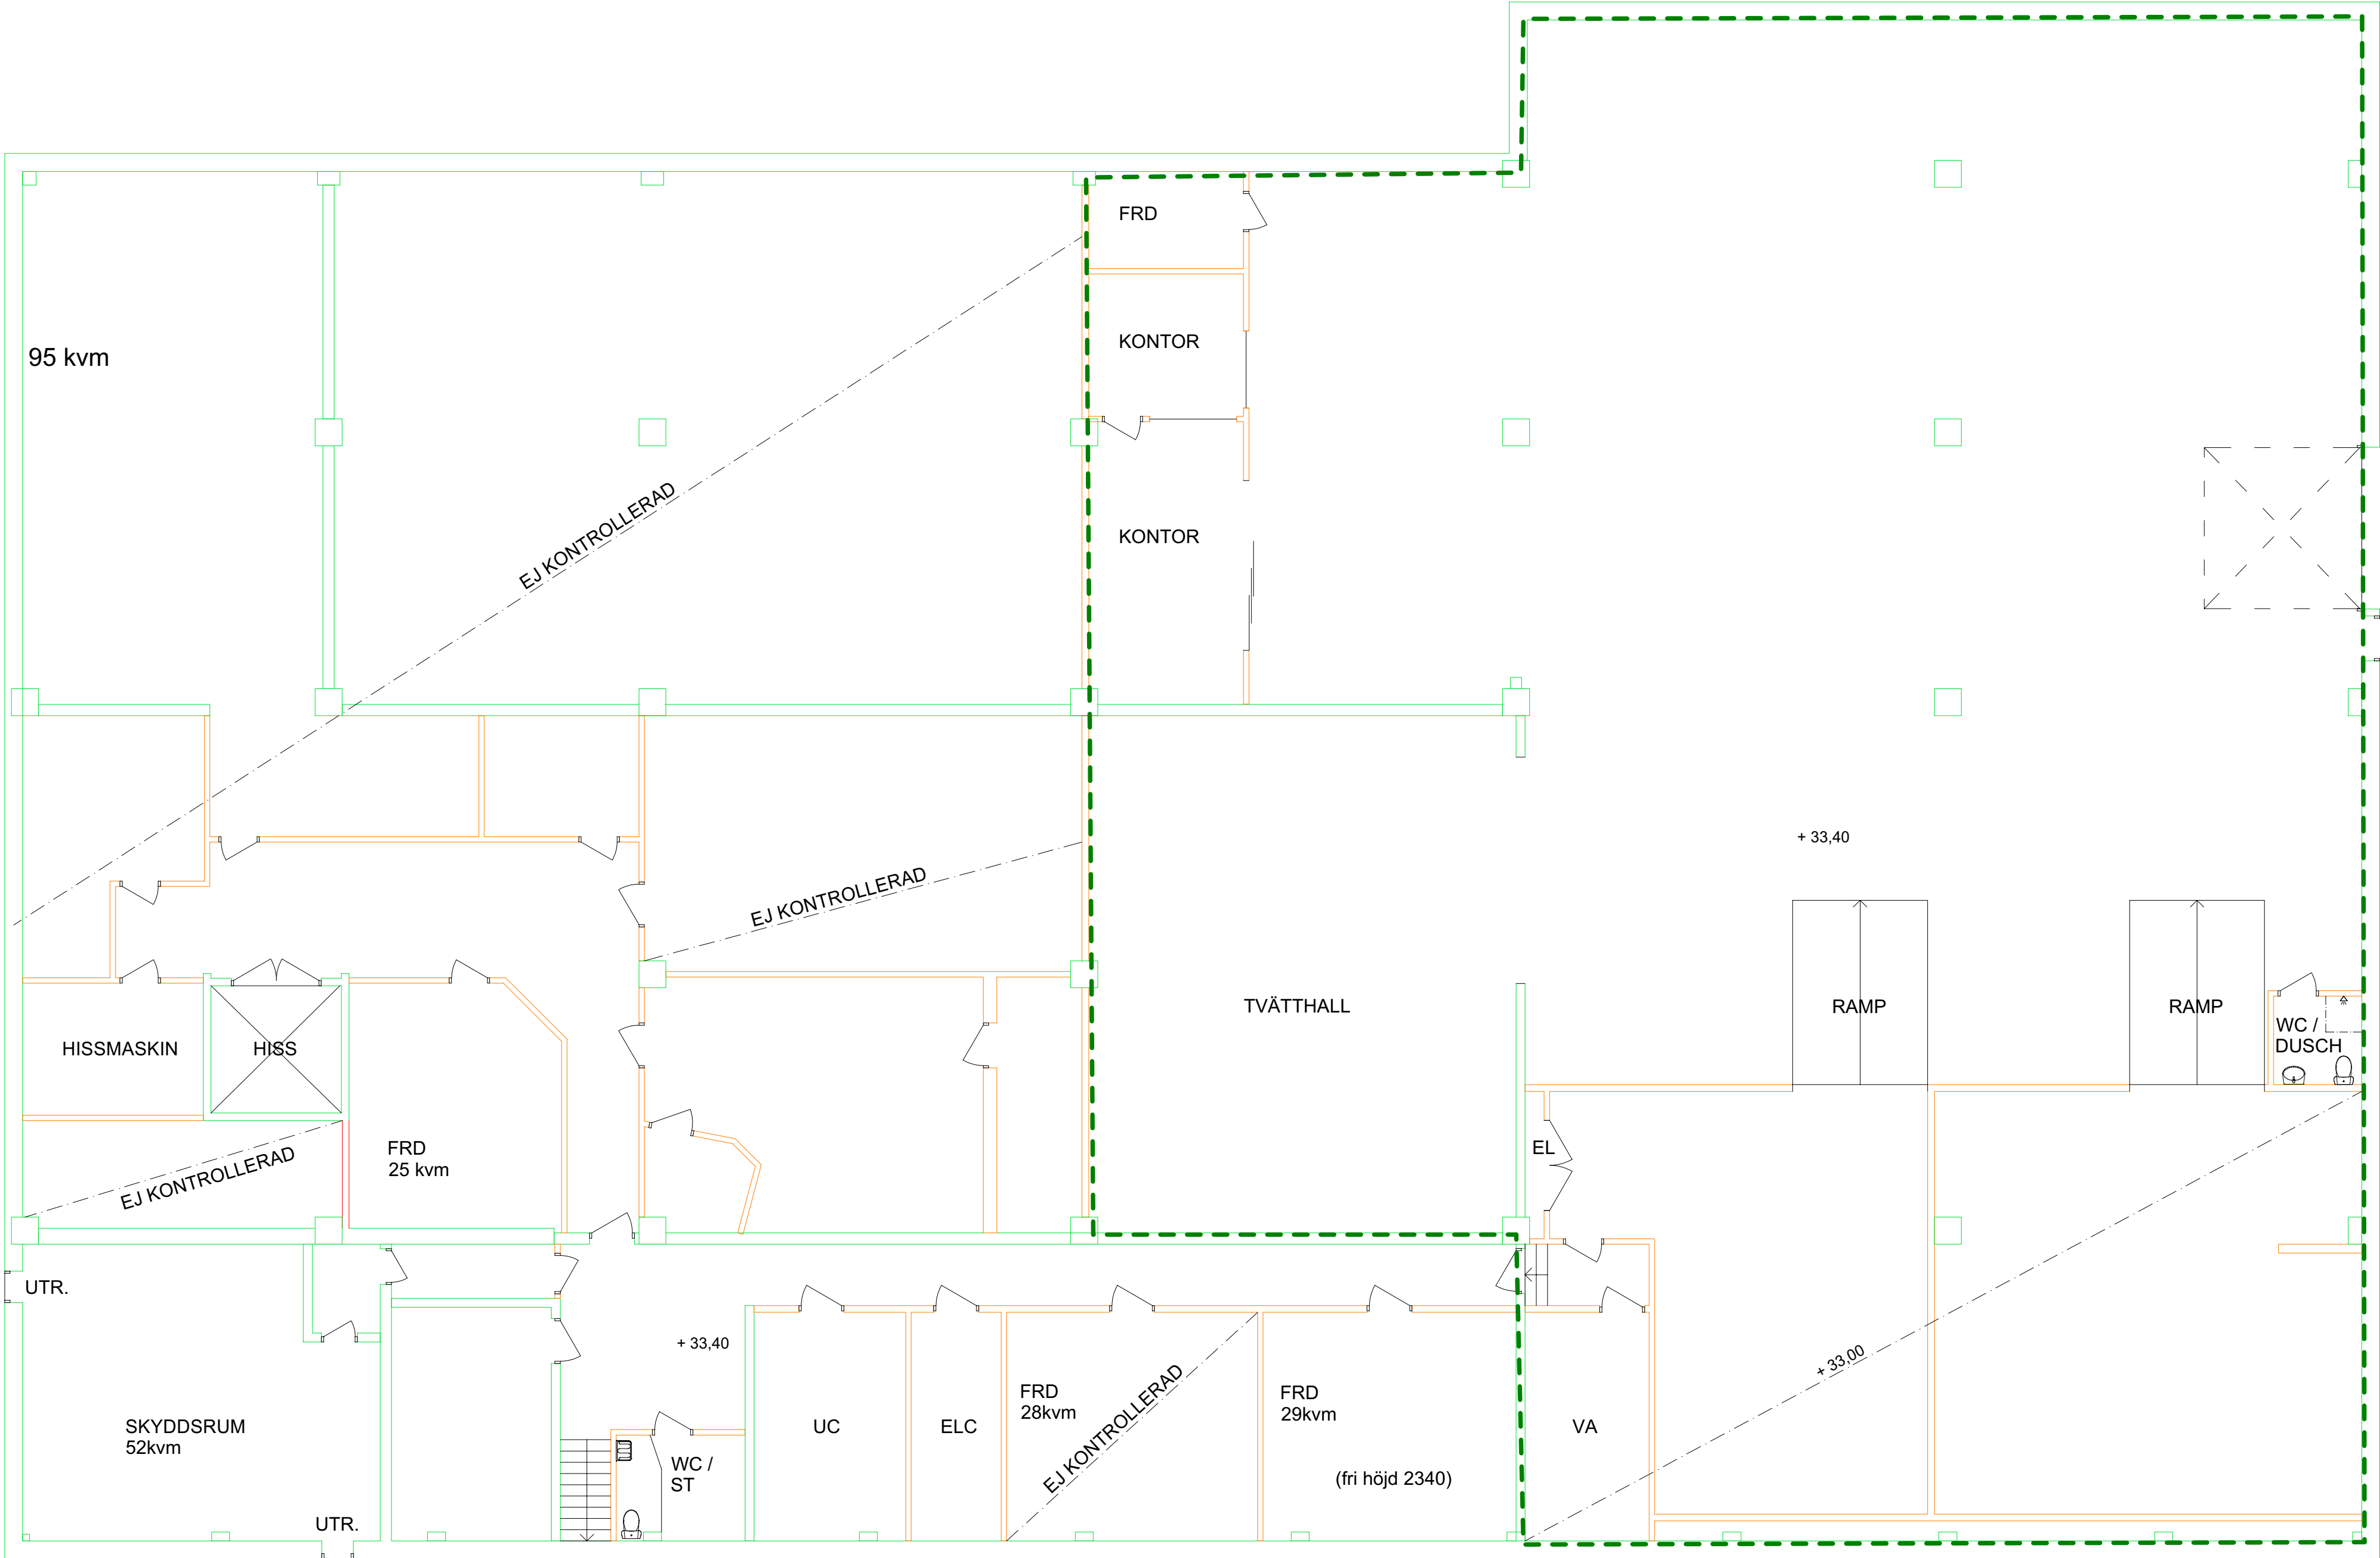

Plan 1

PLAN 4	
PLAN 3	
PLAN 2	
PLAN 1	

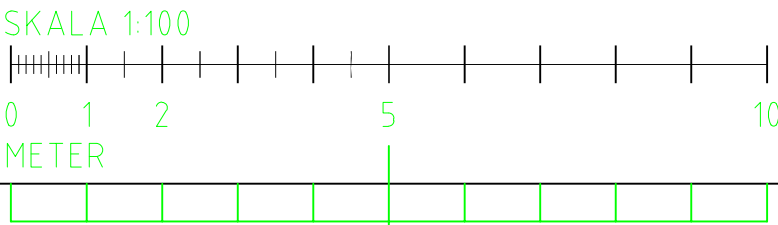

FÅR EJ BETRAKTAS SOM
UPPMÄTNINGSRITNING DÅ
DETALJMÄTNING EJ ÄR
UTFÖRD.
VISSA AVVIKELSER KAN
FÖREKOMMA.

BET	ANT	ÄNDRINGEN ÄVSE	SIGN	DATUM
RELATIONSHANDLING				
STENSÄTRA 17				
 VIZ Arkitektkontor AB heliösgatan 13, 3tr - 120 30 stockholm tel +46 (0) 8 55 69 19 00 - fax +46 (0) 8 643 22 00 website www.vizark.se				
UPPDRAG NR		RITAD AV	HANDLÄGGARE	
-		FM	JL	
DATUM		ANSVARIG		
2015-05-15				
STENSÄTRA 17				
PLAN 00				
ÖVERSIKT				
SKALA		NUMMER		BET
A1: 1:100		A-40-1-010		
A3: 1:200				