


LOA ~ 192 m²

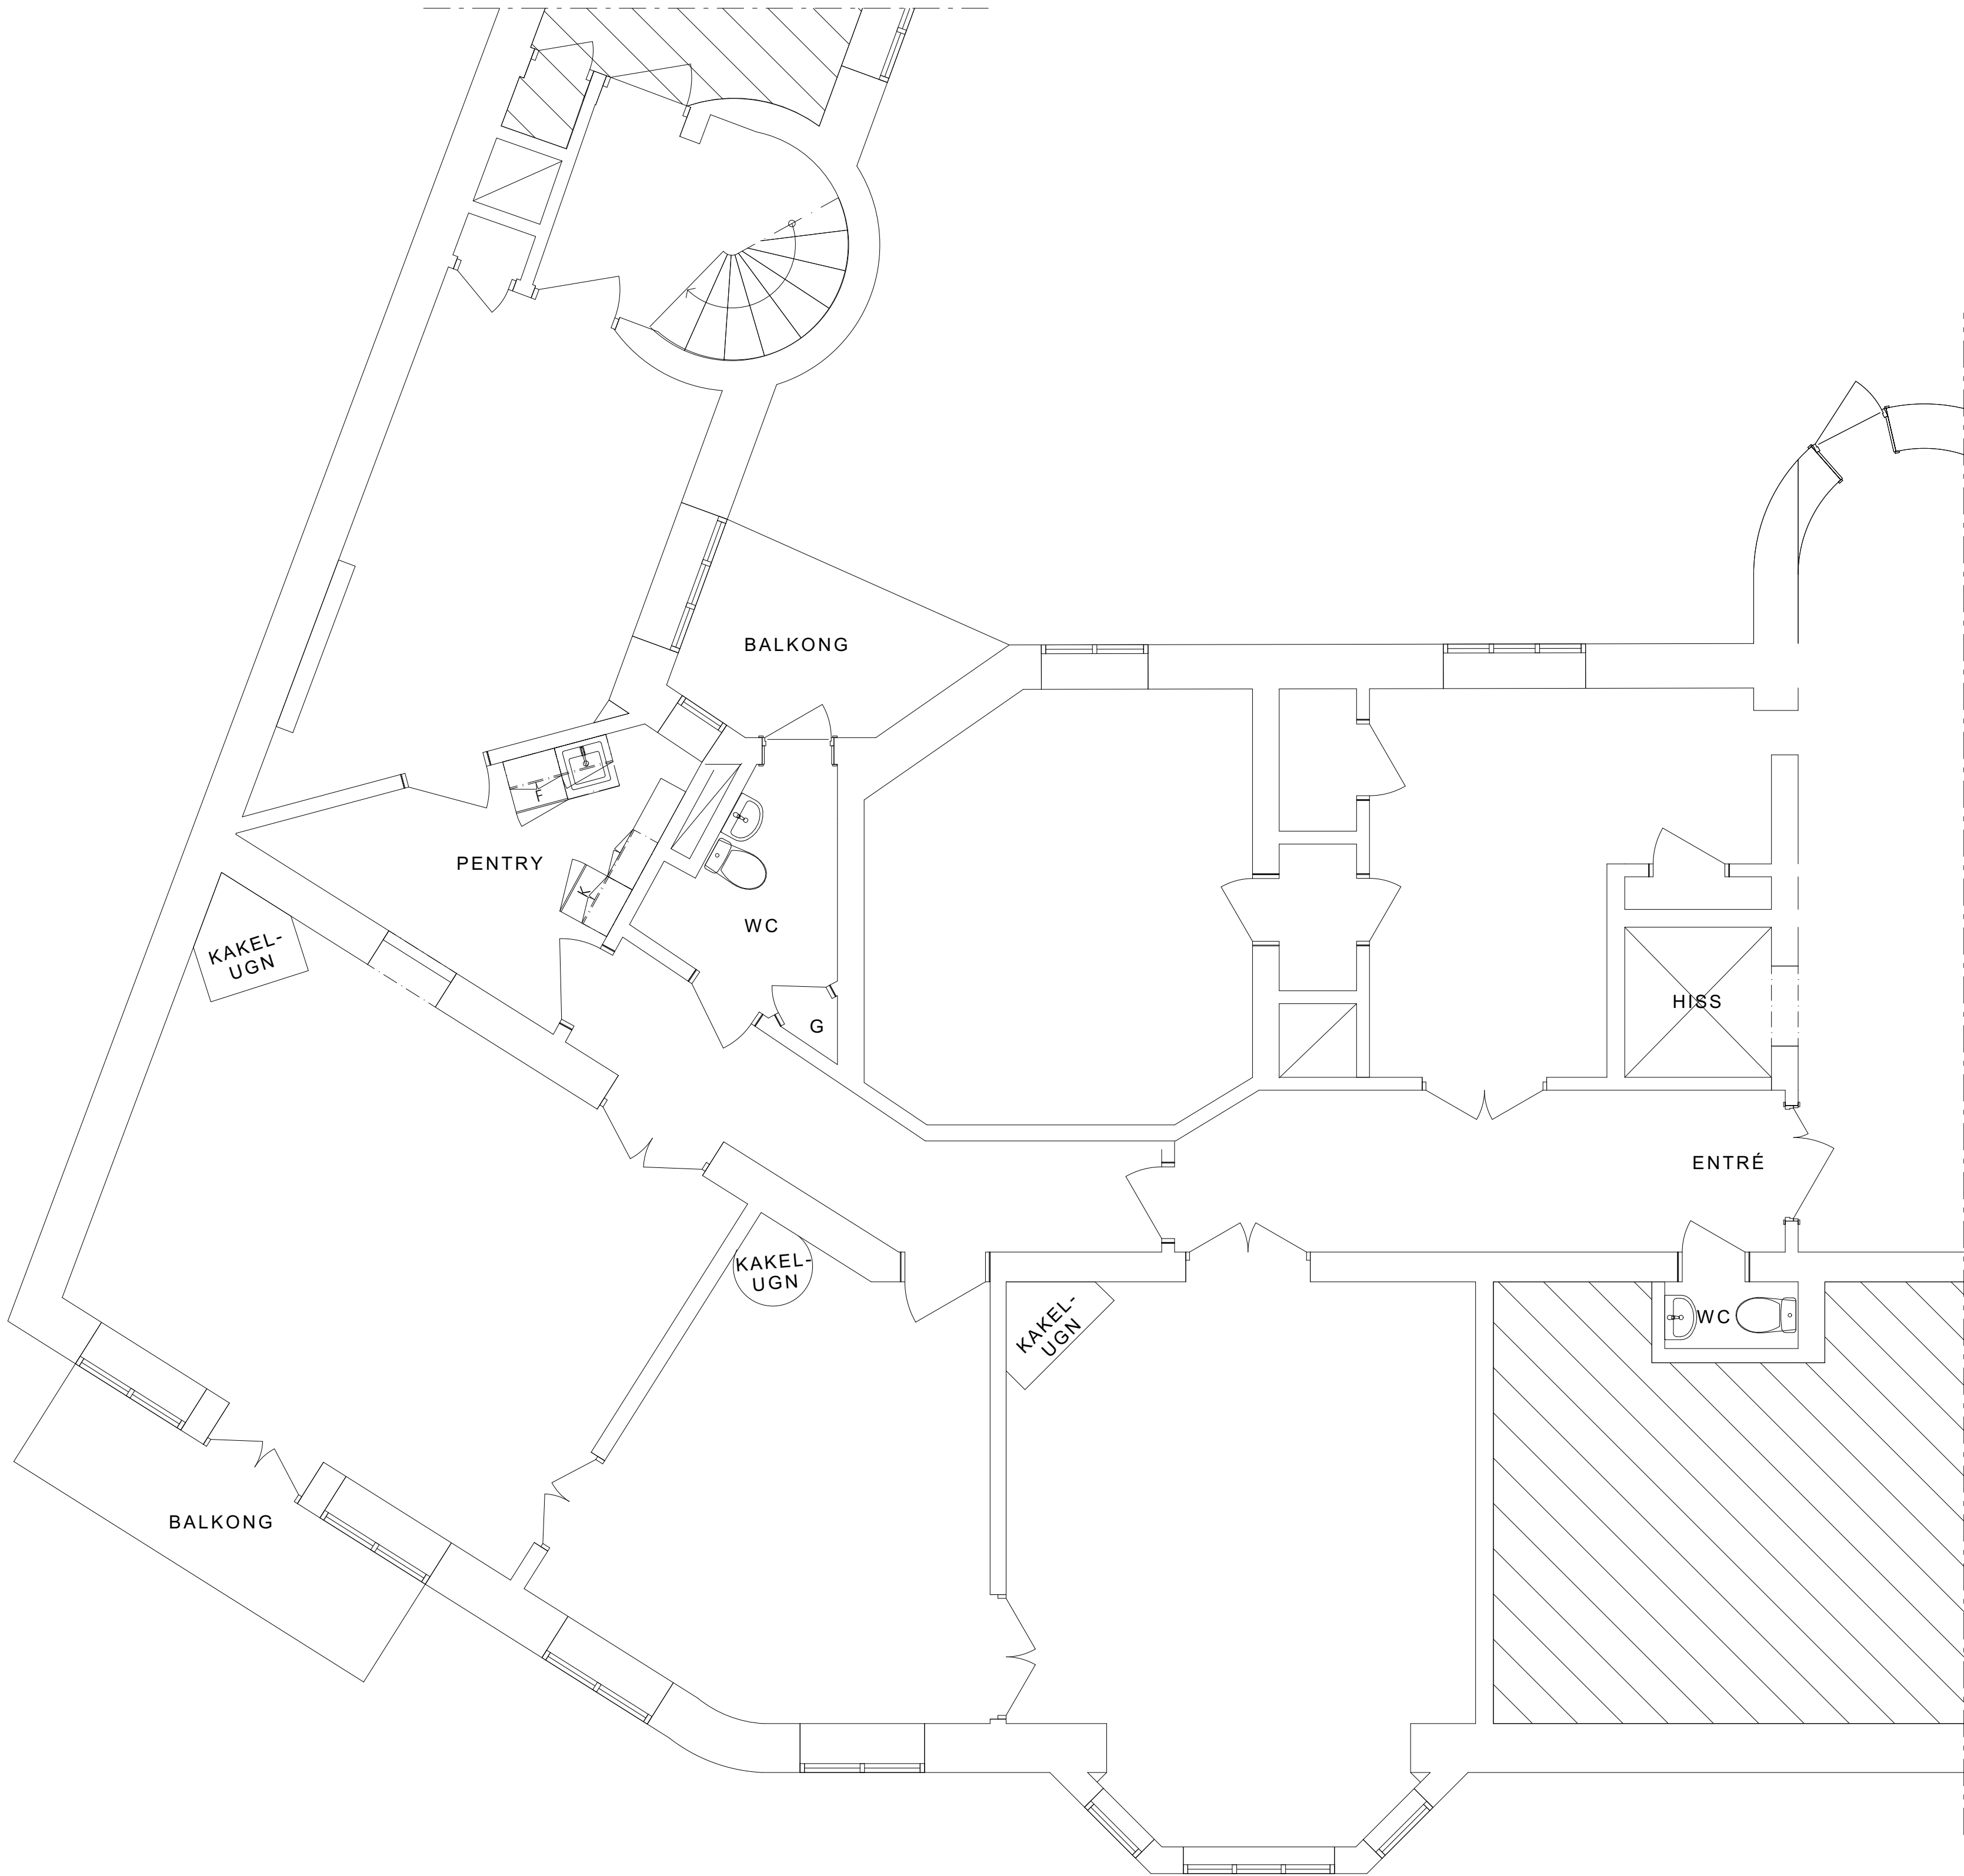

RITNINGAR SKALL, FÖR ATT VARA GÄLLANDE PÅ BYGGARBETSPLATSEN ELLER FÖR ATT ANVÄNDAS FÖR BESTÄLLNING AV SNICKERIER, INREDNING M.M. VARA FÖRSEDD MED BENÄMNING "BYGGHANDLING".

SAMTLIGA MÅTT KONTROLLERAS PÅ PLATS INNAN TILLVERKNING SKER. ENTREPRENÖREN SKALL FÖRSÄKRA SIG OM ATT HEN ERHÅLLIT DEN SENASTE VERSIONEN AV RITNINGEN INNAN ARBETE PÅBÖRJAS. VID EVENTUELLA OKLARHETER; KONTAKTA ARKITEKTEN.

BET	ANT	ÄNDRING AVSER	DATUM	Sign.
RELATIONSHANDLING				
SATURNUS SÖDERTÄLJE KOMMUN				
REAL Value Management				
BYGG- HERRE				
A	VIZ ARKITEKTKONTOR AB			
UPPDRAG NR	1	RITAD AV	E. FRIGREN	HANDLÄGGARE
DATUM	2024-11-08	ANSVARIG	A. LINDQVIST	M. EVYNELL
SAMMANSATT, PLANER				
PLAN 5, 3TR (1)				
SKALA A1 A3	1:50	NUMMER	A-40.1-050	BET