

FÖRKLARINGAR

ALLA MÅTT ANGES I MILLIMETER

HÄNVISNINGAR

PLANER – SE RITNING A-40.1-001, A-40.1-002
SEKTIONER – SE RITNING A-40.2-101
FASADER – SE RITNING A-40.3-101
SITUATIONSPLAN – SE RITNING A-011-001

FASADER

1. NYTT FAST FÖNSTERPARTI I BEFINTLIG ÖPPNING I GLAS OCH TRÄ, EKFÄRGAD
2. NYTT ÖPPNINGSBART FÖNSTERPARTI I BEFINTLIG ÖPPNING I GLAS OCH TRÄ, EKFÄRGAD
3. NYTT FÖNSTERPARTI DELVIS ÖPPNINGSBART I GLAS OCH TRÄ, EKFÄRGAD
4. NYTT ENTRÉPART I GLAS OCH TRÄ, EKFÄRGAD
5. NY PORT I TRÄ, MÅLAD NCS 3108-B75G
6. NY PORT I TRÄ, MÅLAD NCS 3108-B75G
7. NYTT FAST FÖNSTERPARTI I GLAS OCH TRÄ, EKFÄRGAD
8. BEFINTLIGT FÖNSTERPARTI

FASAD KOMPLETTERAS MED TEGEL LIKT BEFINTLIGT.
FASADTEGEL AV TYP RÄFFLAD WIENERBERGER.
MURAD I MUNKFÖRBAND MED SPRINGANDE KOPP


SAMTLIGA FÖNSTERPARTIER HAR PUTSKANT RUNTOM.

UPPDATERINGAR
RELATIOSHANDLING
230117

FASADMOT SYDOST:
FÄRRE NYA HÅLTAGNINGAR OCH FÖNSTERPARTIER




FASAD MOT SYDÖST

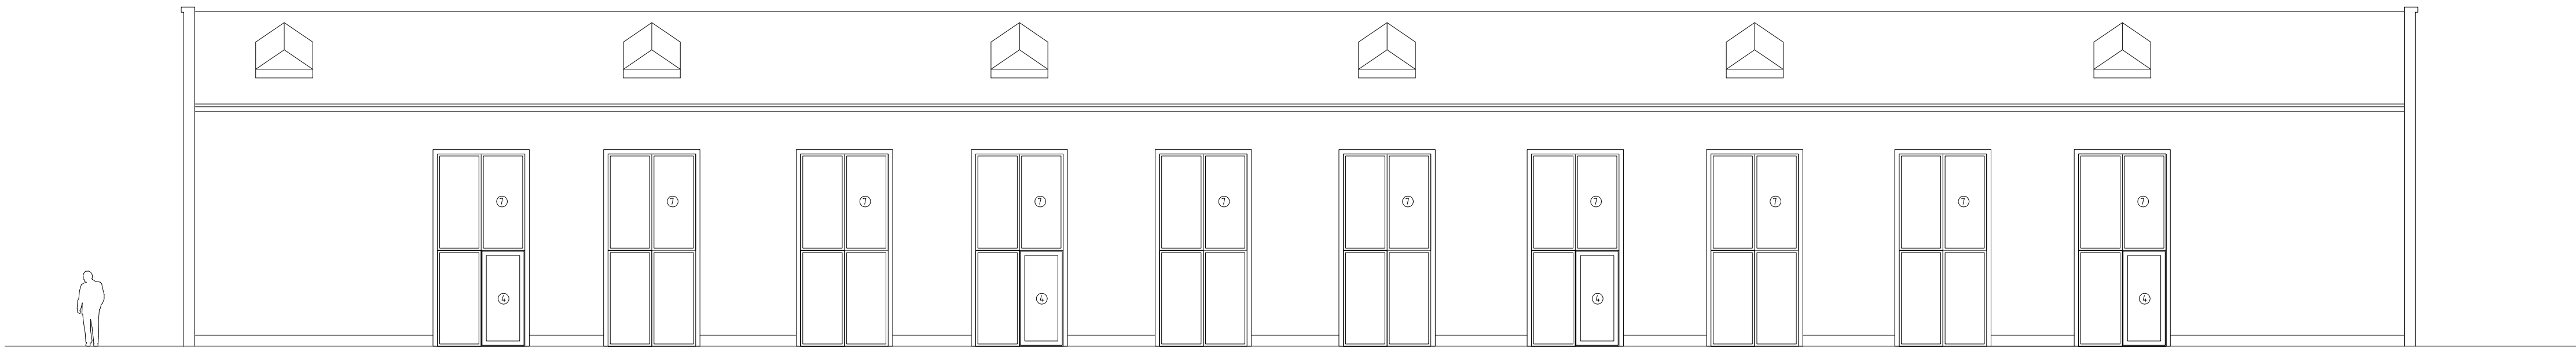


FASAD MOT SYDVÄST




FASAD MOT NORDVÄST

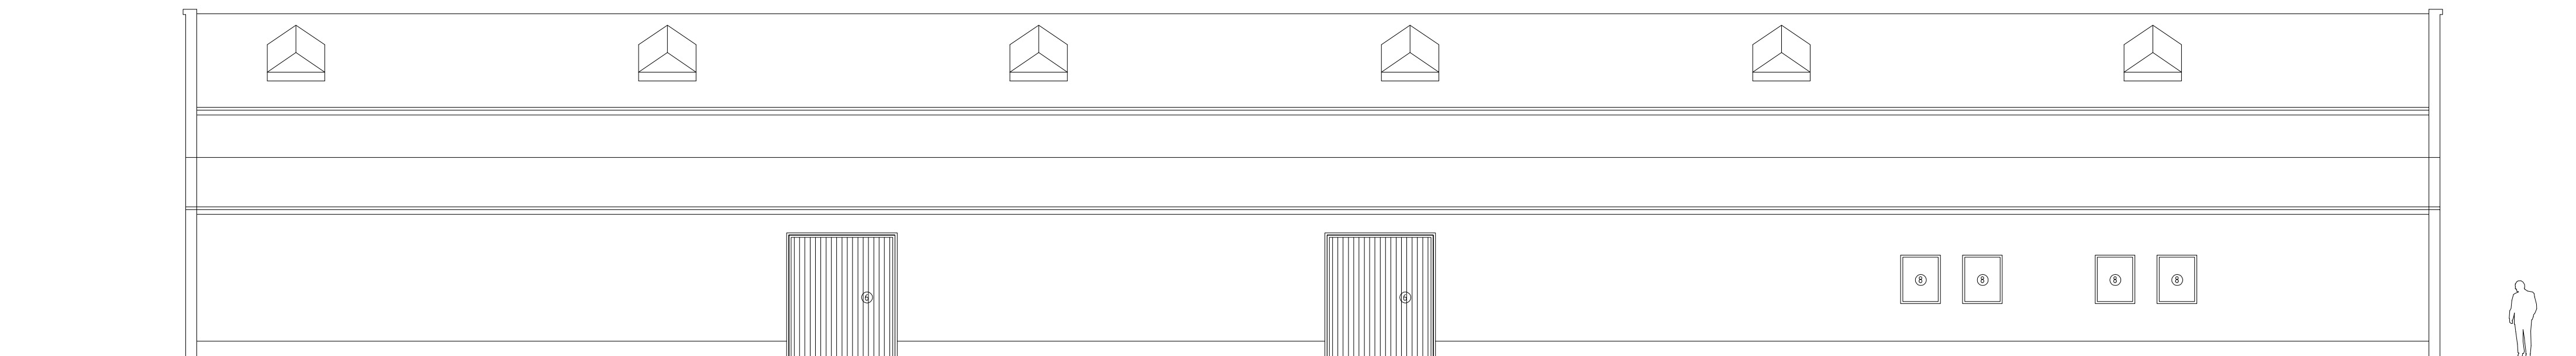

FASAD MOT NORDÖST

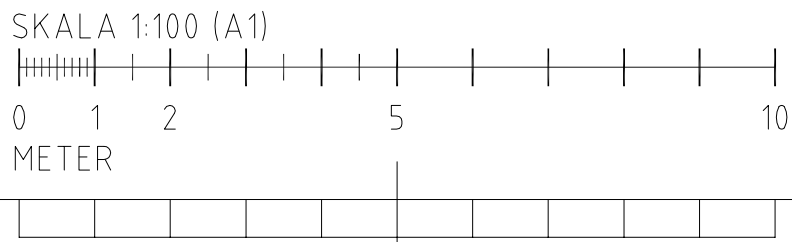

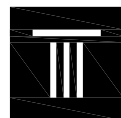B		PM02		2021-04-07		CAC0
A		PM01		2021-02-19		CAC0
BET	ANT	ÄNDRINGEN AVSER			DATUM	SIGN
RELATIONSHANDLING						
SANDBÖLJAN 1 MALMO						
 TENG BOM Tengbomgruppen AB, Arenagatan 20, 215 33 Malmö Tel 040-641 31 00 www.tengbom.se						
UPPDRAG NR 1035683		RITAD/KONSTR AV J MARCULESCU			HANDLÄGGARE J MARCULESCU	
DATUM 230117		ANSVARIG A NILSSON				
FASADER						
SKALA		1/2 SKALA		NUMBER		BET
1:100(A1) 1:200		A-40.3-101				B