

FÖRKLARINGAR

ALLA MÅTT ANGES I MILLIMETER
BEFINTLIGA VÄGGAR
TILLKOMMANDE VÄGGAR

- BRANDSCELLSGRÄNS EI30
- HÄNVISNINGSSKYLT ELEKTRISK
- HÄNVISNINGSSKYLT EFERLYSANDE
- UTRYMNINGSVÄG FUNKTIONSHINDRADE


+/-HÖJD AVSER FÄRDIG MARK- OCH GOLVHÖJD,
ANGES I MILLIMETER

HÄNVISNINGAR


PLAN - SE RITNING A-40.1-001
SEKTIONER - SE RITNING A-40.2-101
FASADER - SE RITNING A-40.3-101
SITUATIONSPLAN - SE RITNING A-01.1-001


UPPDATERINGAR
RELATIOSHANDLING
230117

LOKAL 4:
FÖRENKLAD PLANLÖSNING.
MINSKAT ENTRESOLPLAN FRÅN 196 KVM TILL 50 KVM.

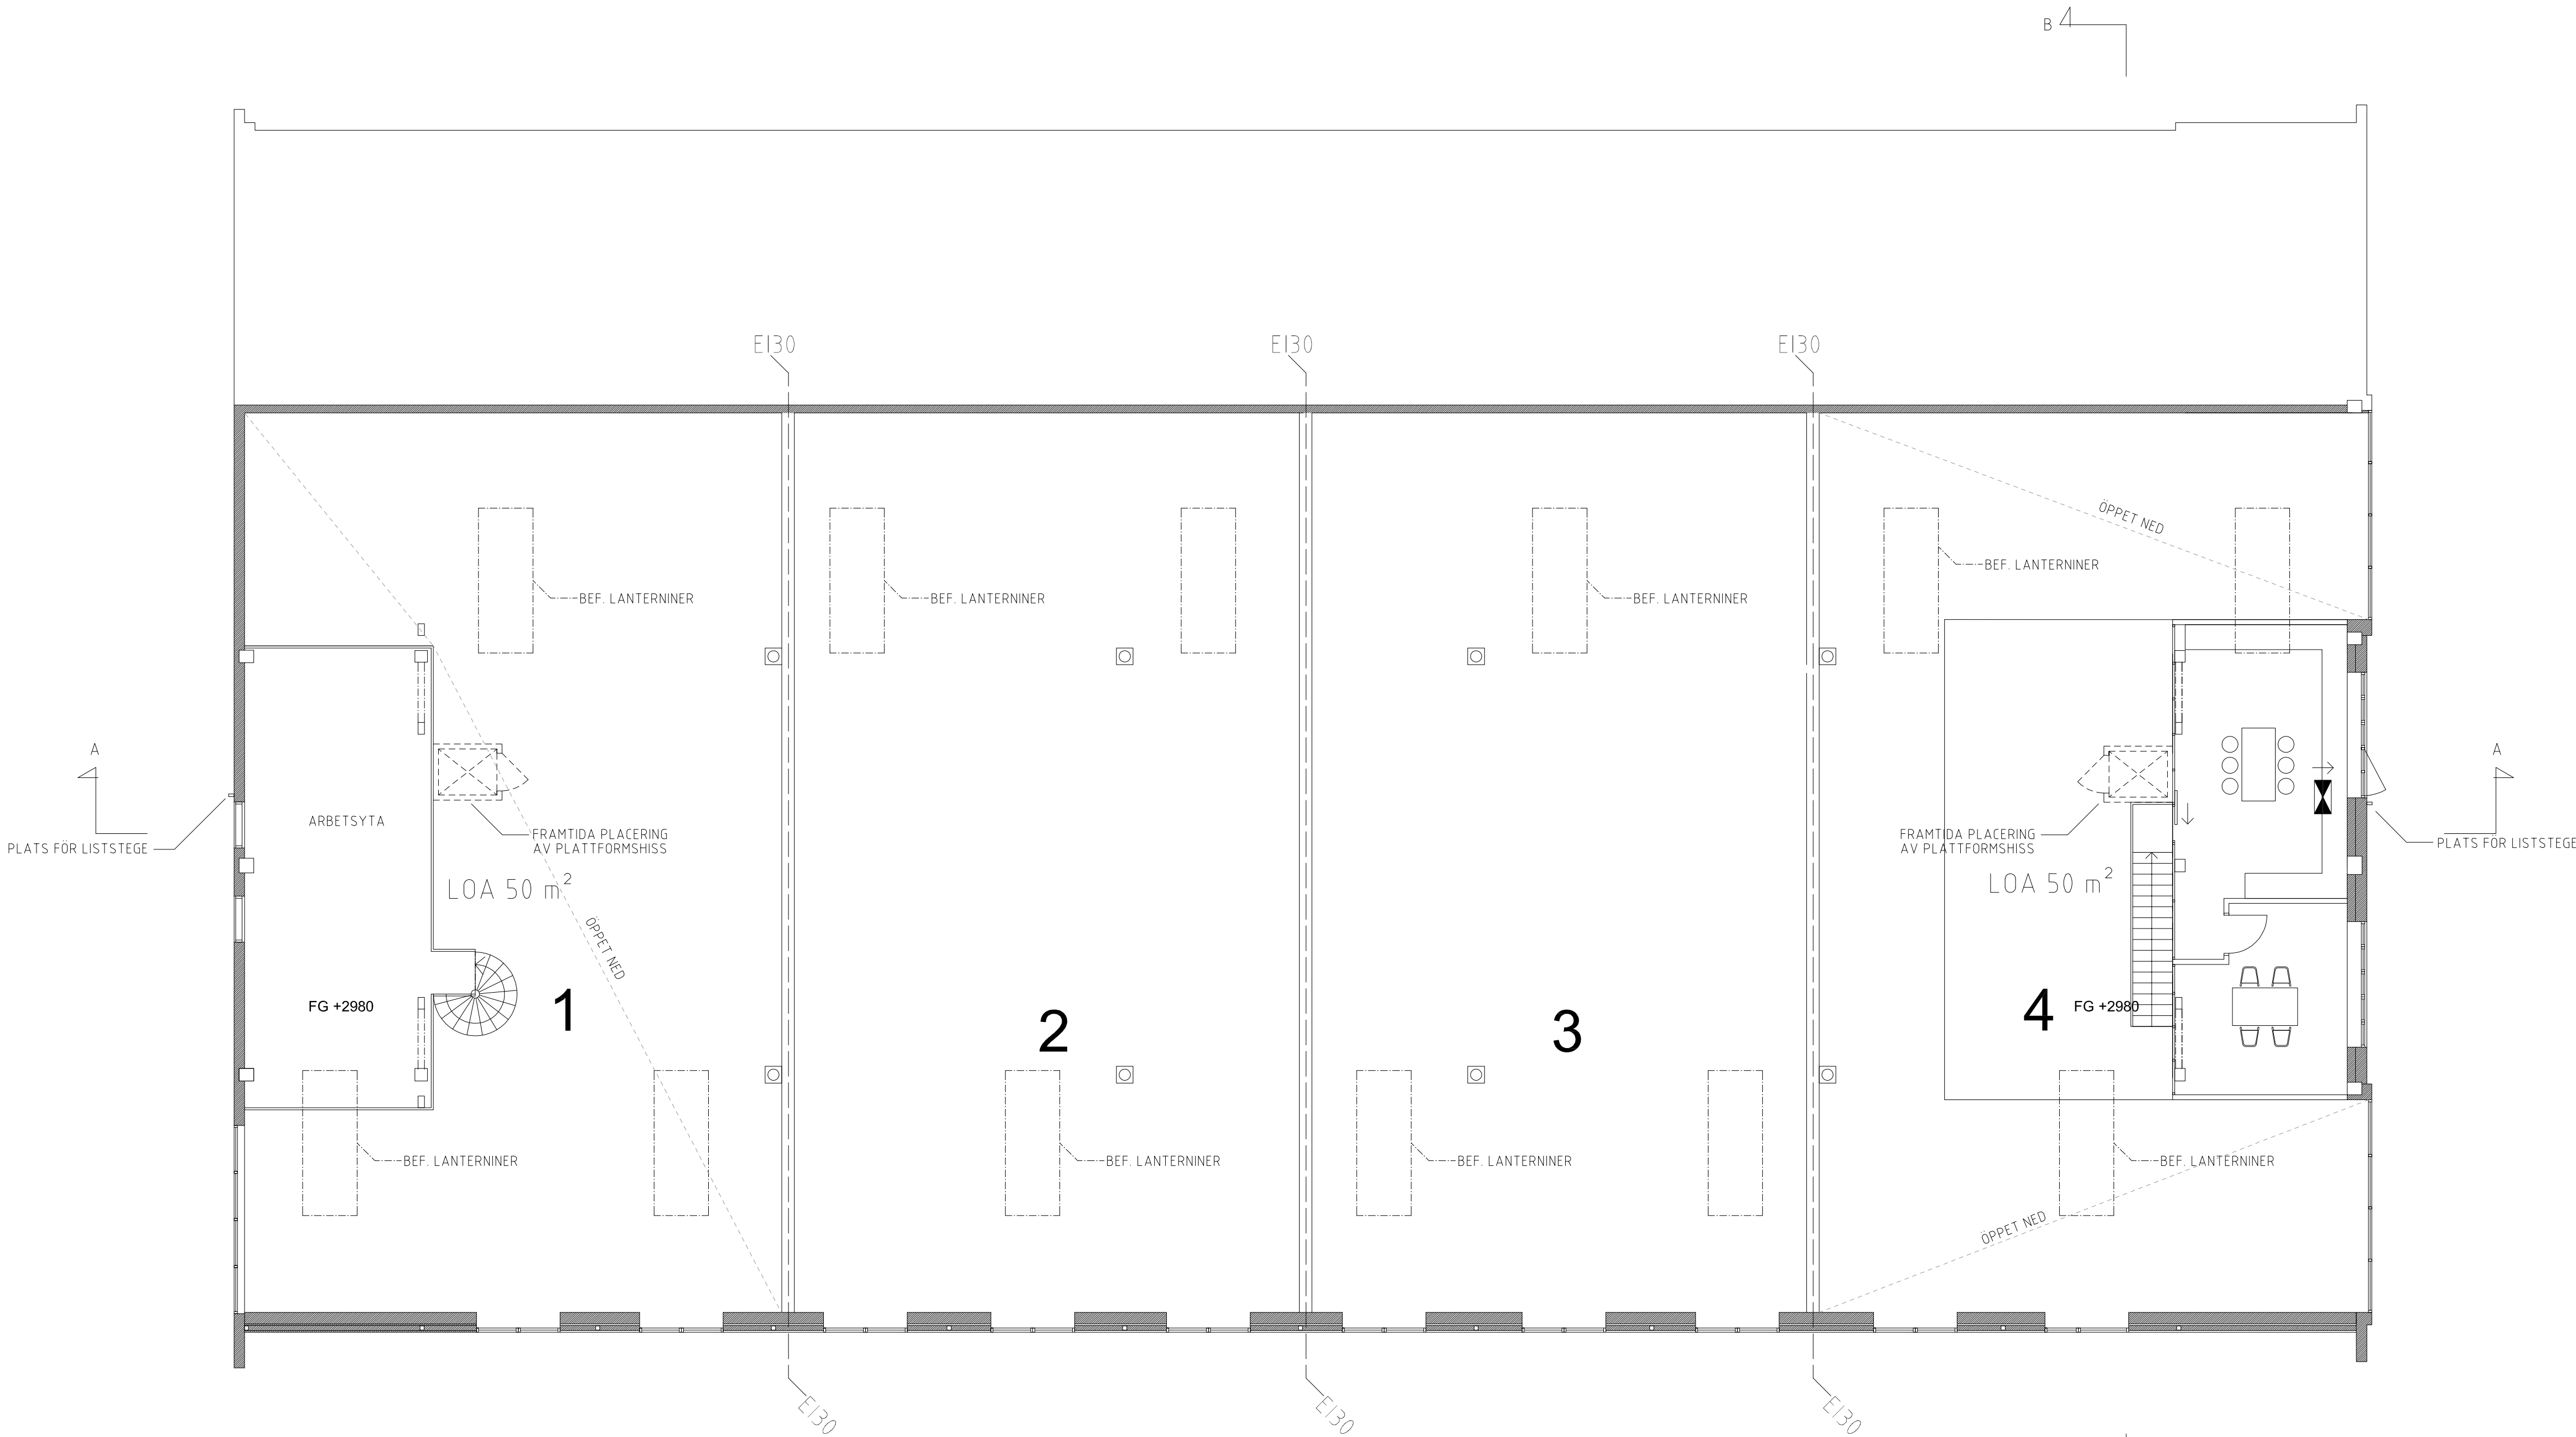

ENTRESOL PLAN 2
LOA 100 m²(TOTAL 1675 m²)

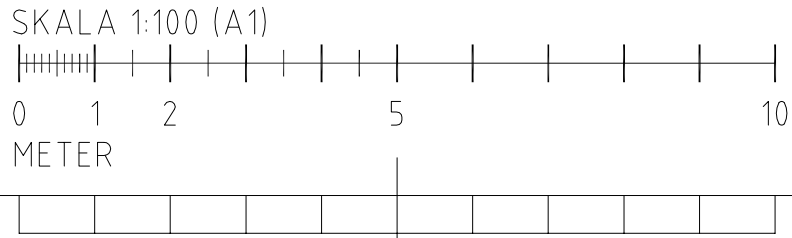

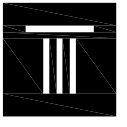PM02		2021-04-07		CACO	
PM01		2021-02-19		CACO	
BET	ANT	ÄNDRINGEN AVSER		DATUM	SIGN
RELATIONSHANDLING					
SANDBÖLJAN 1 MALMÖ					
 TENG BOM Tengbomgruppen AB, Arenagatan 20, 215 33 Malmö Tel 040-641 3100 www.tengbom.se					
UPPDRAG NR 1035683		RITAD/KONSTR AV J MARCULESCU		HANDLÄGGARE J MARCULESCU	
DATUM 230117		ANSVARIG A NILSSON			
ENTRESOL PLAN 2					
SKALA	% SKALA	NUMBER			BET
1:100(A1)	1:200	A-40.1-002			B