

FÖRKLARINGAR

ALLA MÅTT ANGES I MILLIMETER
BEFINTLIGA VÄGGAR
TILLKOMMANDE VÄGGAR

- BRANDSCELLSGRÄNS EI30
- HÄNVISNINGSSKYLT ELEKTRISK
- HÄNVISNINGSSKYLT EFERLYSANDE
- UTRYMNINGSVÄG FUNKTIONSHINDRADE

+/-HÖJD AVSER FÄRDIG MARK- OCH GOLVHÖJD,
ANGES I MILLIMETER


HÄNVISNINGAR

PLAN - SE RITNING A-40.1-002
SEKTIONER - SE RITNING A-40.2-101
FASADER - SE RITNING A-40.3-101
SITUATIONSPLAN - SE RITNING A-01.1-001


UPPDATERINGAR
RELATIOSHANDLING
230117

LOKAL 2:
UPPDATERAD PLANLÖSNING ENLIGT TIDIGARE
REDOVISAD OCH GODKÄND RELATIONSHANDLING VID
SLUTSAMRÅD 2022-05-30.

LOKAL 4:
FÖRENKLAD PLANLÖSNING.
TAGIT BORT LÄTTVÄGGAR.

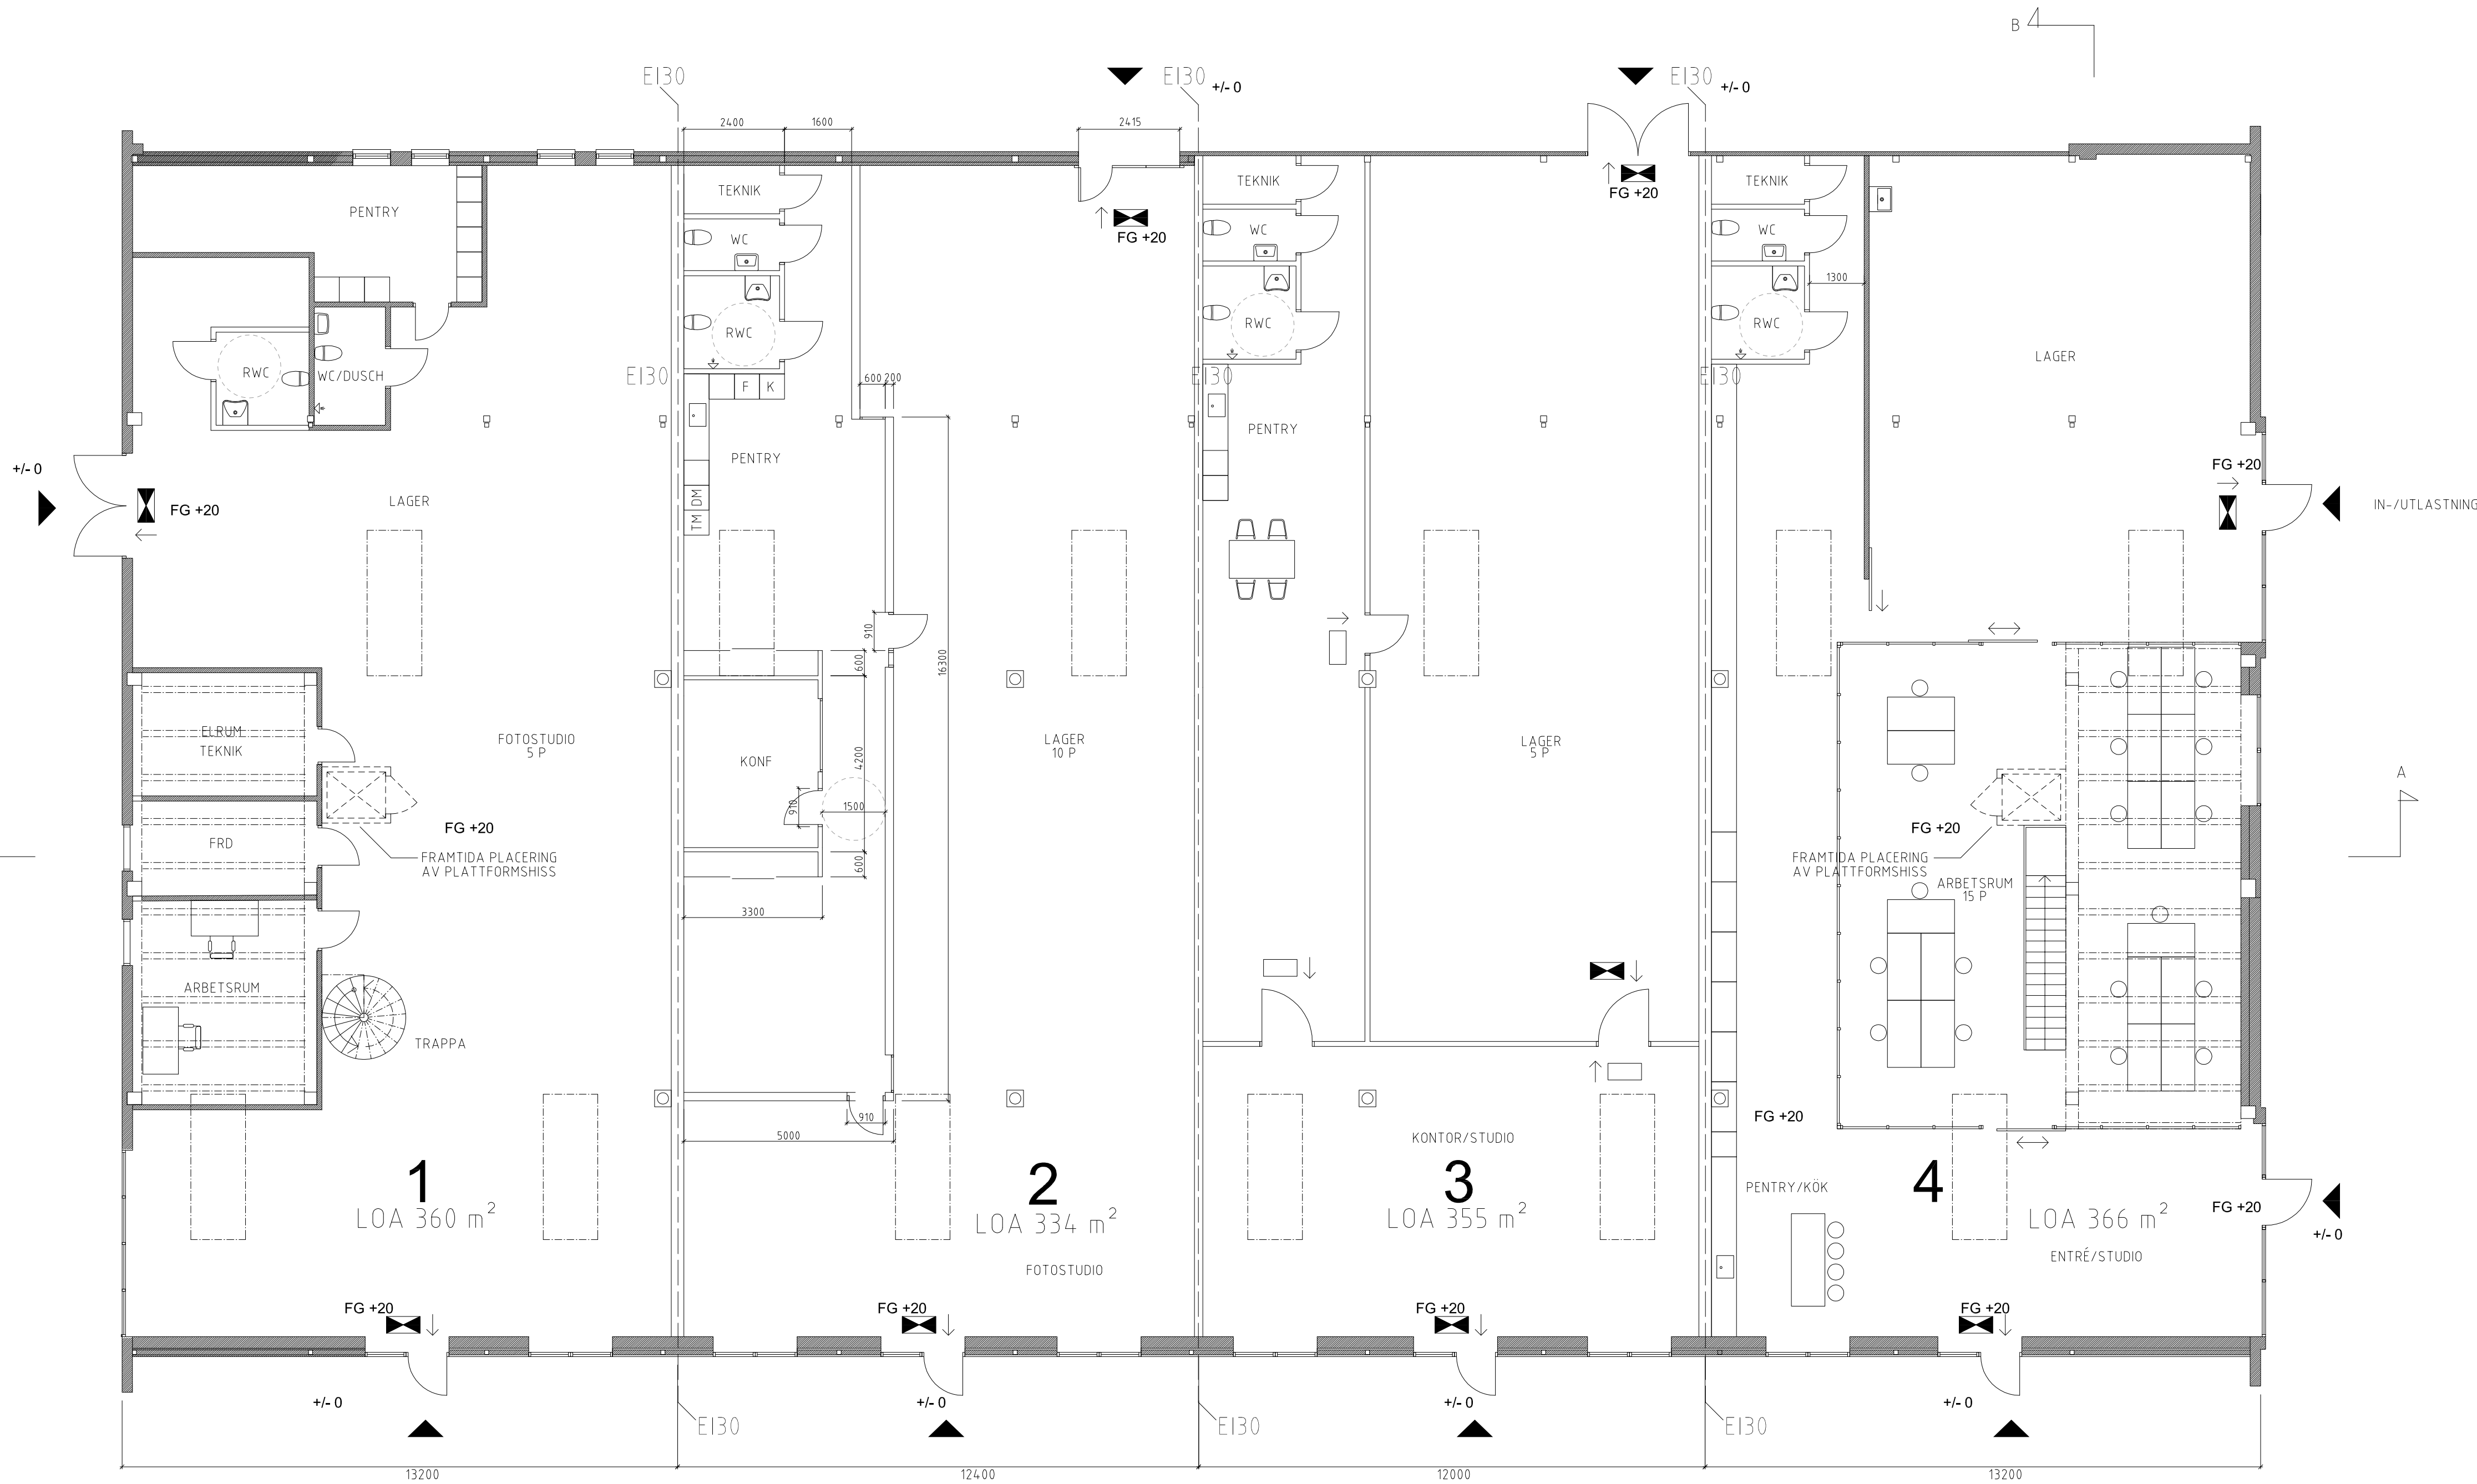

ENTRÉPLAN
BTA 1467 m²(TOTAL 1729m²)
LOA 1425m²(TOTAL 1675 m²)

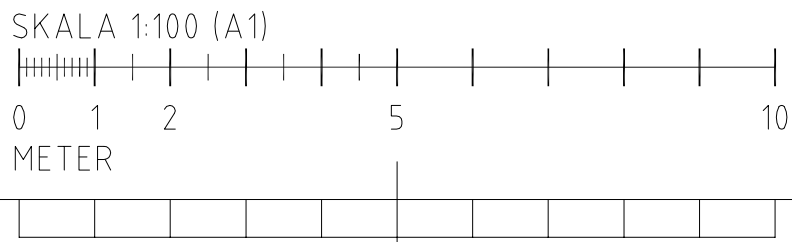

B		PM02	2021-04-07		CAC0
A		PM01	2021-02-19		CAC0
BET	ANT	ÄNDRINGEN AVSER		DATUM	SIGN
RELATIONSHANDLING					
SANDBÖLJAN 1 MALMO					
 TENG BOM Tengbomgruppen AB, Arenagatan 20, 215 33 Malmö Tel 040-6413100 www.tengbom.se					
UPPDAG NR 1035683		RITAD/KONSTR AV J MARCULESCU		HANDLÄGGARE J MARCULESCU	
DATUM 230117		ANSVARIG A NILSSON			
ENTRÉPLAN					
SKALA	1/2 SKALA	NUMMER			BET
1:100(A1)	1:200	A-40.1-001			B