

FÖRKLARINGAR




ALLA MÅTT ANGES I MILLIMETER


— BRANDSCCELLSGRÄNS EI30

+/-HÖJD AVSER FÄRDIG MARK- OCH GOLVHÖJD,
ANGES I MILLIMETER

HÄNVISNINGAR

PLANER - SE RITNING A-40.1-001, A-40.1-002
SEKTIONER - SE RITNING A-40.2-101
FASADER - SE RITNING A-40.3-101
SITUATIONSPLAN - SE RITNING A-01.1-001

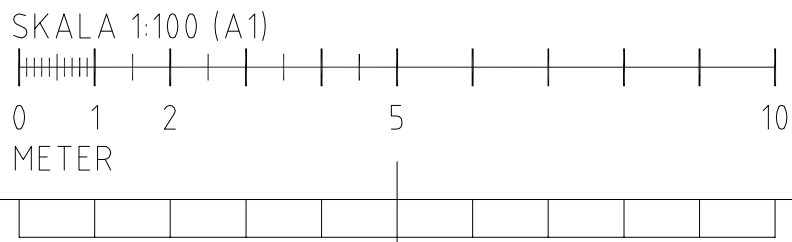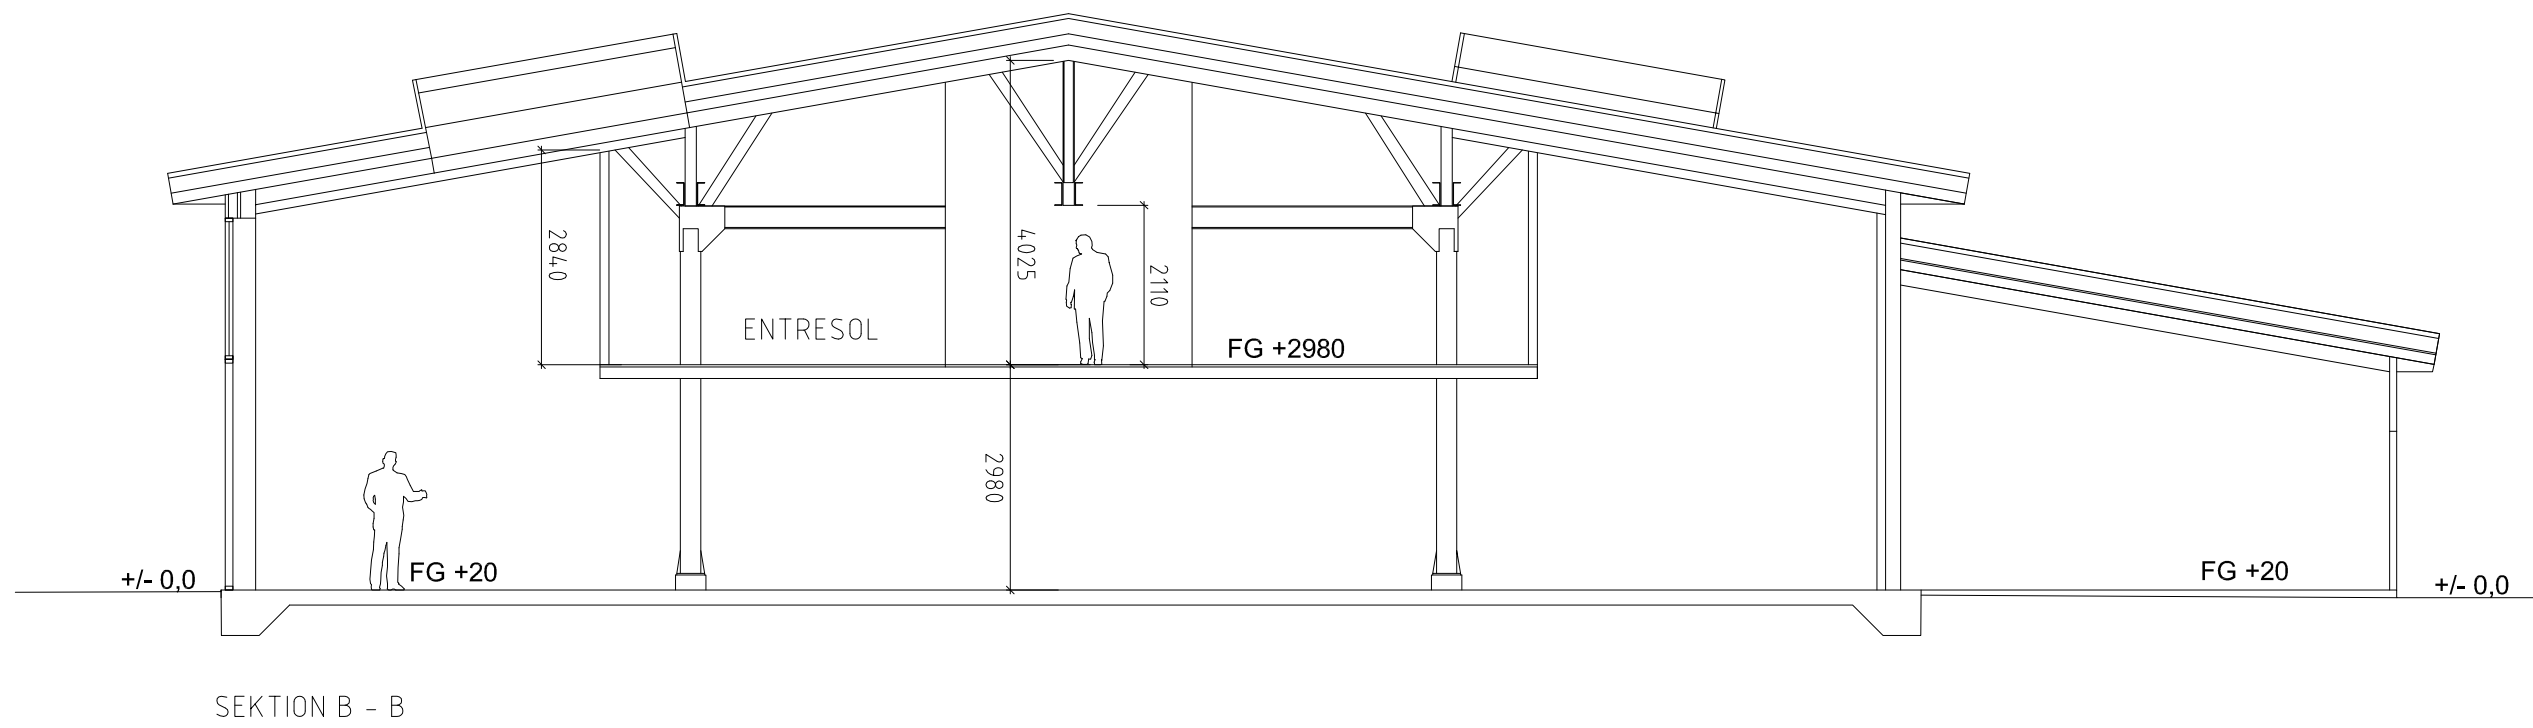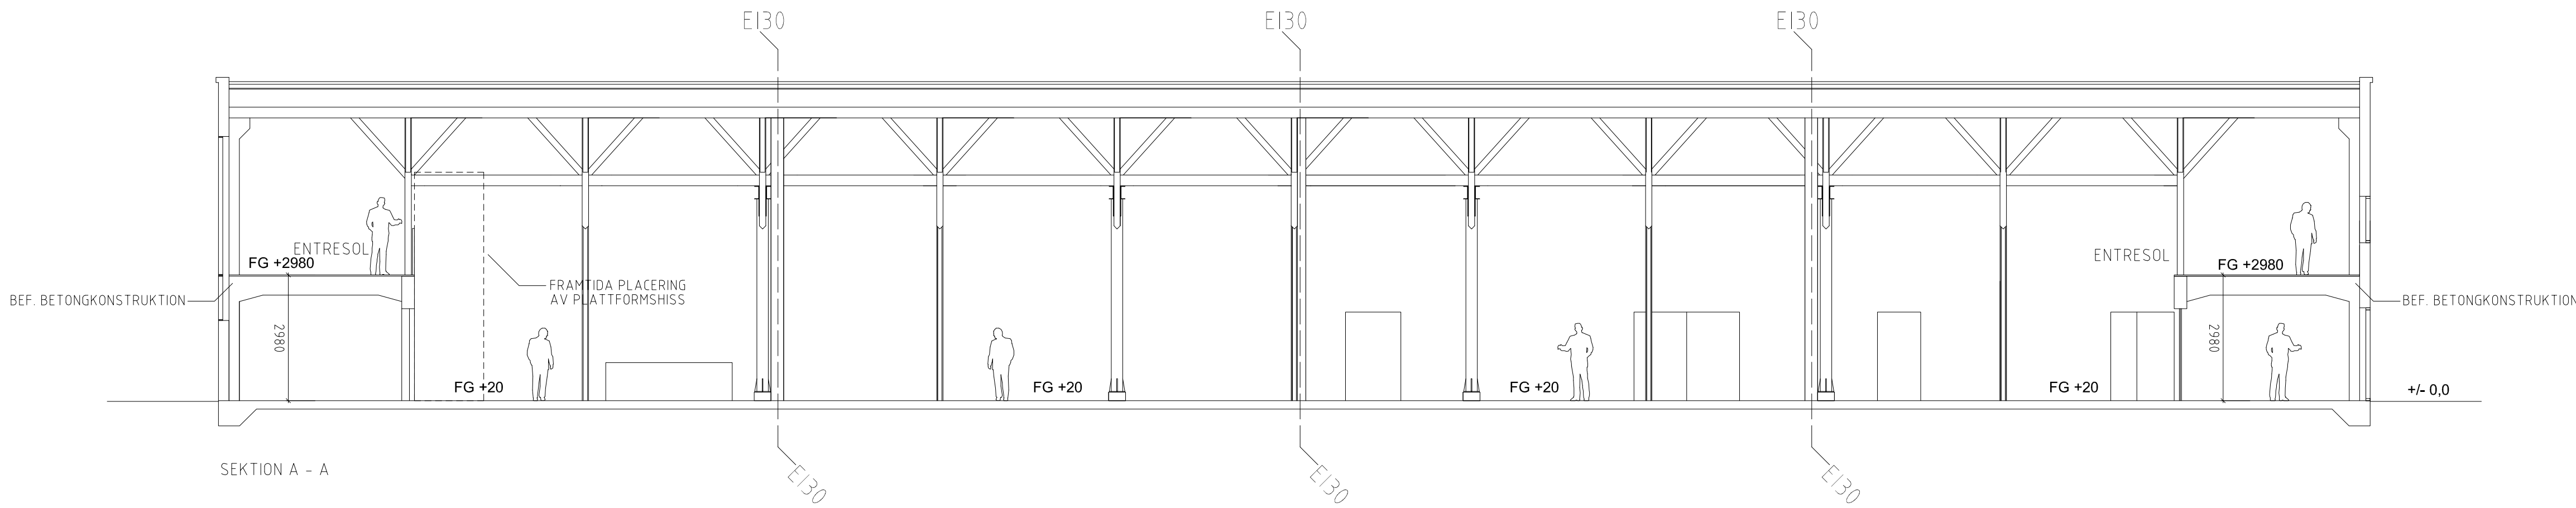

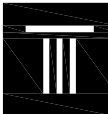A	PM02	2021-04-07	CACO			
B	PM01	2021-02-19	CACO			
BET	ANT	ÄNDRINGEN AVSER	DATUM	SIGN		
RELATIONSHANDLING						
SANDBÖLJAN 1 MALMO						
 TENGBOM Tengbomgruppen AB, Arenagatan 20, 215 33 Malmö Tel 040-6413100 www.tengbom.se						
UPPDRAG NR	RITAD/KONSTR AV	HANDLÄGGARE				
1035683	J MARCULESCU	J MARCULESCU				
DATUM	ANSVARIG					
230117	A NILSSON					
SEKTIONER						
SKALA	% SKALA	NUMMER				
1:100(A1)	1:200	A-40.2-101	BET			
				B		