


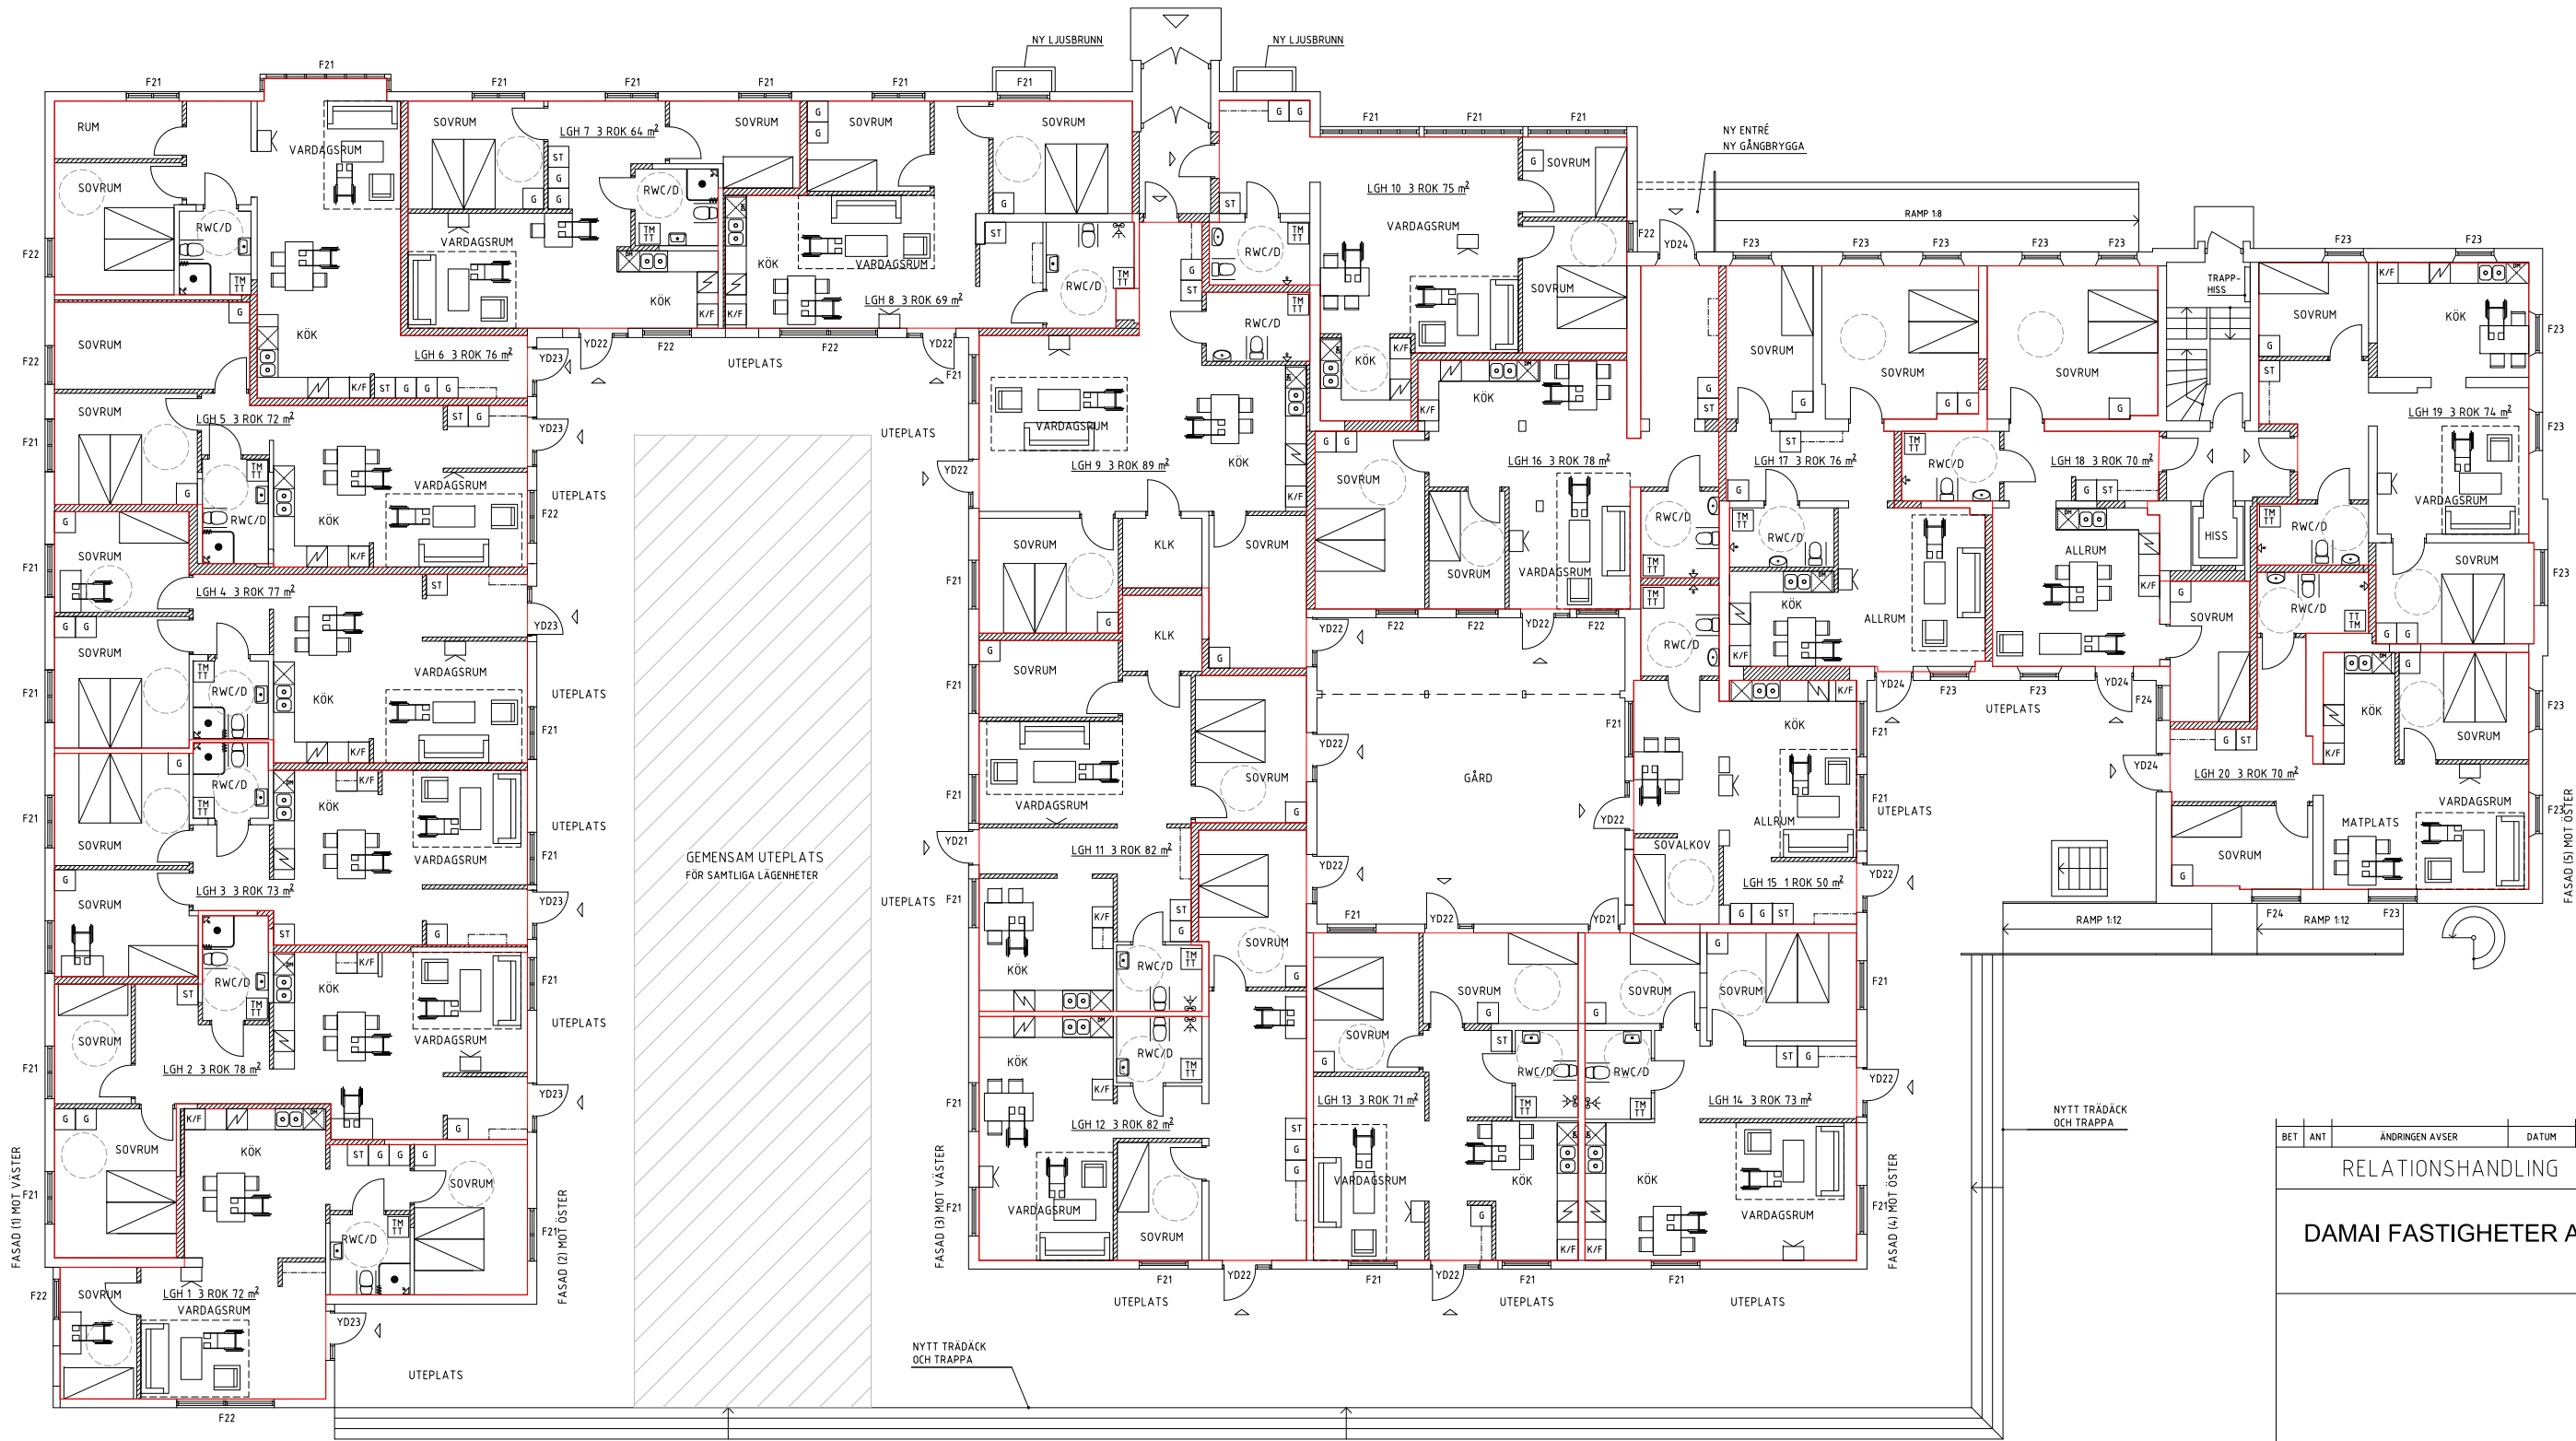

FÖRKLARINGAR

ALLA MÅTT ANGES I MILLIMETER

- YD NY YTTERDÖRR
F NYTT FÖNSTER
BEFINTLIG / NY DÖRR
NY BYGGNADSDDEL

BESKRIVNING

FASADER

BEFINTLIGA FASADER PUTSLAGAS SAMT OMFÄRGAS.
KULÖR: NCS 2502-Y, LJUSGRÅ.


NYA YTTERDÖRRAR MED GLASÖPPNINGAR

YD21: BREDD x HÖJD: 10x21 M.
YD22: BREDD x HÖJD: 10x21 M. FAST SIDOLJUS, BREDD 4 M.
YD23: BREDD x HÖJD: 10x22 M. FAST SIDOLJUS, BREDD 4 M.
YD24: BREDD x HÖJD: 11x21 M. FAST ÖVERLJUS, HÖJD 6 M.

MATERIAL: TRÄ.
KULÖR YTTERDÖRRAR: NCS S 5010-G30Y, KROMOXIDGRÖN.

FÖNSTER

F21: BEFINTLIGT FÖNSTER BYTS UT MOT NYTT MED SAMMA MÅTT OCH UTSEENDE.
MATERIAL: PVC.
F22: NYTT FÖNSTER I HELT ELLER DELVIS NY VÄGGÖPPNING.
MÅTT ENLIGT FASADRITNING.
MATERIAL: PVC.
F23: BEFINTLIGT FÖNSTER BYTS UT MOT NYTT MED SAMMA MÅTT OCH UTSEENDE.
MATERIAL: TRÄ.
F24: NYTT FÖNSTER I HELT ELLER DELVIS NY VÄGGÖPPNING.
MÅTT ENLIGT FASADRITNING.
MATERIAL: TRÄ.
KULÖR SAMTLIGA FÖNSTER: NCS S 5010-G30Y, KROMOXIDGRÖN.

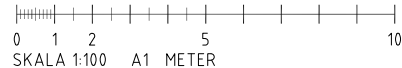

BET	ANT	ÄNDRINGEN AVSER	DATUM	SIGN
RELATIONSHANDLING				
DAMAI FASTIGHETER AB				

A	PAN ARKITEKTER AB		Mobil 070-341 12 15	pan.arkitekter@telia.com
K	--	--	--	--
V	--	--	--	--
E	--	--	--	--
P	--	--	--	--
OBJEKTSNUMMER		PROJEKTNUMMER		
UPPDRAG NR	RITADJUNISTR AV SAM		HANDLÄGGARE PAN	
DATUM	ANSVARIG		PER ARFVIDSON	
2021-11-23				
MÖRRUM 23:41, PERSGÅRDEN, KARLSHAMNS KN OMBYGGNAD TILL TRYGGHETSOSTÄDER PLAN 2, ENTRÉVÅNING PLANRITNING				
SKALA	NUMMER			
1:100 A1 :200 A3	A-40.1-020 R			