

FÖRKLARINGAR

ALLA MÅTT ANGES I MILLIMETER

- FD NY FÖNSTERDÖRR
F NYTT FÖNSTER
BEFINTLIG / NY DÖRR
NY BYGGNADSDDEL

BESKRIVNING

FÖNSTERDÖRRAR

FD31:
BEFINTLIGA FÖNSTERDÖRRAR MÅLAS OM.
MATERIAL: TRÄ.
KULÖR: NCS S 5010-G30Y, KROMOXIDGRÖN.


FD32:
NY FÖNSTERDÖRR.
BREDD x HÖJD: 11x21 M. FAST ÖVERLJUS, HÖJD 6 M.
MATERIAL: TRÄ.
KULÖR: NCS S 5010-G30Y, KROMOXIDGRÖN.

FÖNSTER

F33:
BEFINTLIGT FÖNSTER BYTS UT MOT NYTT MED SAMMA MÅTT
OCH UTSEENDE.
MATERIAL: TRÄ.
KULÖR FÖNSTER: NCS S 5010-G30Y, KROMOXIDGRÖN.

F34:
NYTT TAKFÖNSTER, PIVÅHÅNGT.
BREDD x LÄNGD: 8 x 12 M.
MATERIAL: TRÄ / ALUMINIUM.
KULÖR: MÖRKGRÅ.
PLACERING ANPASSAS TILL TAKSTOLAR.

0 1 2 5 10
SKALA 1:100 A1 METER

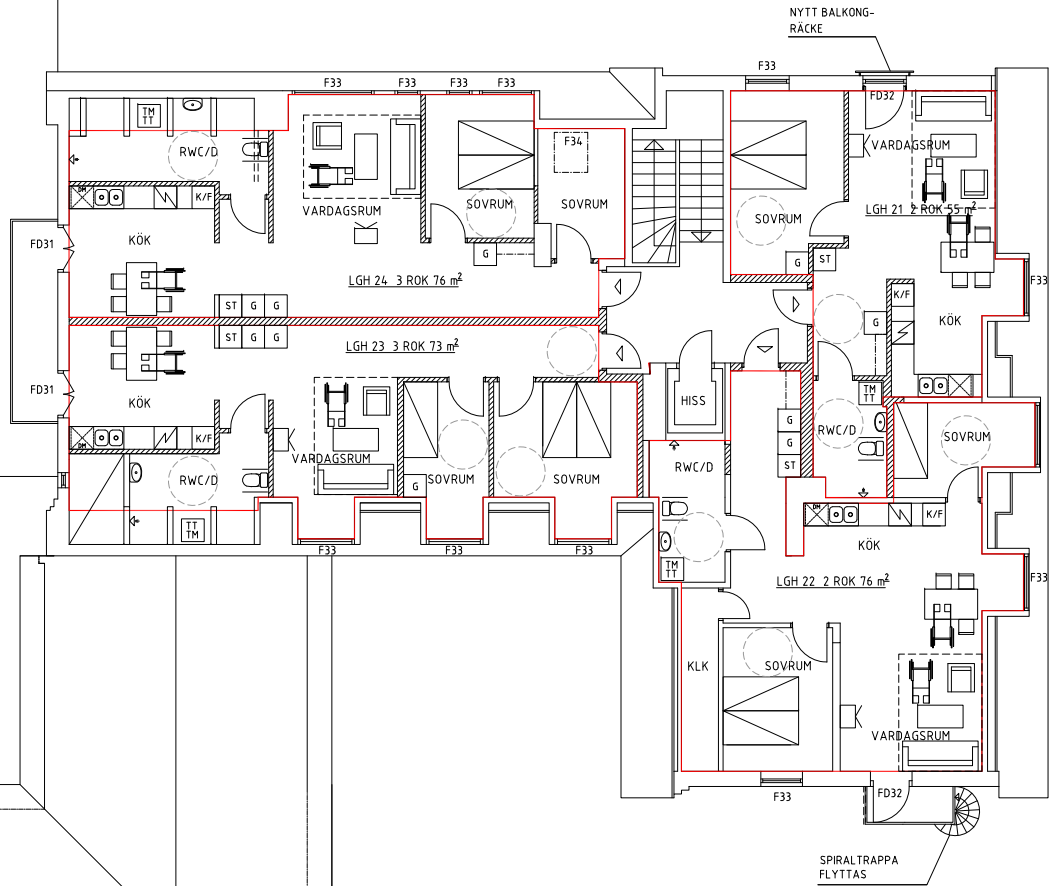

BET	ANT	ÄNDRINGEN AV SER	DATUM	SIGN
-----	-----	------------------	-------	------

RELATIONSHANDLING

DAMAI FASTIGHETER AB

A	PAN ARKITEKTER AB	Mobil 070-341 12 15	pan.arkitekter@telia.com
---	-------------------	---------------------	--------------------------

K	--	--	--
---	----	----	----

V	--	--	--
---	----	----	----

E	--	--	--
---	----	----	----

P	--	--	--
---	----	----	----

OBJEKTSNUMMER	PROJEKTNUMMER
---------------	---------------

UPPDRAG NR	RITAD/INSTR AV	HANDLÄGGARE
------------	----------------	-------------

DATUM	ANSVARIG
-------	----------

MÖRRUM 23:41, PERSGÅRDEN, KARLSHAMNS KN
OMBYGGNAD TILL TRYGGHETSBOSTÄDER
PLAN 3, VÅNING 1 TR.
PLANRITNING

SKALA	NUMMER	BET
-------	--------	-----

1:100 A1 :200 A3	A-40.1-030 R	
------------------	--------------	--