



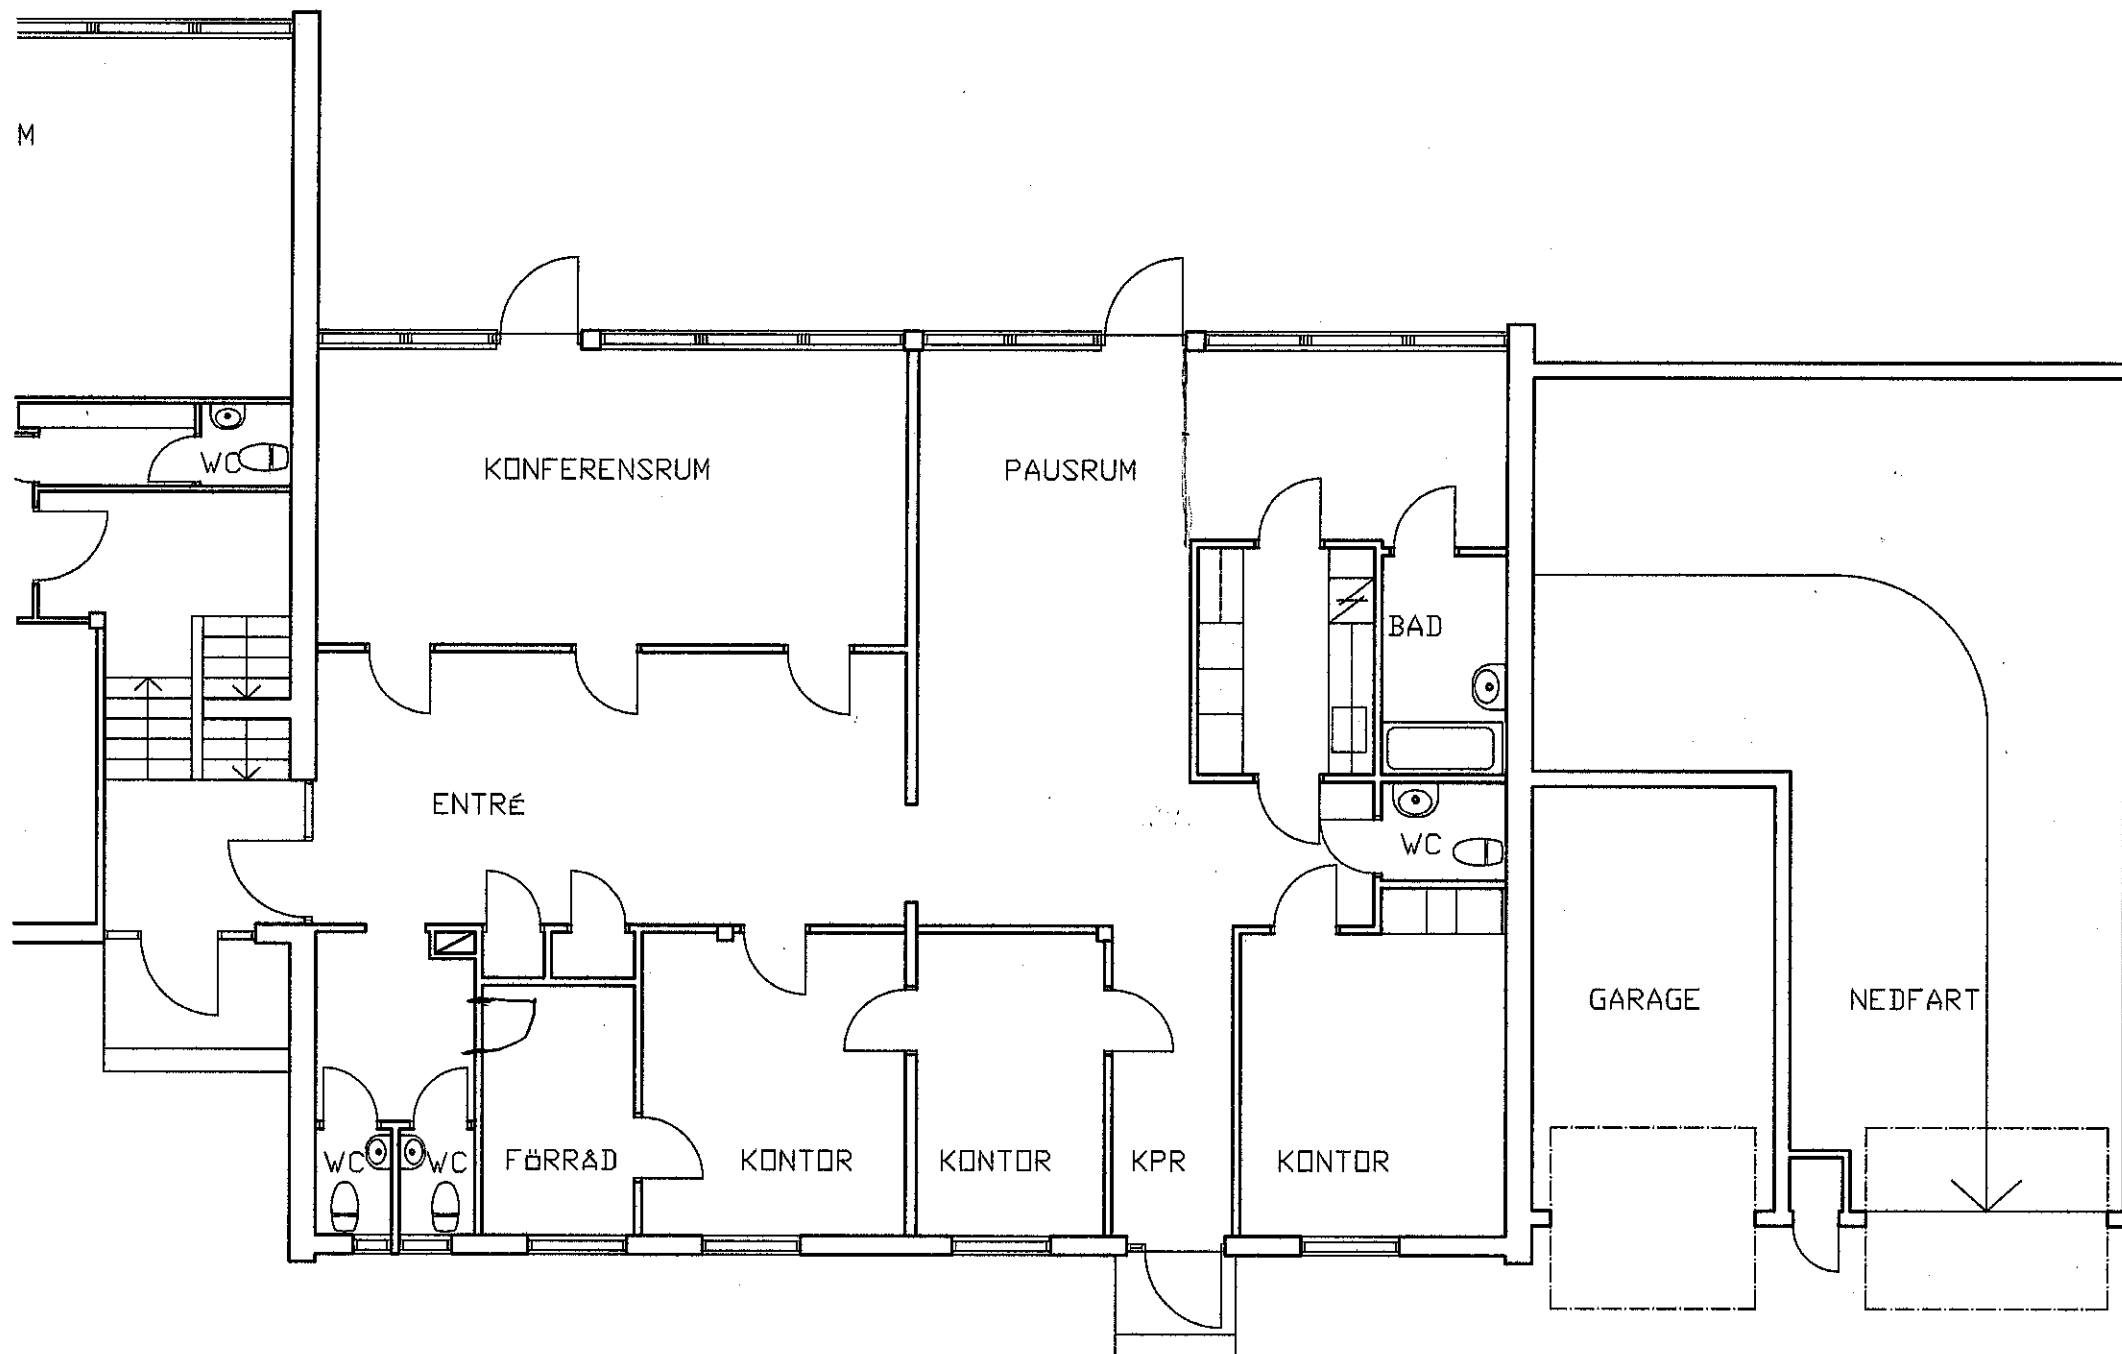

ENTRÉPLAN, DEL 2

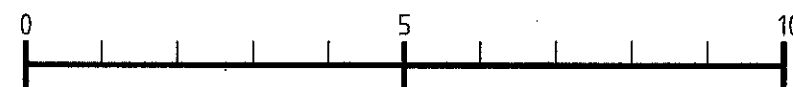

BJÖRKBACKEN HUDDINGE KONTORSBYGGNAD			RELATIONSHANDLING		DATUM 2018-01-
			ENTRÉPLAN DEL 2		ANSVARIG
UPPDRAG			RITAD/KONSTRUERAD AV IES	HANDLÄGGARE	SKALA 1:100/A3
					NUMMER A2
					BET