

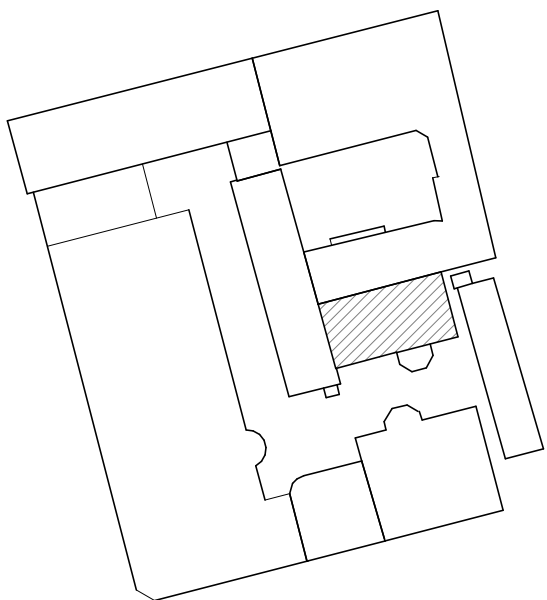
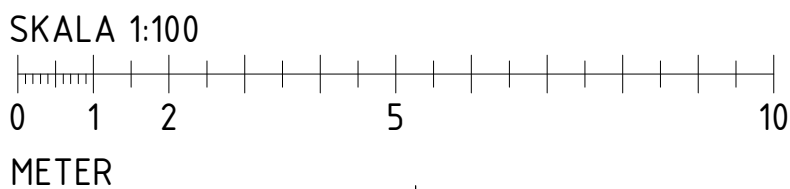


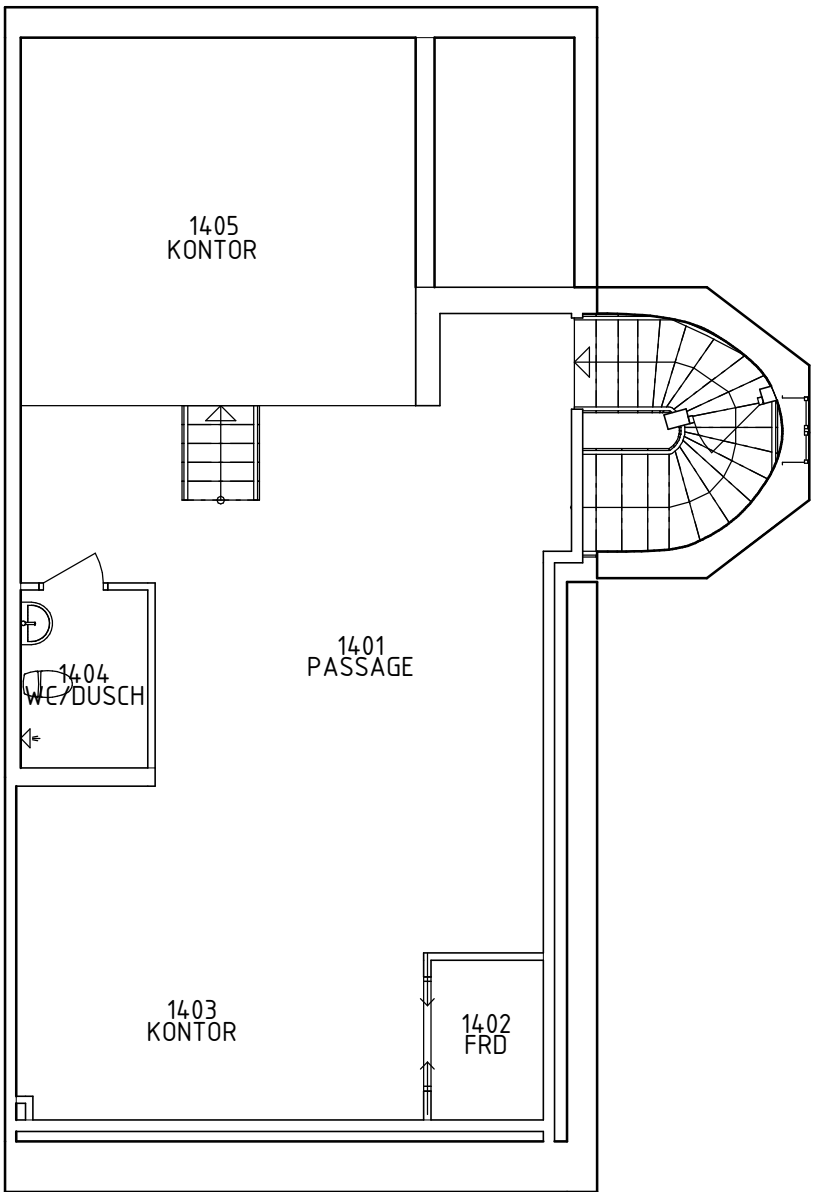

ORIENTERINGSFIGUR

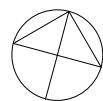

BET	ANT	ÄNDRINGEN AVSER	DATUM	SIGN
RELATIONSHANDLING				
newCAD				
OBJEKT NR	BYGGNADS NR	PROJEKT NR	PROJEKTLEDARE	
☒ A	NewCAD AB		T.D Tel. +46 (0) 556 98 200 Mail info@newcad.se	
K			Tel. Mail	
V			Tel. Mail	
E			Tel. Mail	
B			Tel. Mail	
M			Tel. Mail	
L			Tel. Mail	
UPPDRAG NR		RITAD/KONSTR AV	HANDLÄGGARE	
		M.G	T.D	
DATUM		ANSVARIG	DISCIPLIN	
2015-05-12		T.D		
TEGELSLAGAREN 11				
PLANRITNING				
PLAN 4				
UGNEN				
SKALA		RITNINGSNUMMER		BET.
1:100/200(A1/A3)		A4.0.1-04.0		