

RELATIONSRITNING 2024-01-22

Haga 4:44 Hus B

Tomtebodavägen 3b Solna
Ombyggnad

ENGBLOM
Tomas Engblom Arkitektkontor


Kyrkhamnsvägen 31
165 72 Hässelby
www.engark.se tfn 08-217510

TE

Plan 1

Skala 1:300

A1002

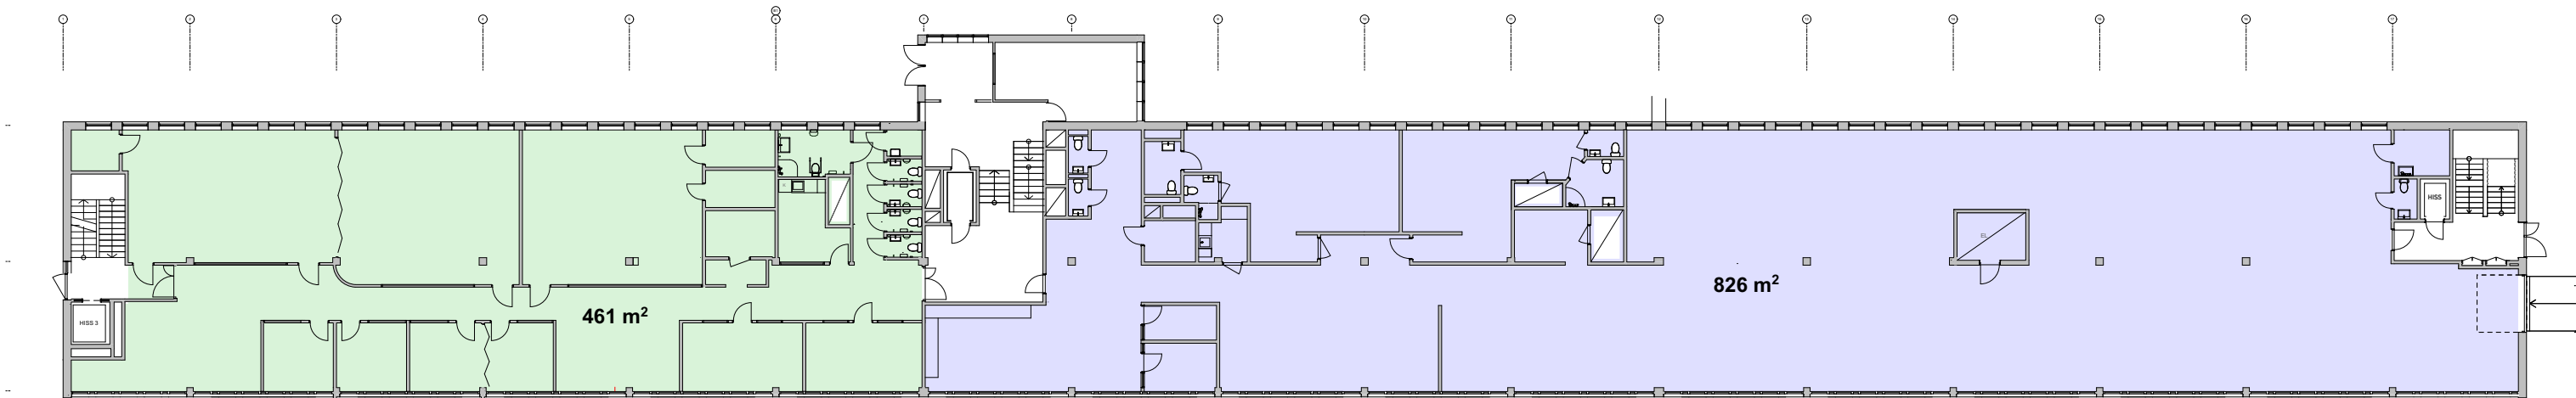

RELATIONSITNING 2024-01-22

Haga 4:44 Hus B

Tomtebodavägen 3b Solna
Ombyggnad

ENGBLOM
Tomas Engblom Arkitektkontor


Kyrkhamnsvägen 31
165 72 Hässelby
www.engark.se tfn 08-217510

TE

Plan 2

Skala 1:300

A1003

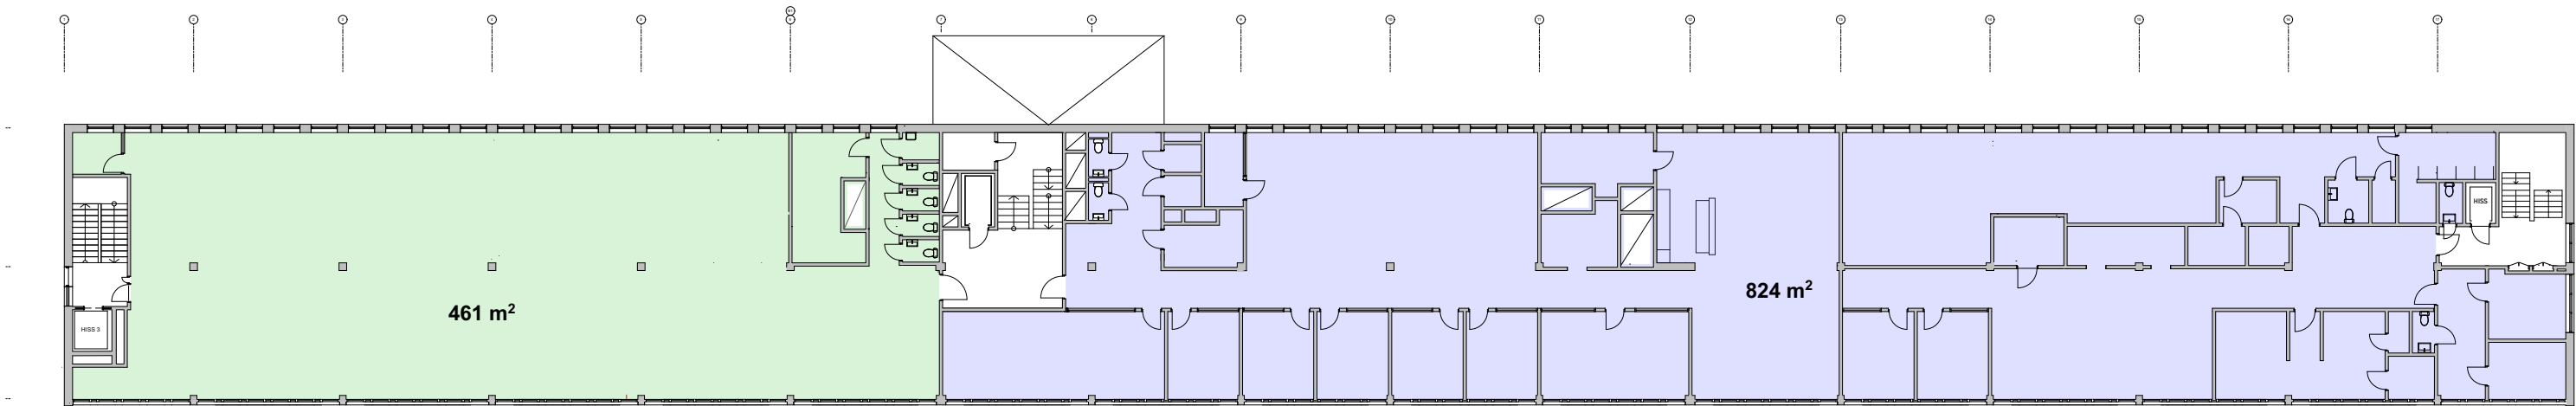

RELATIONSRITNING 2024-01-22

Haga 4:44 Hus B

Tomtebodavägen 3b Solna
Ombyggnad

ENGBLOM
Tomas Engblom Arkitektkontor

Kyrkhamnsvägen 31
165 72 Hässelby
www.engark.se tfn 08-217510

TE

Plan 3

Skala 1:300

A1004