



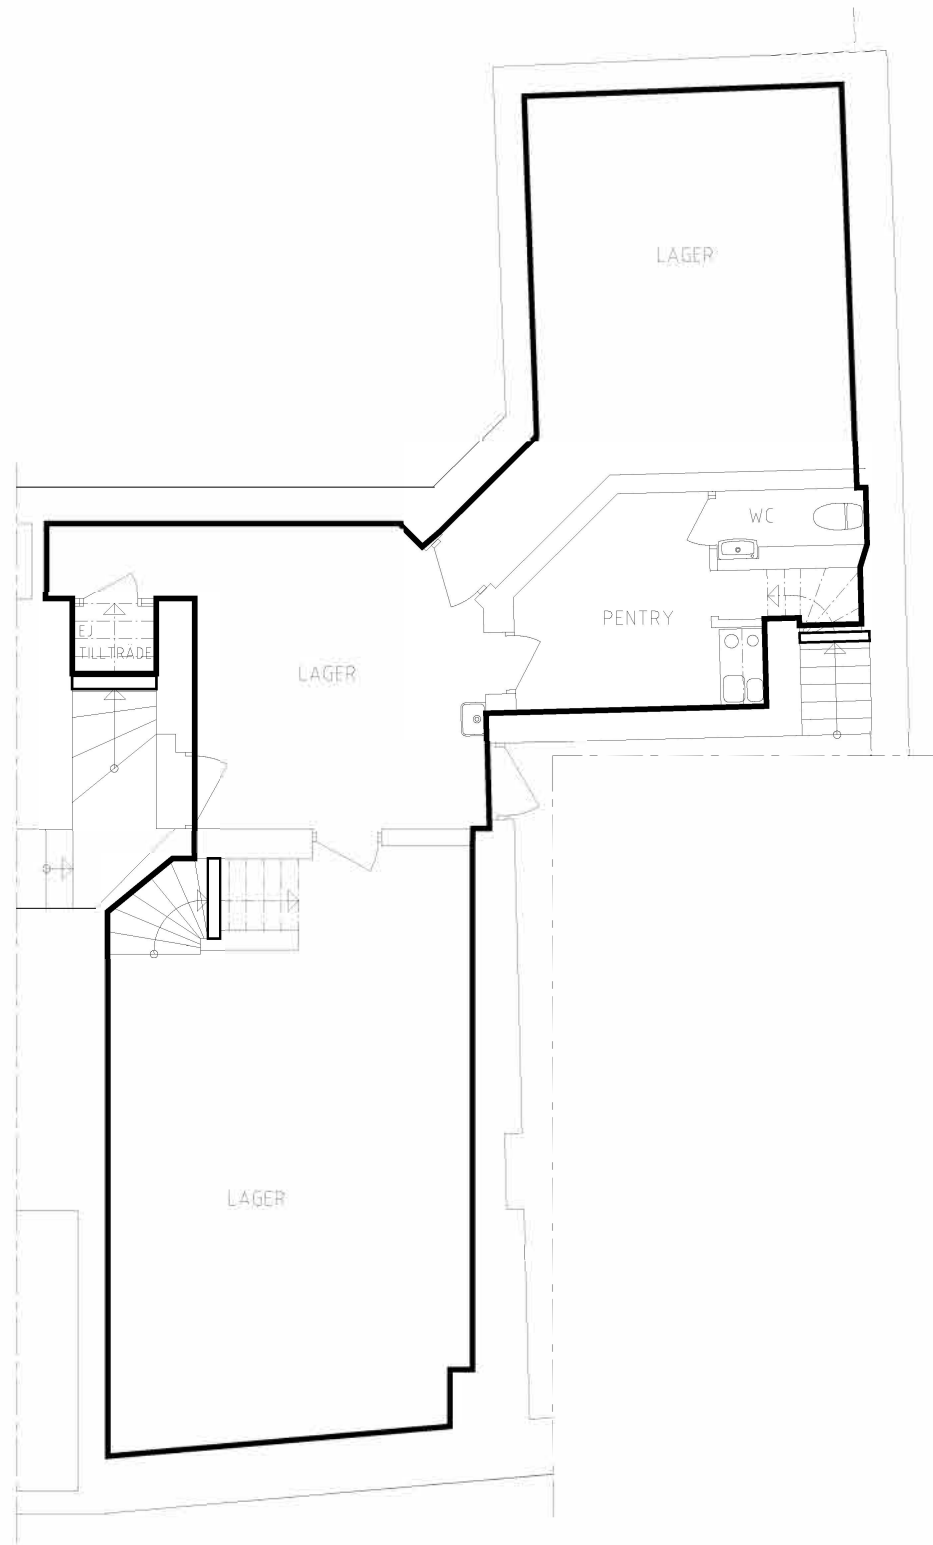


PLAN 1

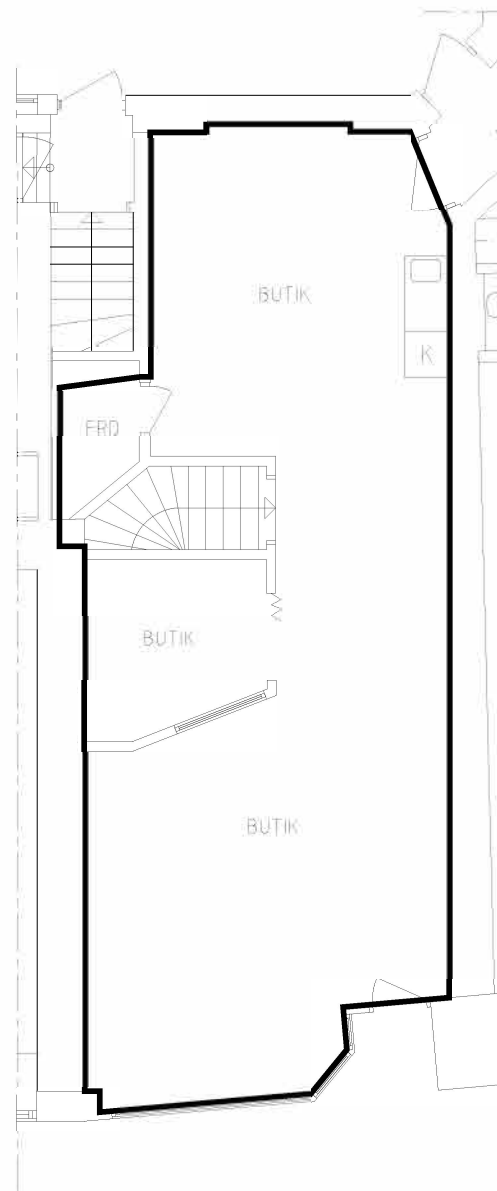


PLAN 2

ORIENTERINGSFIGUR

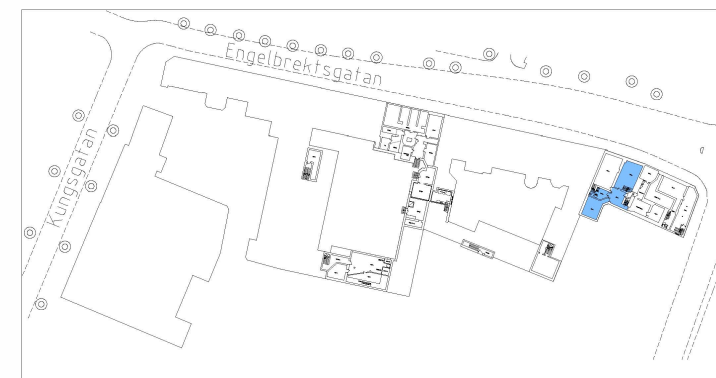


PLAN 1

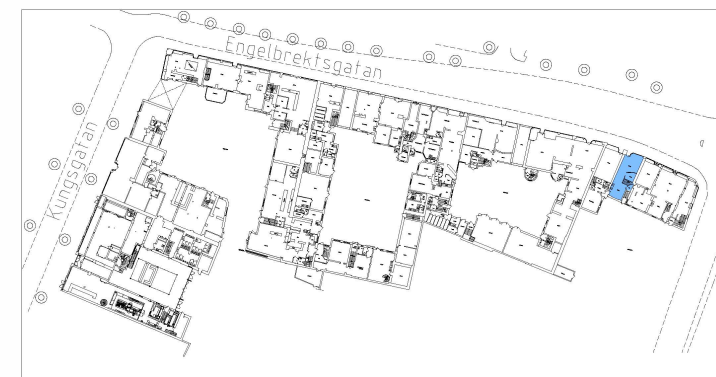

PLAN 2

SKALA 1:100

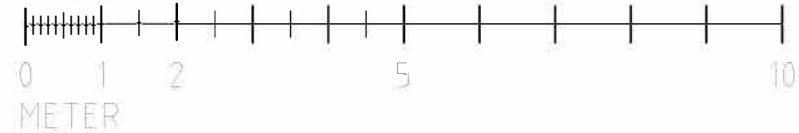

REF

LAGER:



RELATIONSHANDLING

HÄLLSTUGAN 28
LOKAL 30, PLAN 1 OCH 2

UPPDRAG
431999

RITAD/KONSTRUERAD AV
CZ

HANDLAGGARE
M WIJK

DATUM
2018-09-12

ANSVARIG

SKALA
A3 1:100

NUMMER
130

BET

PL0

FÅR EJ BETRAKTAS SOM
UPPMÄTNINGSRITNING DÅ
DETALJMÄTNING EJ ÄR
UTFÖRD.
VISSA AVVIKELSER KAN
FÖREKOMMA.