



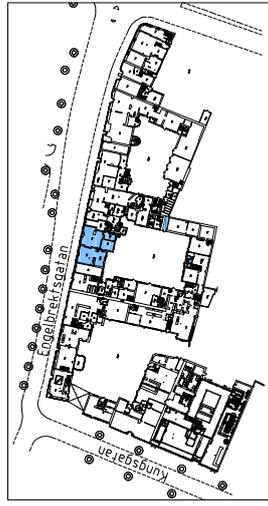


PLAN 2

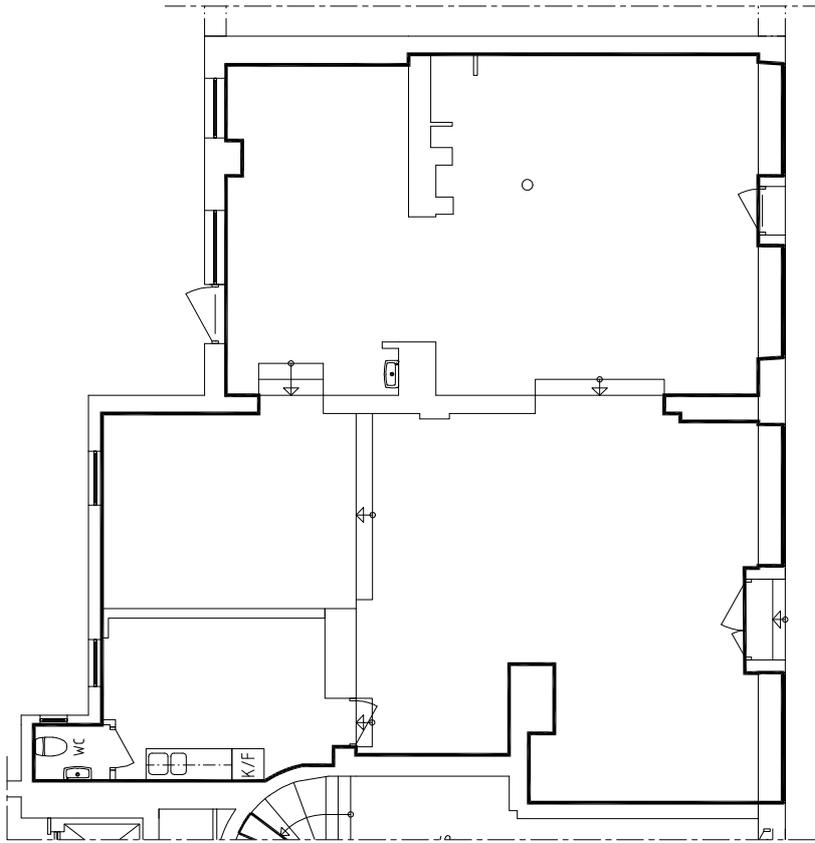

PLAN 2

PAR EJ BETRÄKTAS SOM
PROJEKTETS EGENA
DETALJERING EJ ÄR
UTFÖRD.
VISSA AVVIKELSER KAN
FÖREKOMMA.

SKALA 1:100

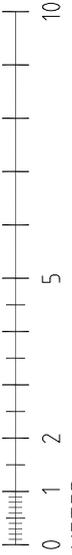

METER

PE Projekt & Byggnad
PROJEKTERING
RUDBECKSGATAN 7
702 11 ÖREBRO
TELEFON: 020-267400
www.projektengemang.se



RELATIONSHANDLING
HÅLLSTUGAN 28
LOKAL 17A, PLAN 1 OCH 2
UPPDRAG 4.31999
RITAD/KONSTRUERAD AV CZ
HANDLÄGGARE M WJK

DATUM 2018-09-12
ANSVARIG
SKALA A3 1:100
NUMMER L17A
BET

