




PLAN 1
skala 1:200

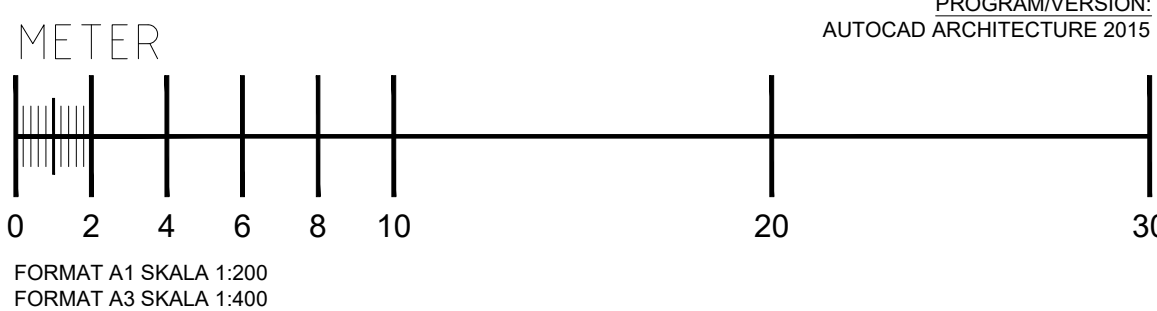

BET	ANT	ÄNDRINGEN AVSER	SIGN	DATUM
RELATIONSHANDLING				
ÖSTRA ROTEN 21, LANDSKRONA				
nesso				
ARKITEKTUR				
södergatan 26 211 34 malmö 040-30 30 45 info@nesso.se www.nesso.se				
UPPDRAG NR	RITAD AV		HANDLAGGARE	
19845	M. SJÖSTRAND		M. SJÖSTRAND	
DATUM	ANSVARIG			
2023-03-28	MARCUS SJÖSTRAND			
PLAN 1				
SKALA	NUMMER		BET	
1:200	A-40-1-1110			