




PLAN 3

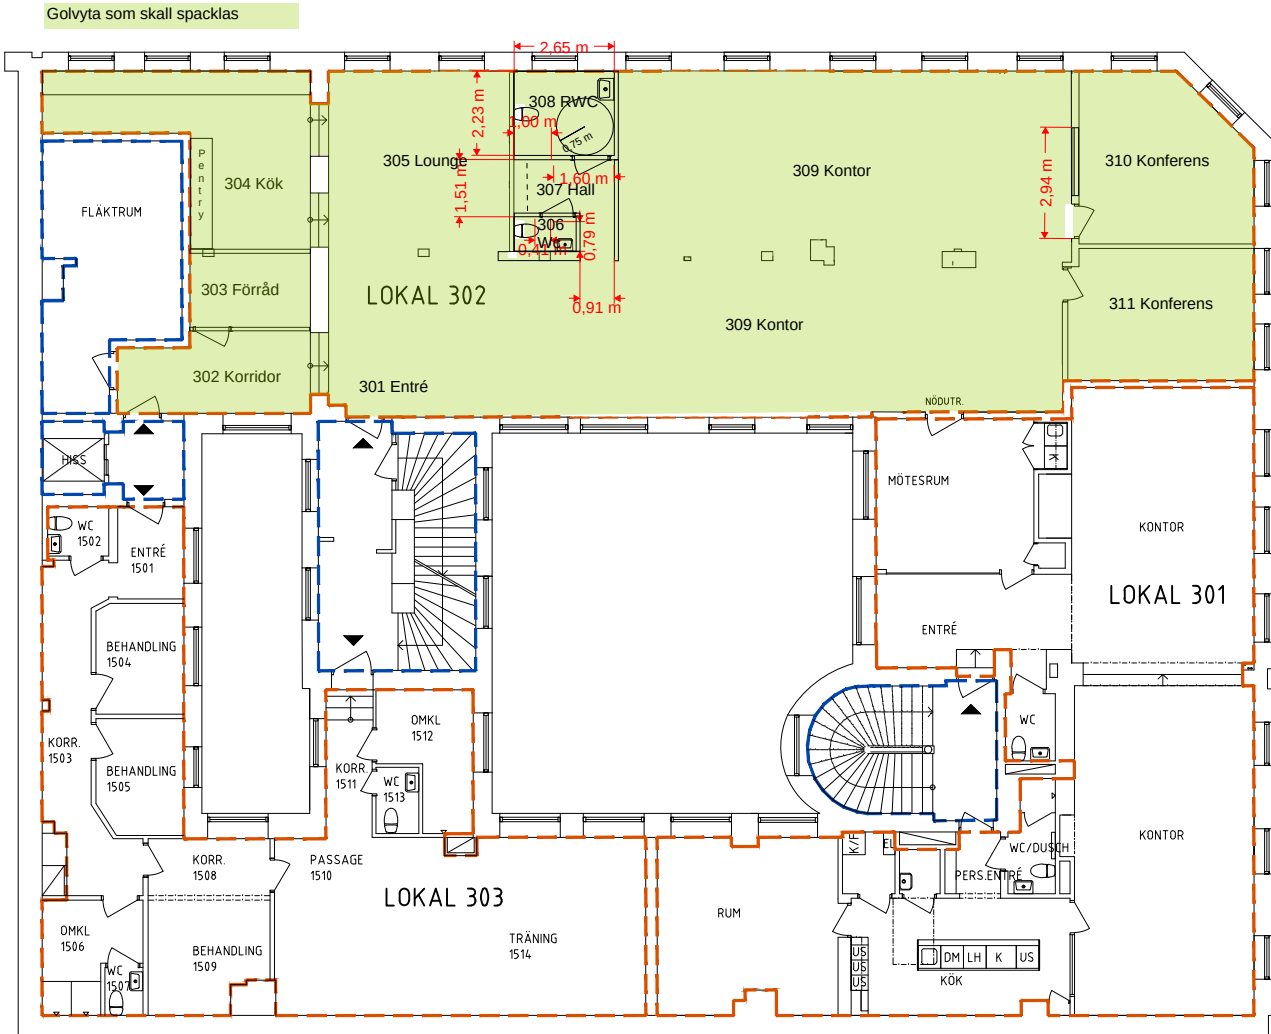


AREOR PLAN 3
BOA enligt Rådas protokoll.LOA,
BIA och ÖVA uppmätt utifrån
uppritat material.

LOA	
Lokal 301	170 kvm
Lokal 302	257 kvm
Lokal 303	120 kvm

ÖVA	72 kvm
-----	--------

LOA	---
BOA	---
ÖVA	---
BIA	---

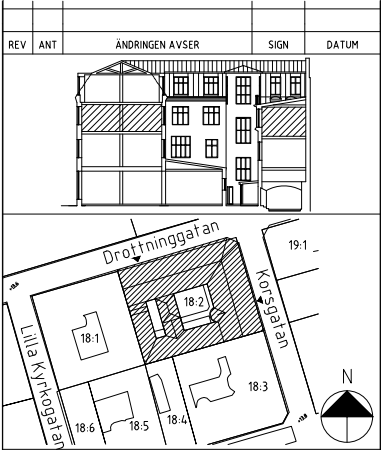

SVANSTRÖM
Fastigheter AB

RELATIONSHANDLING

INOM VALLGRAVEN 18:2

PROJEKT NR	RITAD/KONSTR AV	HANDLÄGGARE
	MR	MR
DATUM	ANSVARIG	
180925	MR	

K7-9 (KORSG. 7-9 & DROTNINGG. 21-23)
BOSTÄDER, KONTOR & BUTIKSLOKALER

PLAN 3

SKALA	RITNR.	REV.
1:100 (A1)	A-40.1-30	