


FÖRESKRIFTER

Se ritning A-40-1-132020

		RELATIONSHANDLING	2021-02-05	
BET	ANT	ÄNDRING AV/SER	DATUM	Sign.

RELATIONSHANDLING


BRÄMAREGÅRDEN 68:5

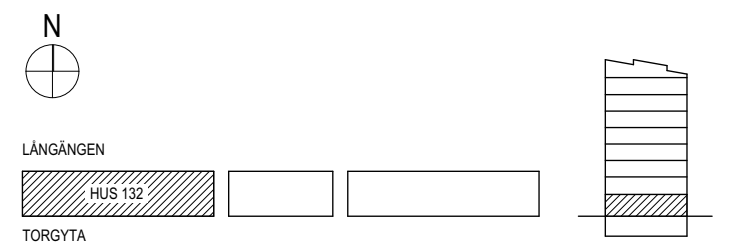

Ⓐ	Arkitekterna Krook & Tjäder AB	Tel: 031-704 17 30
K		
M		
E	KABA Konsult AB	Tel: 031-85 70 70
V	EPG	Tel: 031-70 416 80
VS	EPG	Tel: 031-70 416 80
Br	Ingvar Svensson AB	Tel: 070-553 75 01
AK	Cedås Akustik AB	Tel: 070-530 99 40
UPPDRAG NR	RITAD AV	HANDLAGGARE
18.054	DN	PHT
DATUM	ANSVARIG	
2020-05-25	Pernilla Hjerpe Thorsell	

Stamrenovering Wieselgrensplatsen, Hus 132

Butik, entréplan	NUMMER	BET
SKALA A1 1:100	A1 A3 A-40-1-132040	

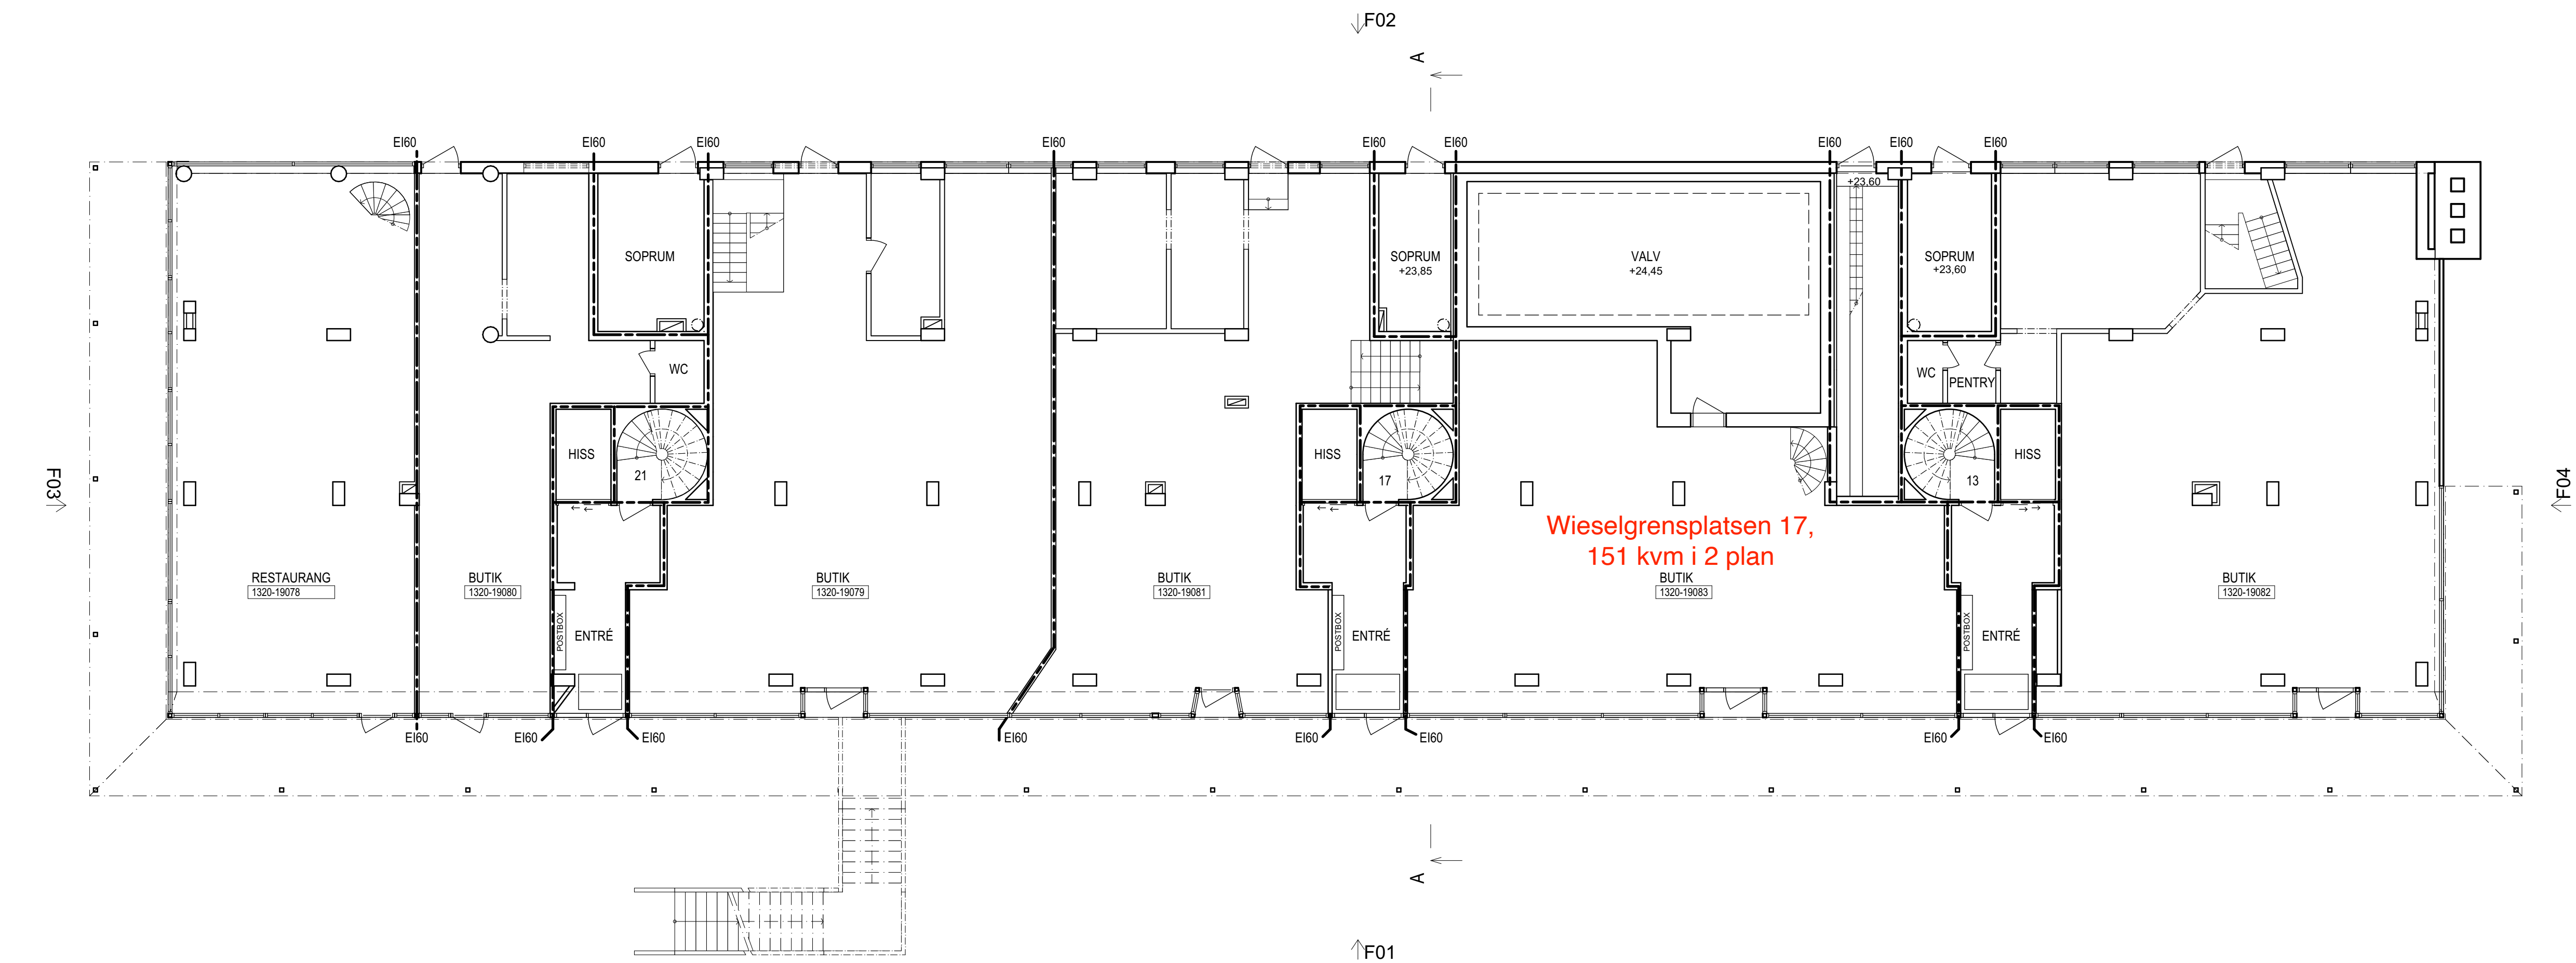

OBS! RITNINGARNA ÄR BASERADE PÅ INSCANNADE HANDRITADE, DELVIS MÄTTSATTA, RITNINGAR DATERADE 1958-03-15. KONTROLLMÄTNING PÅ PLATS HAR EJ UTFÖRTS. FELAKTIGHETER KAN SÅLEDES FÖREKOMMA.

SKALA 1:100

