


OBS! RITNINGARNA ÄR BASERADE PÅ INSCANNADE HANDRITADE, DELVIS MÄTTSATTA, RITNINGAR DATERADE 1958-03-15. KONTROLLMÄTNING PÅ PLATS HAR EJ UTFÖRTS. FELAKTIGHETER KAN SÅLEDES FÖREKOMMA.

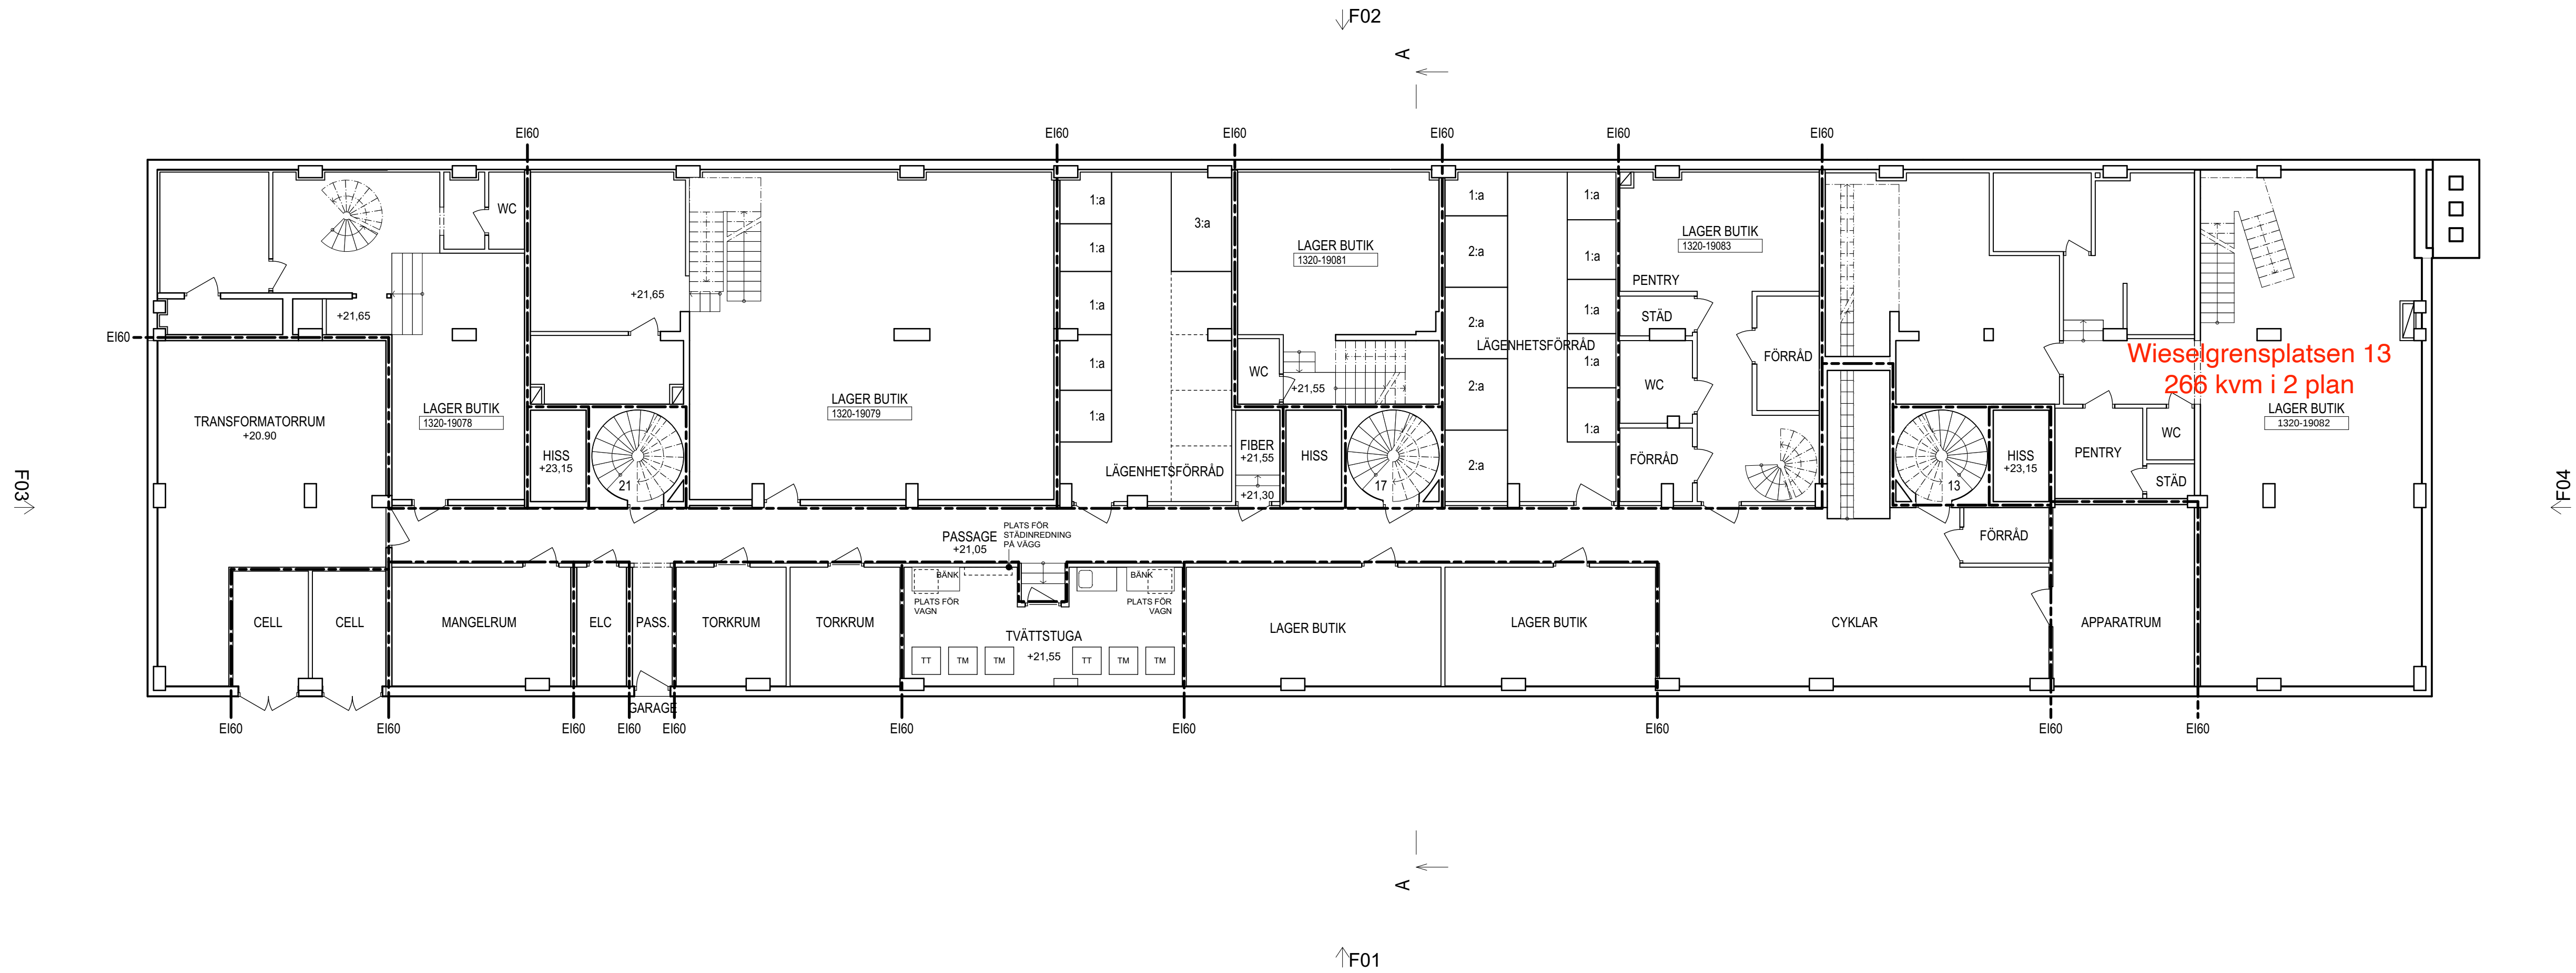

FÖRKLARINGAR OCH FÖRESKRIFTER

- fast gipstak
TM utbredning torkmatta
utbredning klinker i hall
framtida lägenhetsförråd
flyttbara högsåp

- G = garderob
L = linneskåp
SKJUG = skjutdörrsgarderob
ÖS = överskåp
ST = städskåp
TM = tvättmaskin
TP = tvättpelare
DM = diskmaskin
GG = gräns, ytskikt golv

		RELATIONSHANDLING	2021-02-05	
BET	ANT	ÄNDRING AVISER	DATUM	Sign.
RELATIONSHANDLING				
BRÄMAREGÅRDEN 68:5				
N LÄNGANGEN HUS 132 TORGSTA				
KÄLLFELT BYGGNADS AB				
A	Arkitekterna Krook & Tjäder AB		Tel: 031-704 17 30	
K				
M				
E	KABA Konsult AB		Tel: 031-85 70 70	
V	EPG		Tel: 031-70 416 80	
VS	EPG		Tel: 031-70 416 80	
Br	Ingvar Svensson AB		Tel: 070-553 75 01	
AK	Ceddas Akustik AB		Tel: 070-530 99 40	
UPPDRAG NR	RITAD AV		HANDLAGGARE	
18.054	DN		PHT	
DATUM	ANSVARIG			
2020-05-25	Pernilla Hjerpe Thorsell			
Stamrenovering Wieselgrensplatsen, Hus 132				
Källarplan				
SKALA A1	NUMMER		BET	
1:100	A1 A3	A-40-1-132020		