


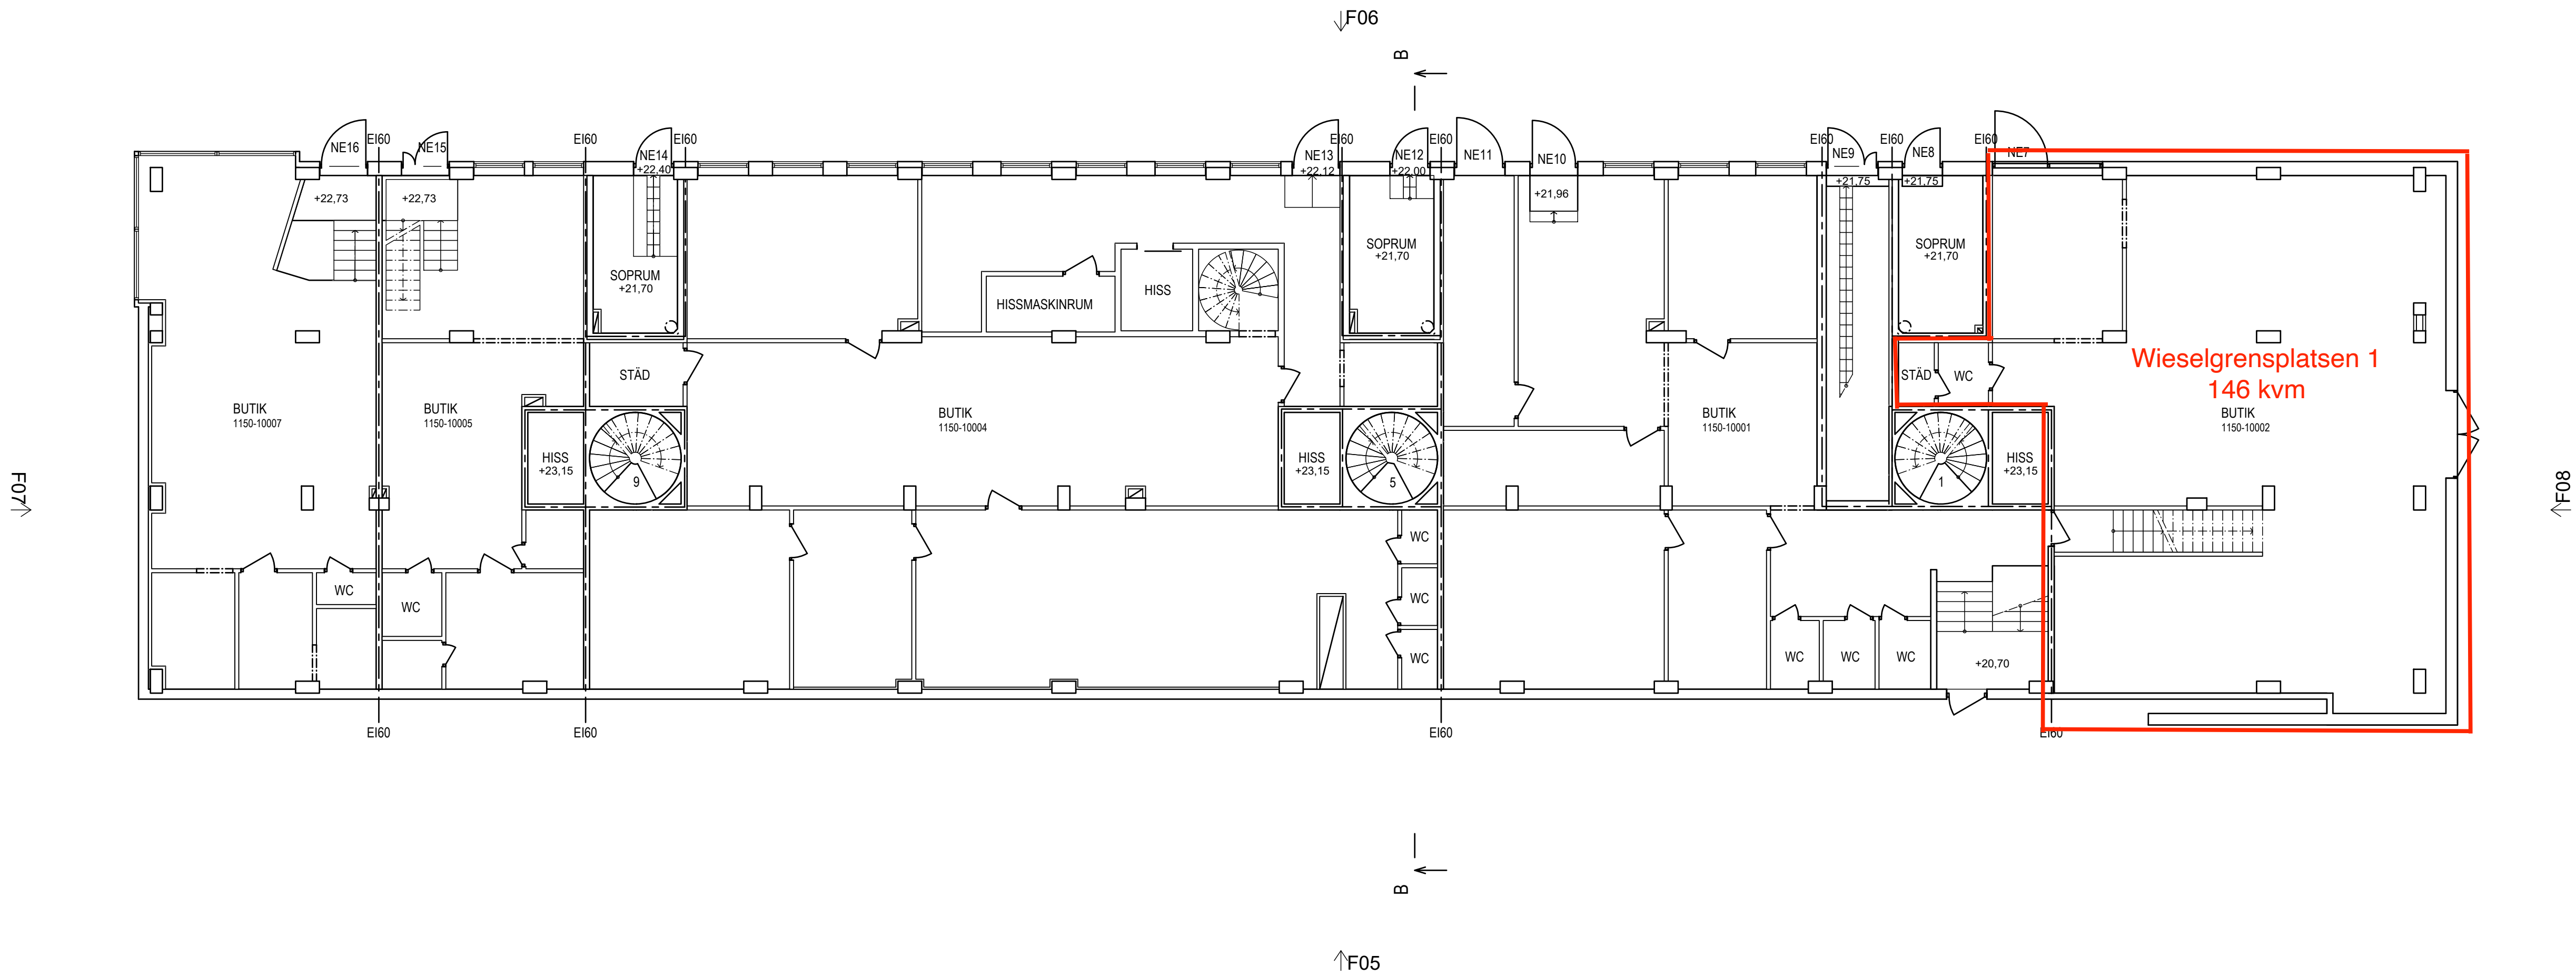

FÖRKLARINGAR

RITNINGARNA ÄR BASERADE PÅ INSCANNADE
HANDRITADE, DELVIS MÄTTSATTA, RITNINGAR
DATERADE 1958-03-15.
KONTROLLMÄTNING PÅ PLATS INNAN ÅTGÄRD.

FÖRESKRIFTER

Se ritning A-40-1-115010


BET	ANT	ÄNDRING AVSER	DATUM	SIGN
-----	-----	---------------	-------	------

RELATIONSHANDLING



BRÄMAREGÅRDEN 68:7

ORIENTERINGSGRUPP

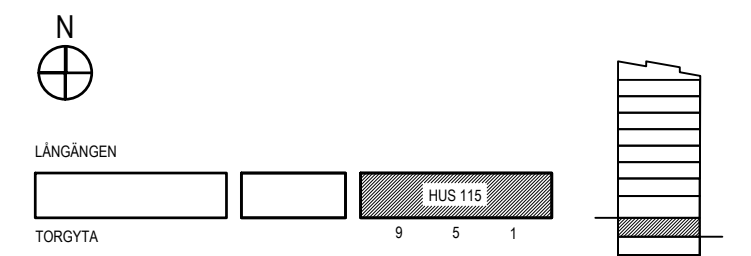

A	Marianne Mohlin Arkitektur	Tel : 073-906 75 71
K	Epsilon Bygghus	Tel : 070-795 50 44
M	Lövgrens bygg och mark AB	Tel : 073-838 79 55
E	Nova Elkonst	Tel : 072-700 52 67
V	ABT Konsult	Tel : 0300-704 20
VS	ABT Konsult	Tel : 0300-704 20
BR	PE Teknik & Arkitektur	Tel :
AK	Efterklang (Afry)	Tel : 010-505 30 94

DELENTREPRENAD	FASTIGHETSNUMMER	HANDLAGGARE
UPPDORAGS NR	KVARTER	ANSVARIG
DATUM	ADRESS	RITAD AV

Stamrenovering Wieselgrensplatsen, Hus 115		
Blivande utseende		
Övre källarplan		
SKALA 1:100 1:200	A1 A3	RITINGSNUMMER A-40-1-115030