



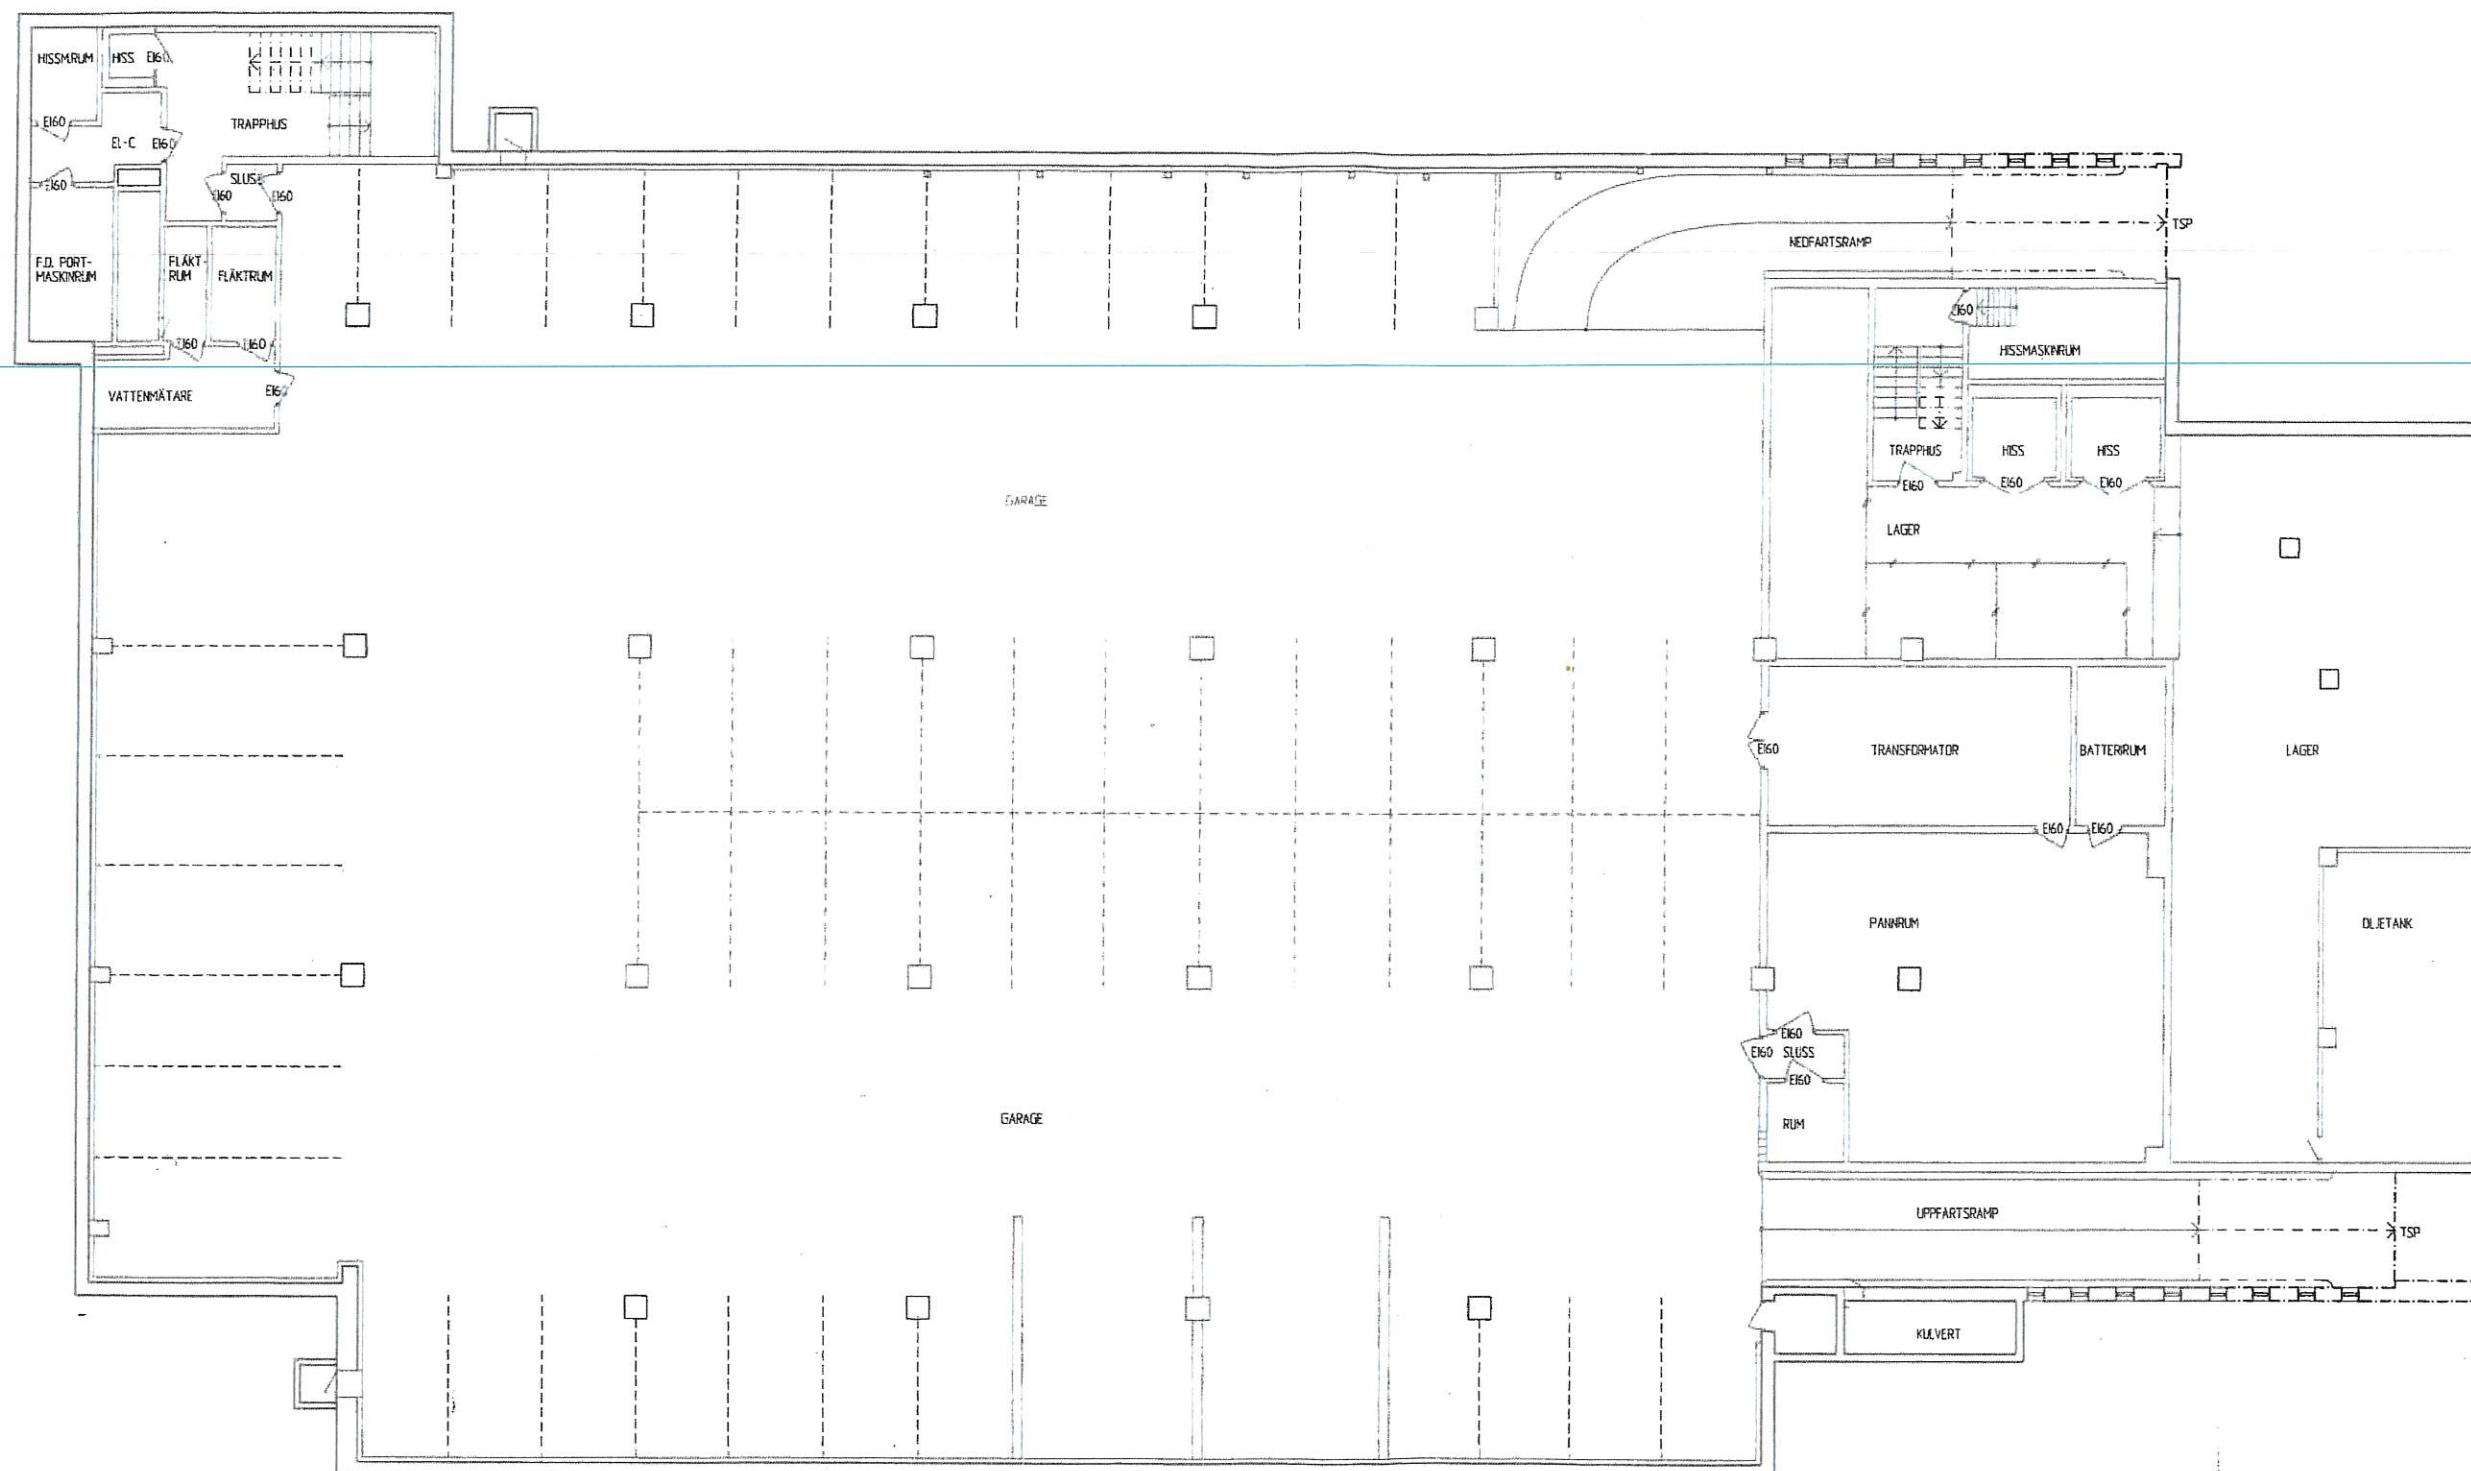



VÅNING 1 1:100

$$\begin{array}{rcl}
 37 \times 39 & = & 1258 \\
 7 \times 29 & & 203 \\
 20 \times 19 & & 380
 \end{array}
 \left. \begin{array}{l} 1258 \\ 203 \\ 380 \end{array} \right\} 1569$$

METER

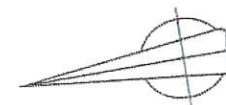


BET	ANT	ÄNDRINGEN AVSER	DATUM	SIDN
RELATIONSHANDLING				
KV. KÖPMANNEN 3 NYBRO KOMMUN				
UPPDRAG NR 97.138-1	BETÄD AV HASSE H	HANDLAGARE		
DATUM 97.11.12	ANSVARIG			
FÖRENINGSBANKEN FASTIGHETER AB				
UPPMÄTNING				
VÅNING 1				
SKALA 1:100	KLIPPA A00:01			

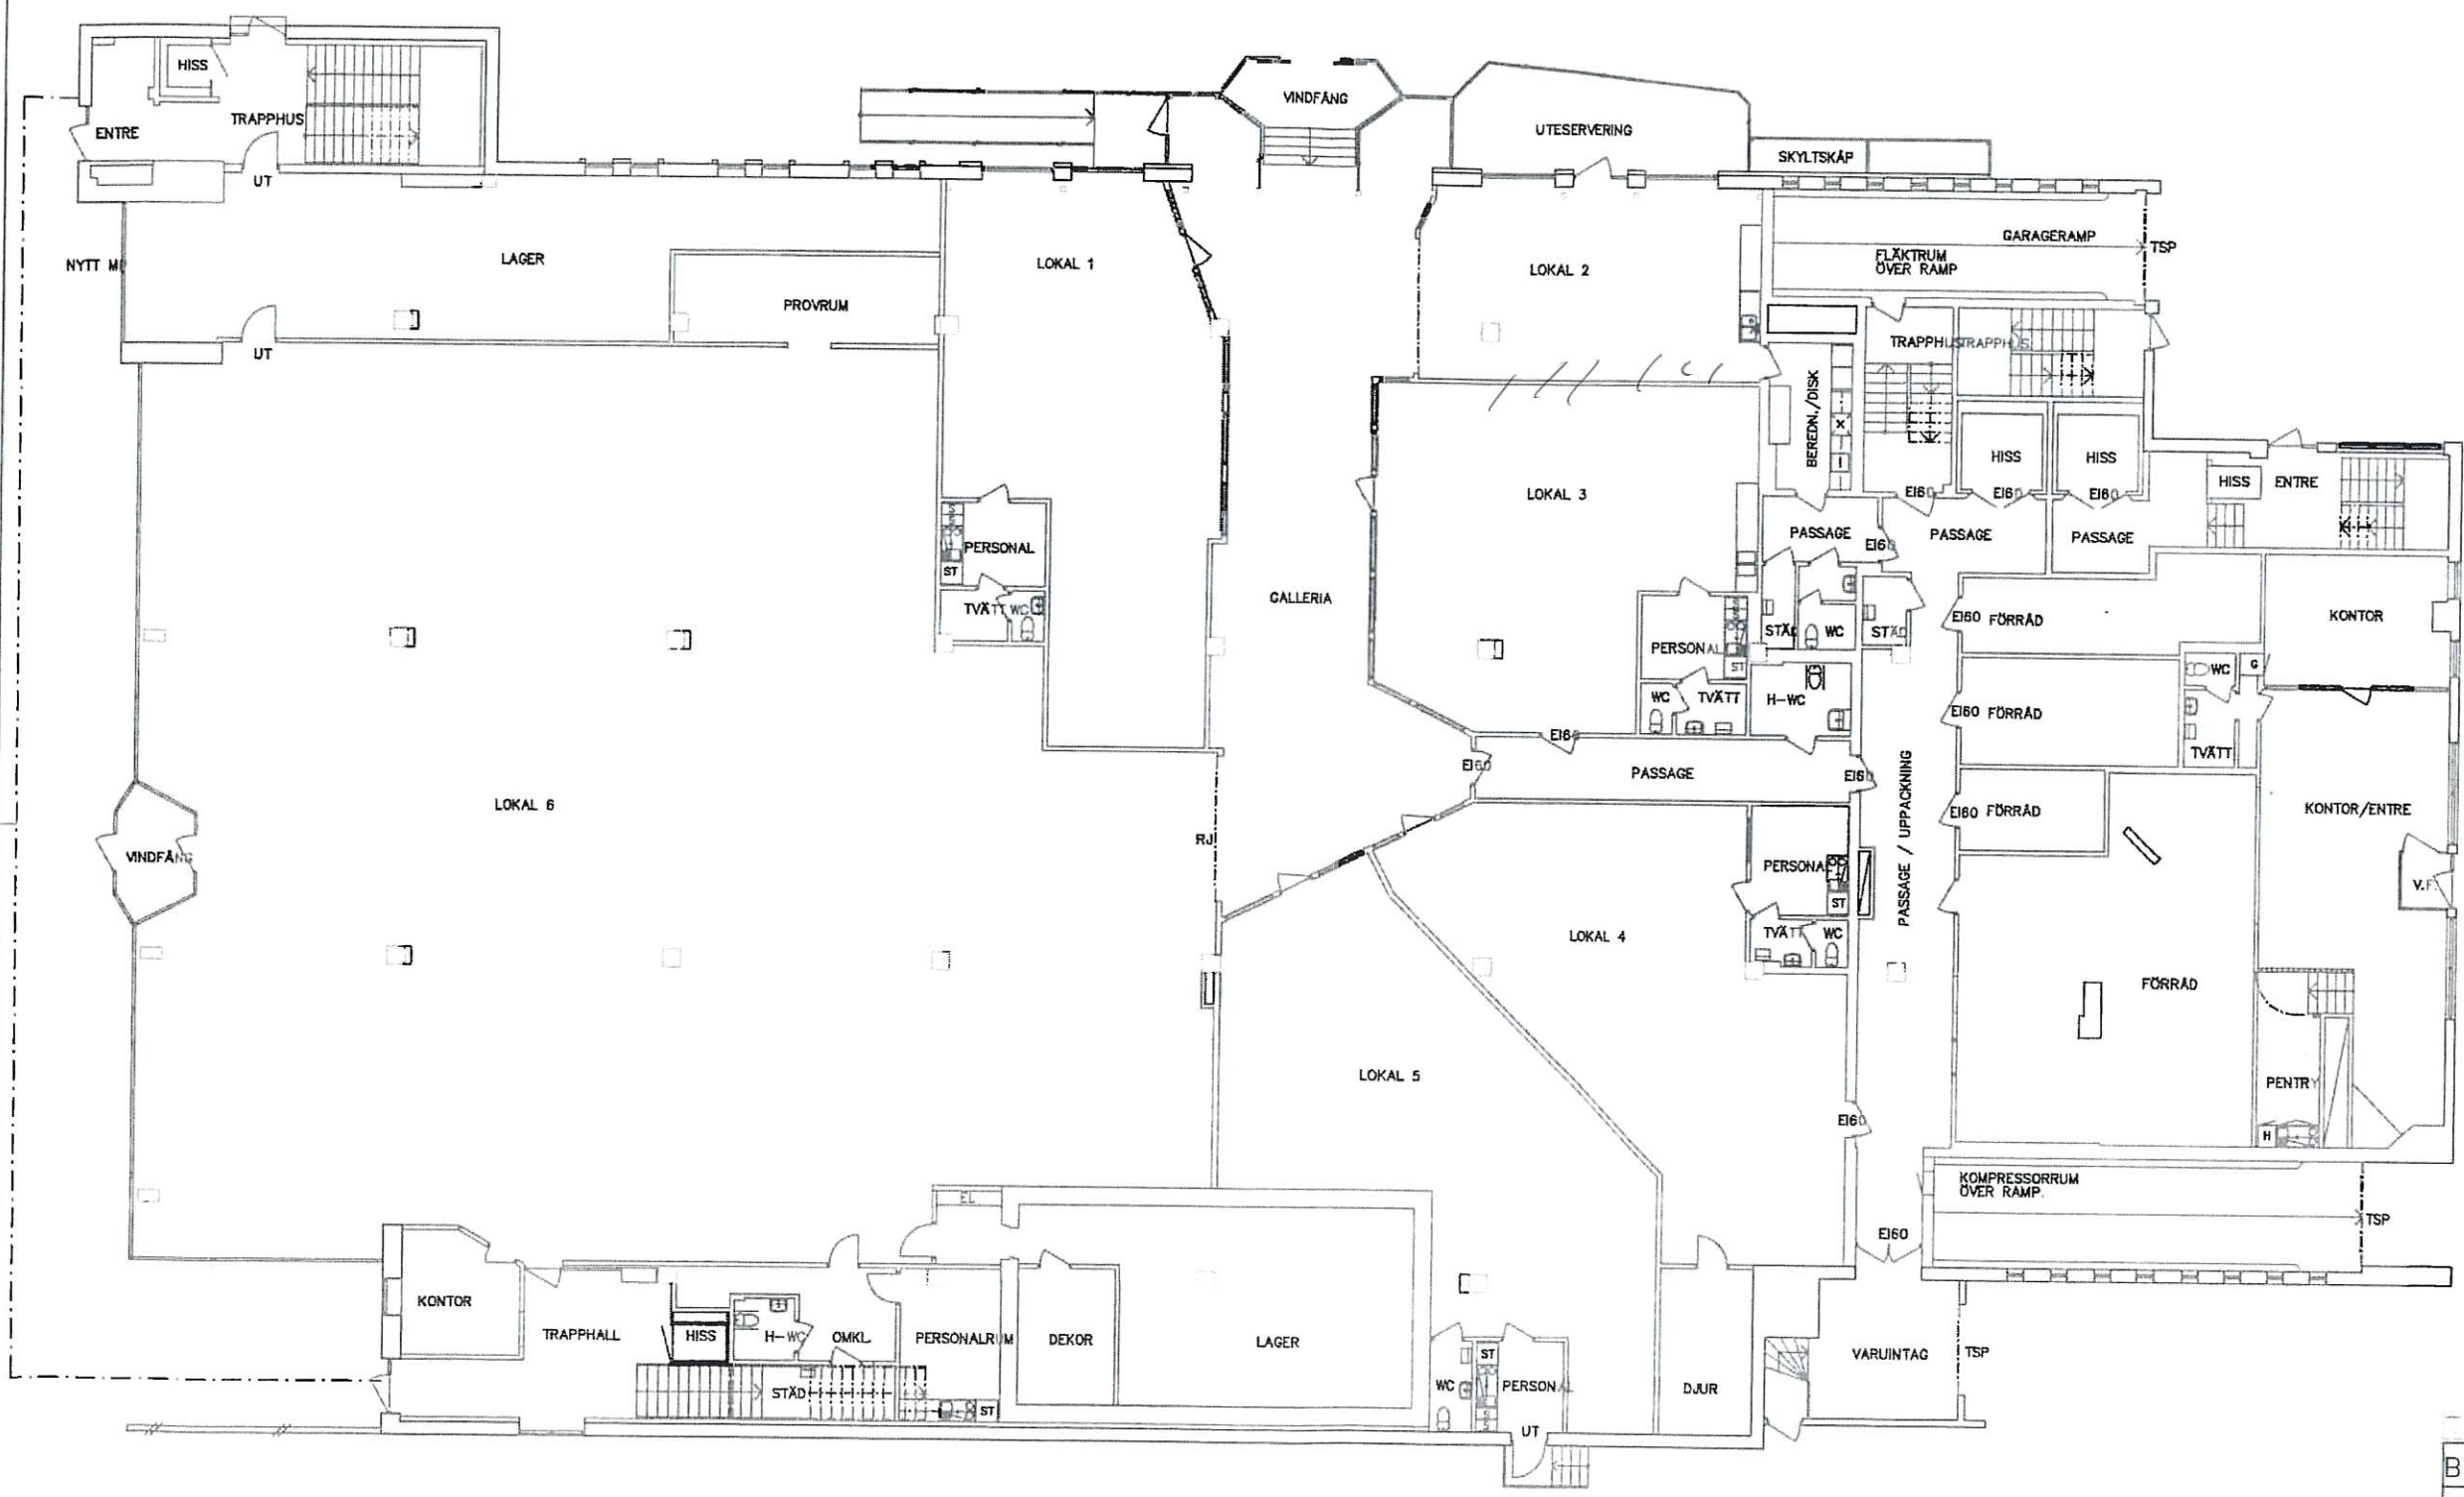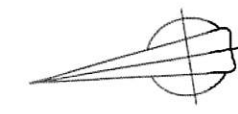


1800

VÄNING 2 1:100

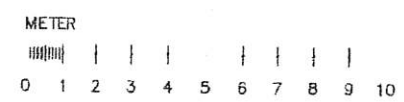


15 20

BYGGLOVHANDLING
KV. KÖPMANNEN 3
arkoteknik

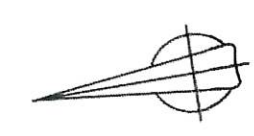


VÅNING 3 1:100

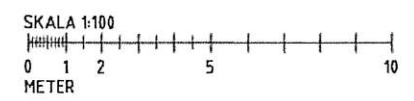


BYGGLOVHANDLING		
KV. KÖPMANNEN 3		
NYBRO KOMMUN		
TENGBOM		
Tengbom, Gösta Långgatan 48 392 31 Kalmar Tel 0488-105 18 Fax 0488-511 98		
UPPDRAGSNUMMER INNY0001	PROJEKTERAD AV MOZO	HANDLÄGGARE H HULTMAN
DATUM 2016-10-18	ANSVARIG	
INCITA NYBRO AB OMBYGGNAD TILL LÄGENHETER VÅNING 3, 1 TRAPPA		
SKALA 1:100	BY SKALA 1:200	NUMMER A-40.1-31


PLG: 2016-11-28 17:19 RÅT2 PROJEKT NYBRO KÖPMANNEN_3_INNY00012 RITNINGAR I PROGRAMMUTGIVNINGEN 3_A-MODELL A-40_1-31.DWG FREDRIK GERNBERG

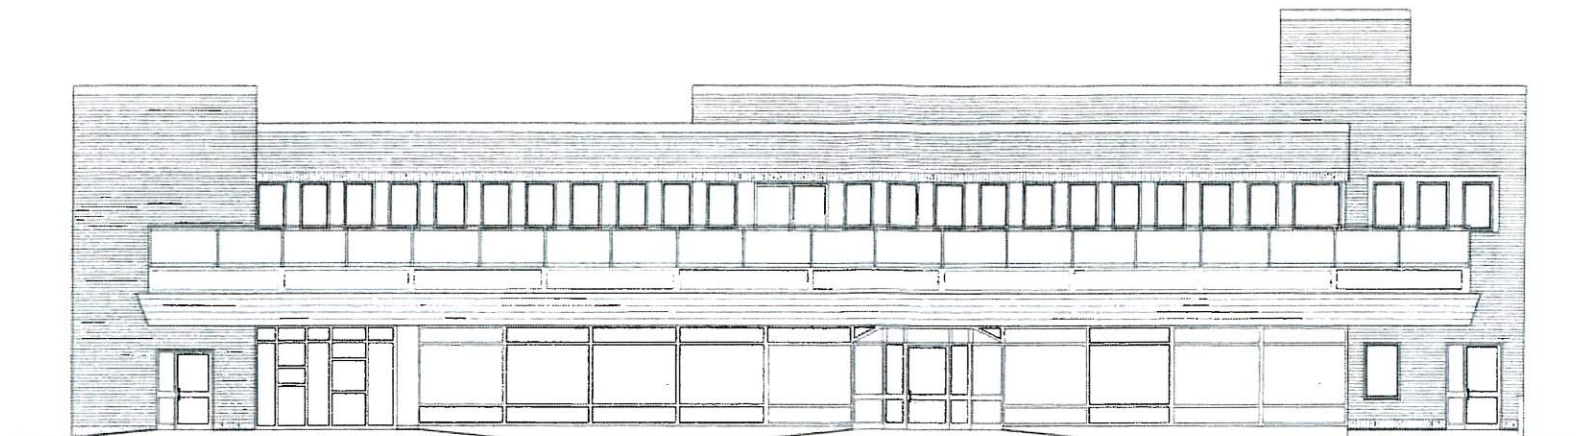


FASAD MOT NORR (STORGATAN)

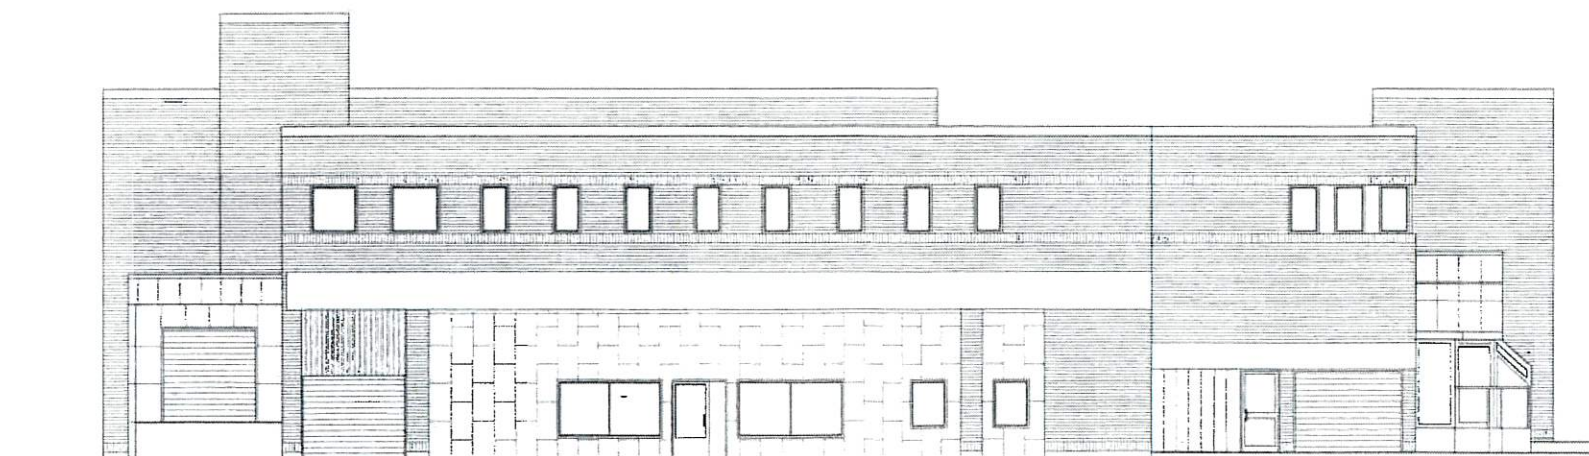


FASAD MOT SÖDER (STORA NYGATAN)

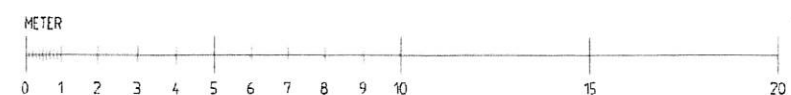

BET	ANL	ÄNDRINGEN AVSER	DATUM	SIDA
RELATIONSHANDLING				
KV. KÖPMANNEN 3 NYBRO KOMMUN				
UPPDRAG NR 97.138-1	BYGGD AV HASSE H	ANSVARIG HASSE H		
97.11.12				
FÖRENINGSBANKEN FASTIGHETER AB				
UPPMÄTNING				
FASADER				
SKALA 1:100	SÄLVER A00:04			BET

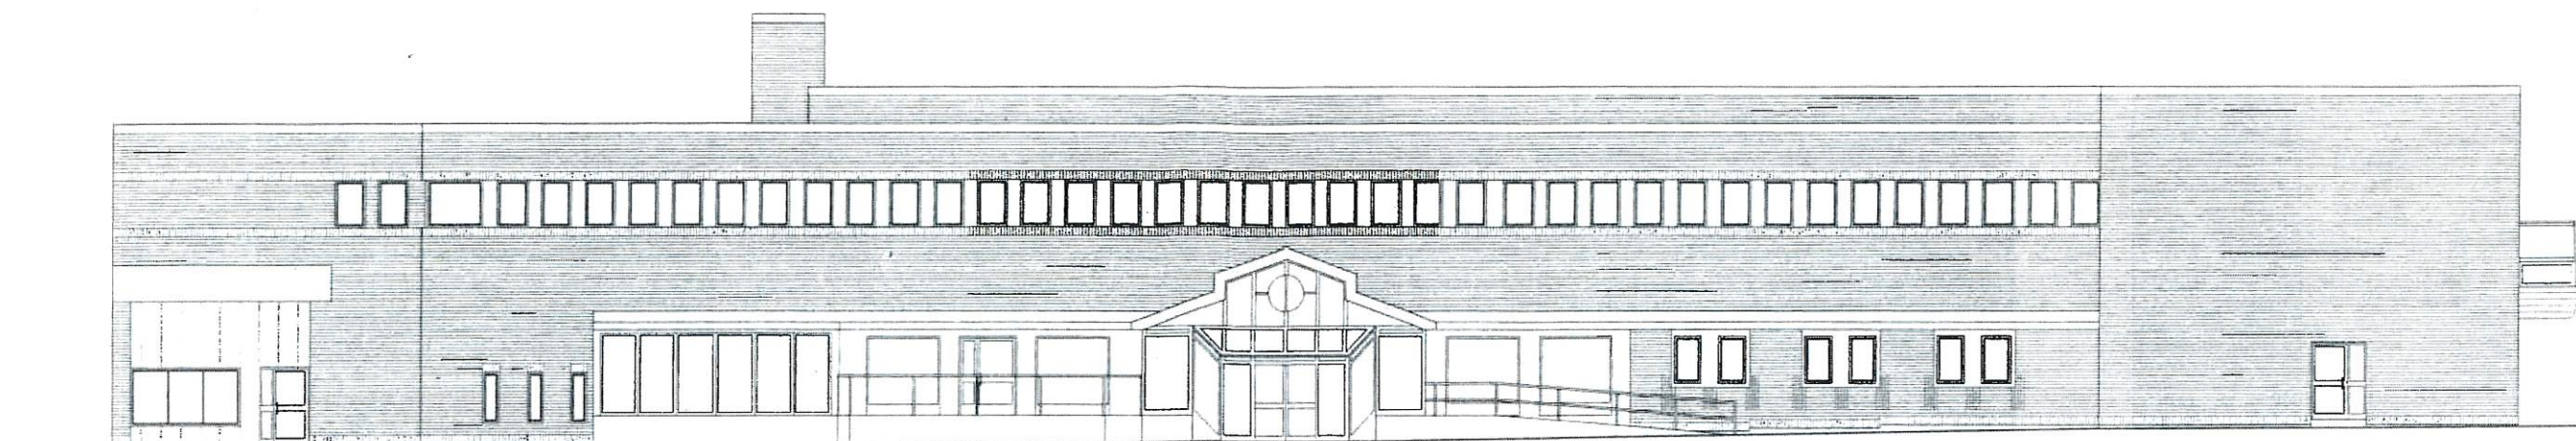


FASAD MOT ÖSTER (GARVARE NYBERGS GATA)

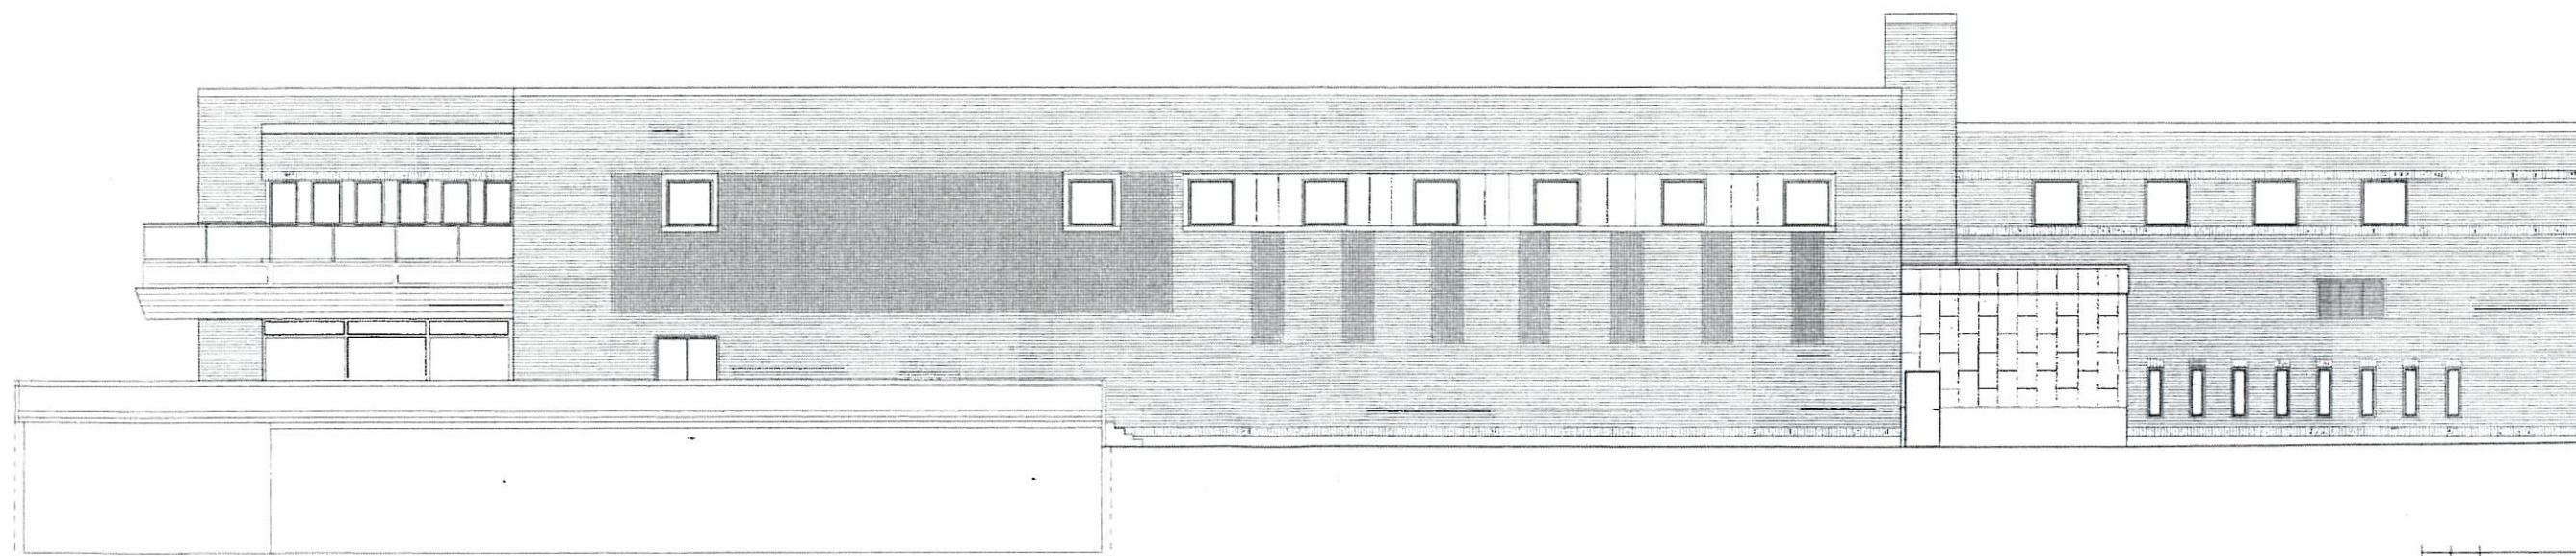

FASAD MOT VÄSTER

METER

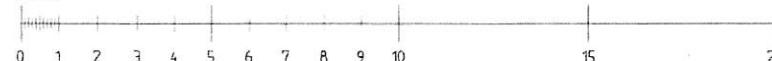

BET	ANT	ÄNDRINGEN AVSER	DATUM	ÖVN
RELATIONSHANDLING				
KV. KÖPMANNEN 3 NYBRO KOMMUN				
 arkoteknik ARKITEKTER OCH INGENJÖRER ARKITEKTER SAK OCH INGENJÖRER SBR STORSTRÖMETS 36, 702 31 KARLSTAD TEL 0460-7000 FAX 0460-51990 BOX 90, 30222 HÖKTENHÖRS TEL 0460-2550 FAX 0460-51910 ÖSTRA VÄSTERSÅN 34, 371 23 KARLSKRONA TEL 0435-9550 FAX 0435-95506				
UPPRING NR 97.138-1	BYGGS HASSE H	HANDLAGARE		
DATUM 97.11.12	ANSVARIG			
FÖRENINGSBANKEN FASTIGHETER AB UPPMÄTNING FASADER				
SKALA 1:100	HEJER A00:05	BIT		