


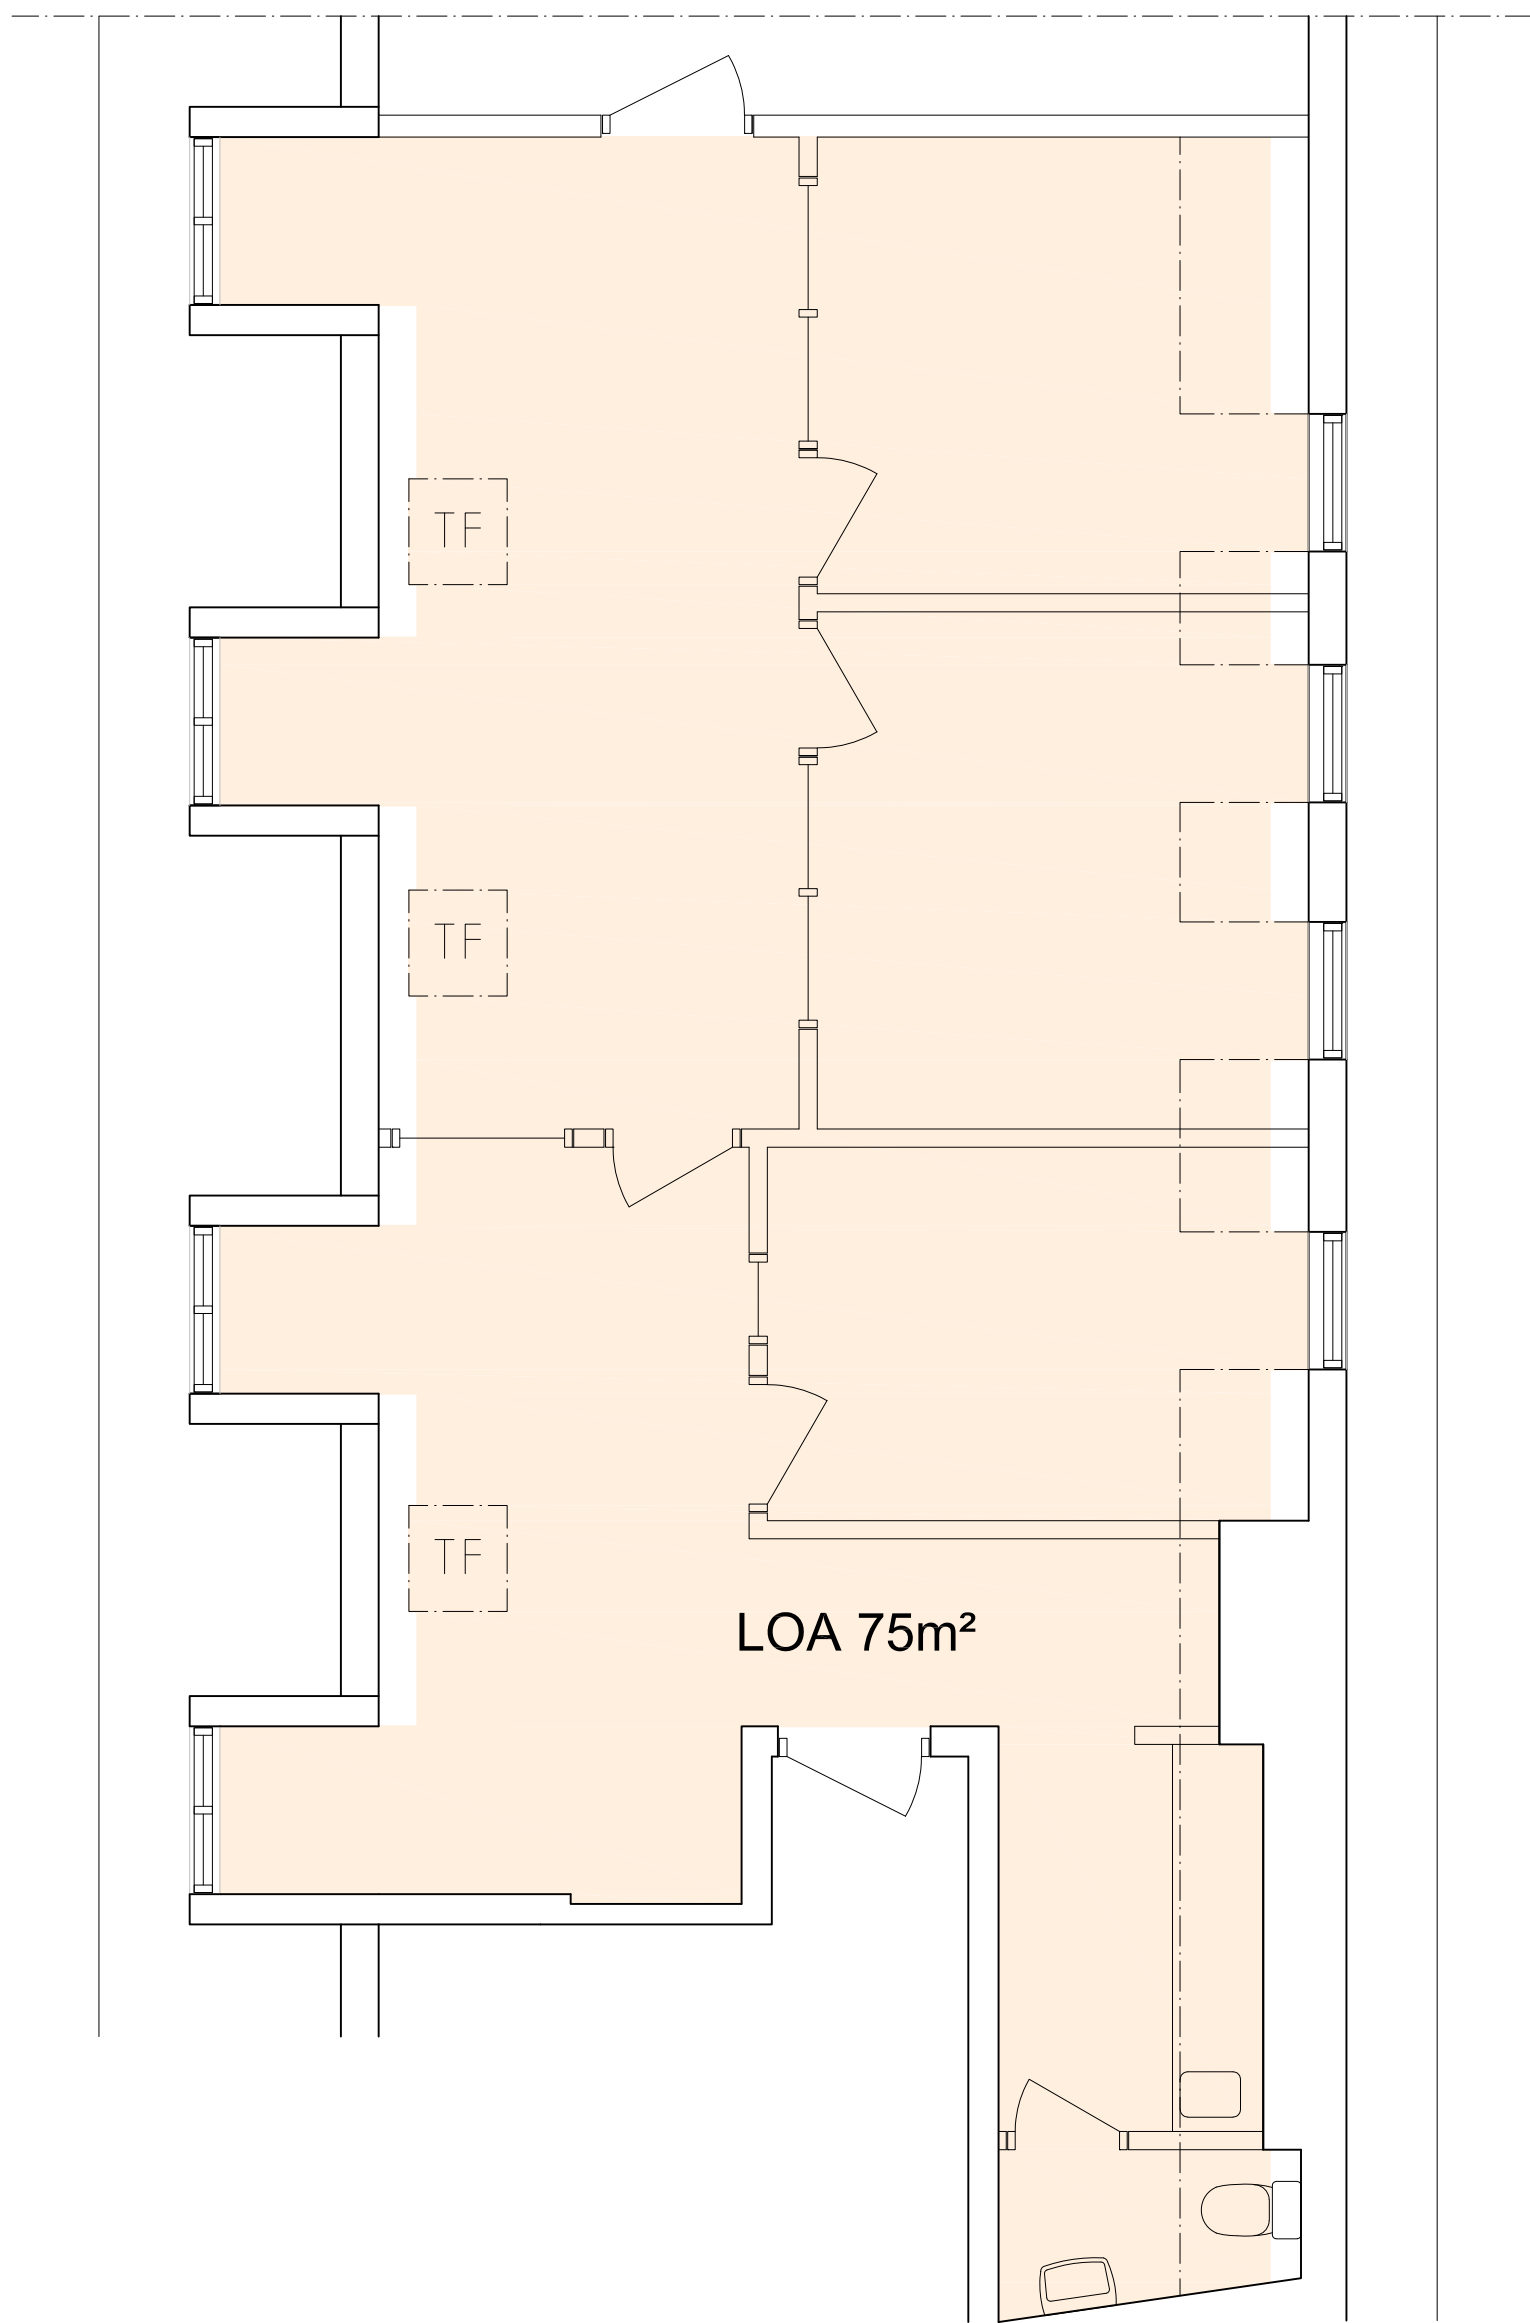

BET	ANT	ANDRINGEN AVSER	SIGN	DATUM
HANDLING				
RELATIONSHANDLING				
Kv BOKBINDAREN 21				
RUNMARK'S Arkitektprojektering AB				
UPPDRAG NR	RITAD/KONSTR AV		HANDLAGGARE	
	J.RUNMARK		J.RUNMARK	
DATUM	PROJEKTANSVARIG			
2020-03-26	j.runmark			
UPPMÄTNING				
PLAN 3				
SKALA A1/A3	NUMMER			BET
1:50/1:100	A00-1			