



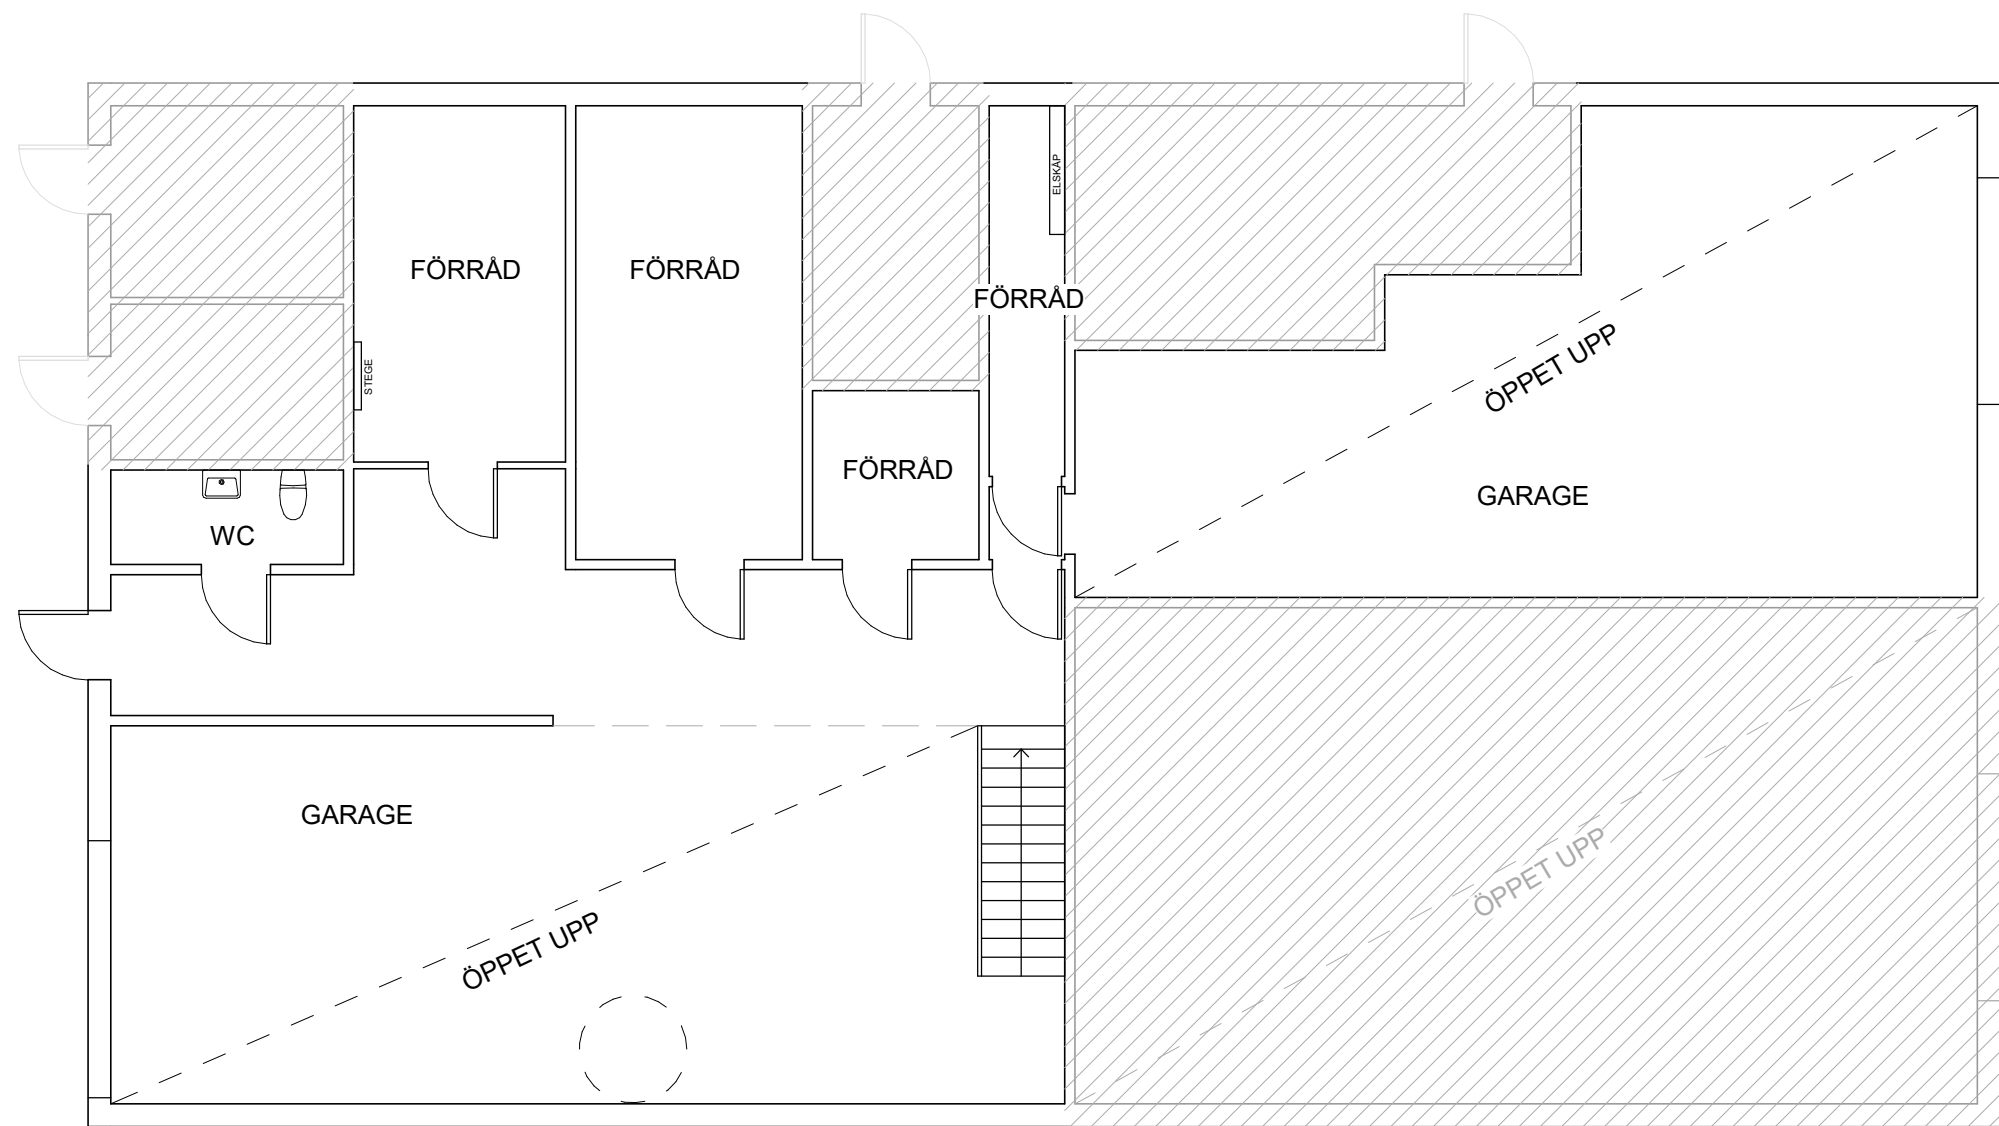

PLAN 1
1:100

222 m²

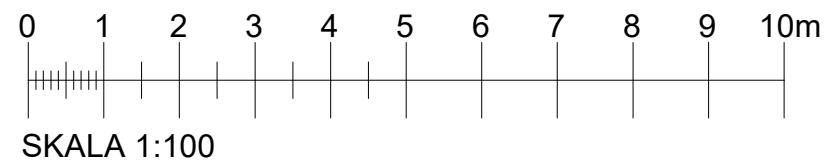

22-05-09

BET	ANT	ÄNDRINGEN AVSER	SIGN	DATUM
RELATIONSHANDLING				
HUS 33 (PANNCENTRALEN)				
VILLCON				
UPPDRAG NR 22148		RITAD AV REEN	HANDLÄGGARE	
DATUM		ANSVARIG		
PLAN 1 NYA VARVET				
SKALA A3 1:100		NUMMER A-40.1-001		BET