



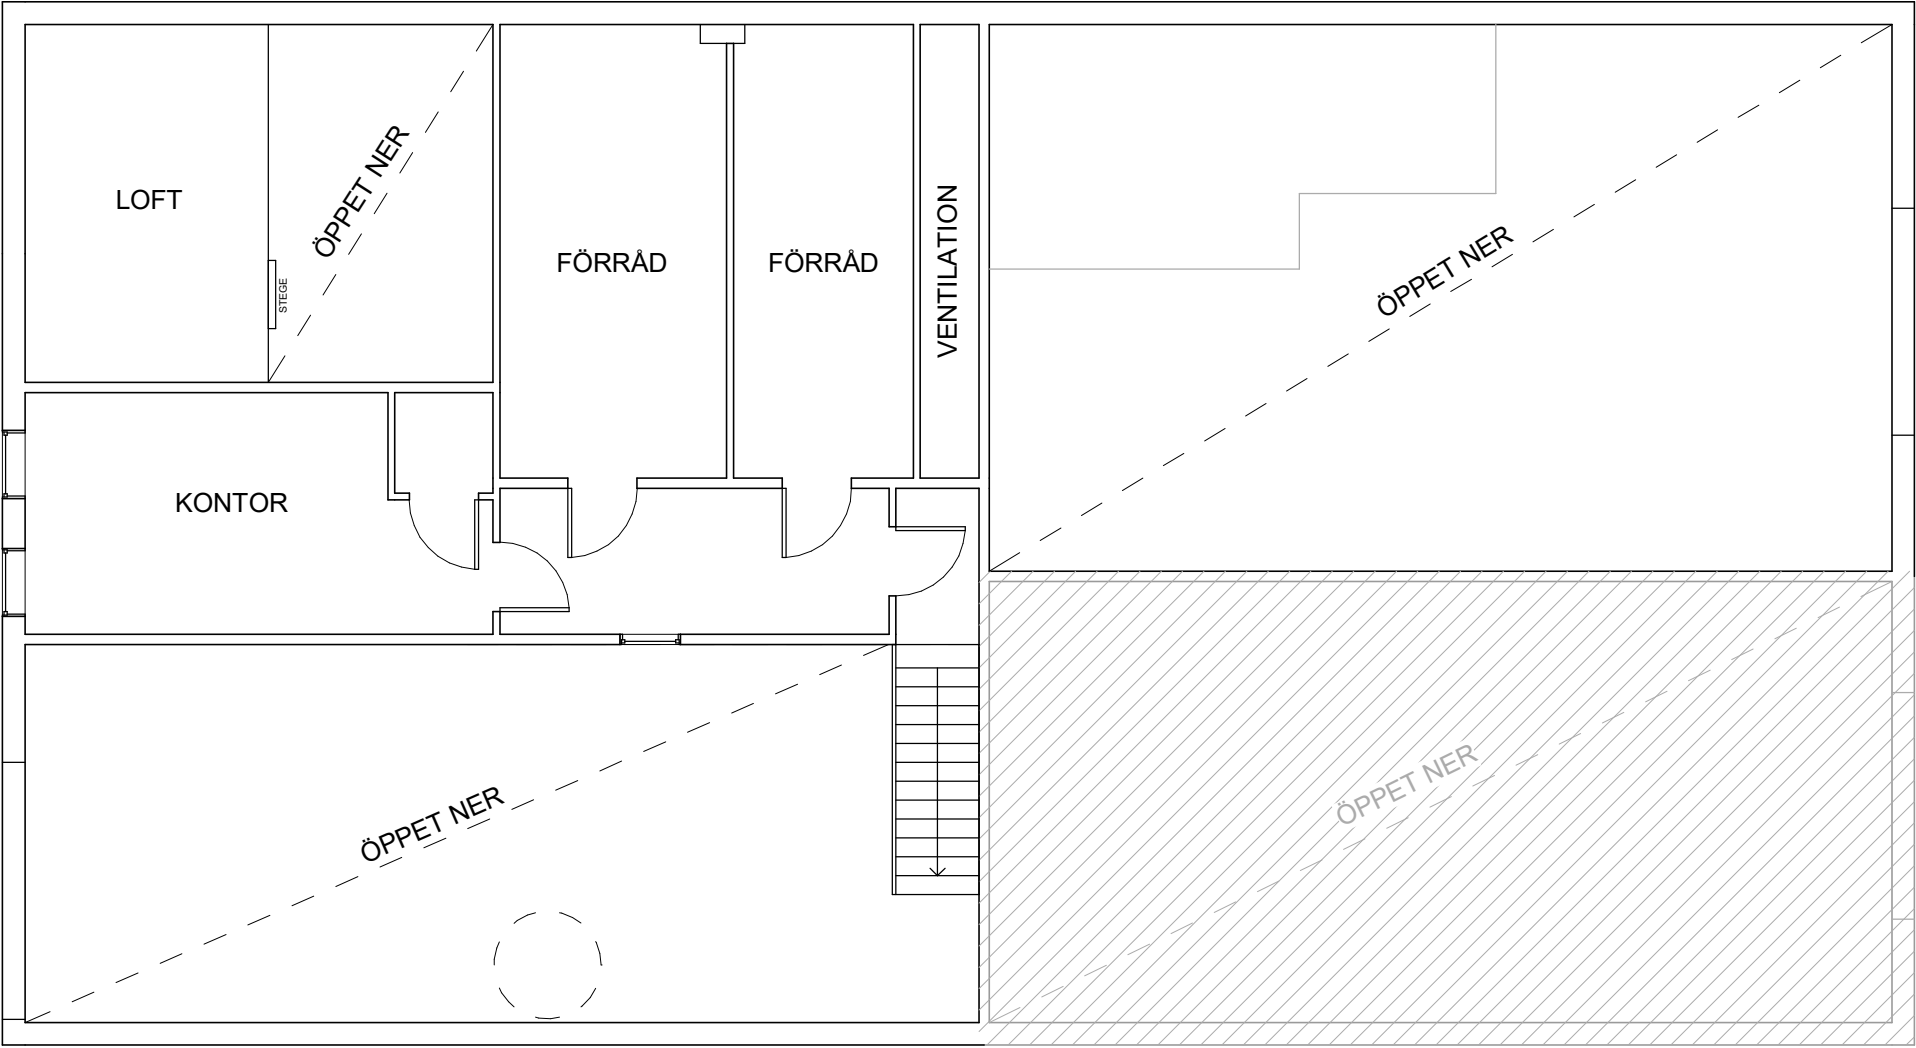

PLAN 2
1:100

88 m²

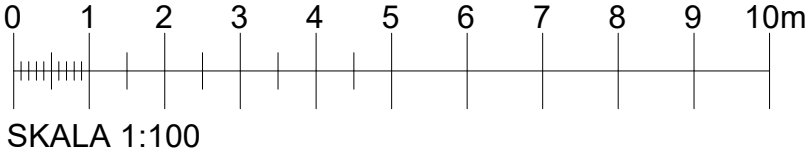

22-05-09

BET	ANT	ÄNDRINGEN AVSER	SIGN	DATUM
RELATIONSHANDLING				
HUS 33 (PANNCENTRALEN)				
 VILLCON				
UPPDRAG NR 22148		RITAD AV REEN		HANDLÄGGARE
DATUM		ANSVARIG		
PLAN 2 NYA VARVET				
SKALA A3 1:100		NUMMER A-40.1-002		
				BET