


Mönster Etikett BRA

Summa	793,2m2
-------	---------

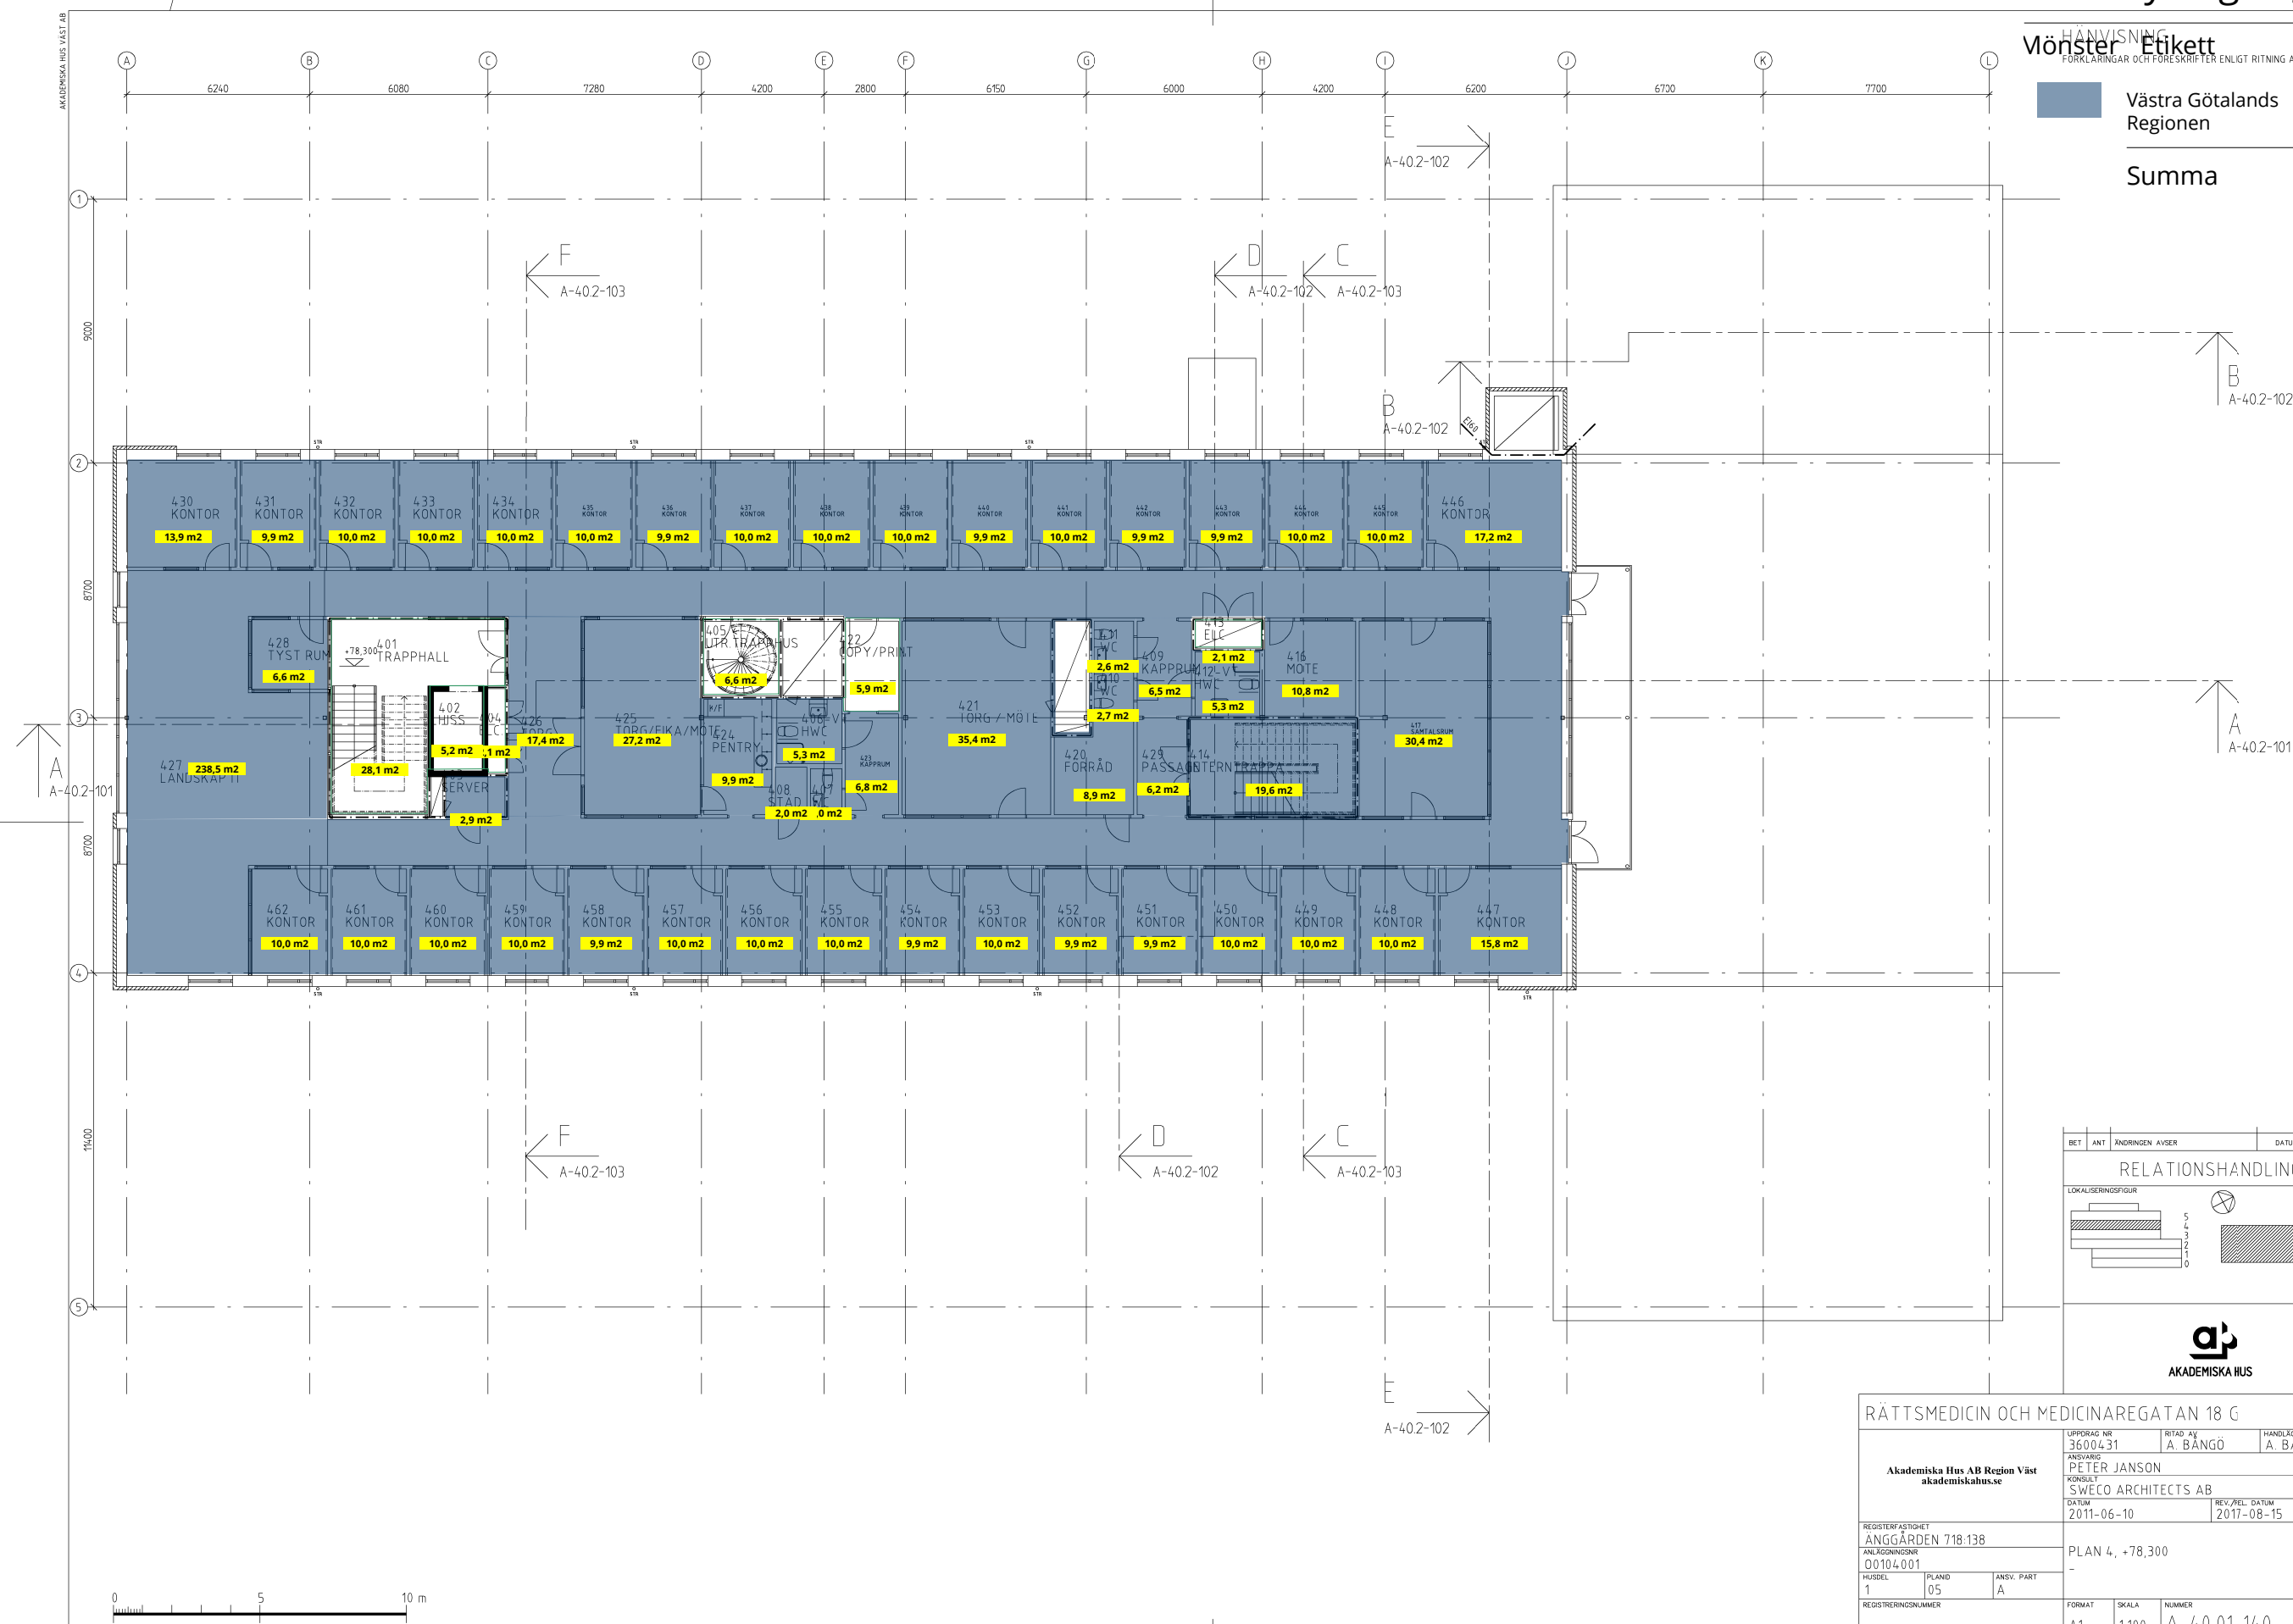

BET	ANT	ÄNDRINGEN AVSER	DATUM	SIGN
RELATIONSHANDLING				
LOKALISERINGSFIGUR				
AKADEMSKA HUS				

RÄTTSMEDICIN OCH MEDICINAREGAT 18 G				
UPPDRAG NR 3600431		RITAD AV A. BÄNGÖ	HANDLAGGARE .. A. BÄNGÖ	
Akademiska Hus AB Region Väst akademiskahus.se				
ANSVARIG PETER JANSON KONSULT SWECO ARCHITECTS AB				
DATUM 2011-06-10			REV./REL. DATUM 2017-08-15	
REGISTERFÄSTIGHET ÄNGGÅRDEN 718 138		PLAN 4, +78,300		
ANLÄGGNINGSNR 00104001				
HUSDEL 1	PLAND 05	ANSV. PART A		
REGISTRERINGSNUMMER		FORMAT A1	SKALA 1:100	NUMMER A-40 01-14.0
				BET