


HÄNVISNING	BRA
Mönster Etikett	FÖRKLÄRNINGAR OCH FÖRESKRIFTER ENLIGT RITNING A-40.01-100
Västra Götalands Regionen	798,7
Summa	798,7m2

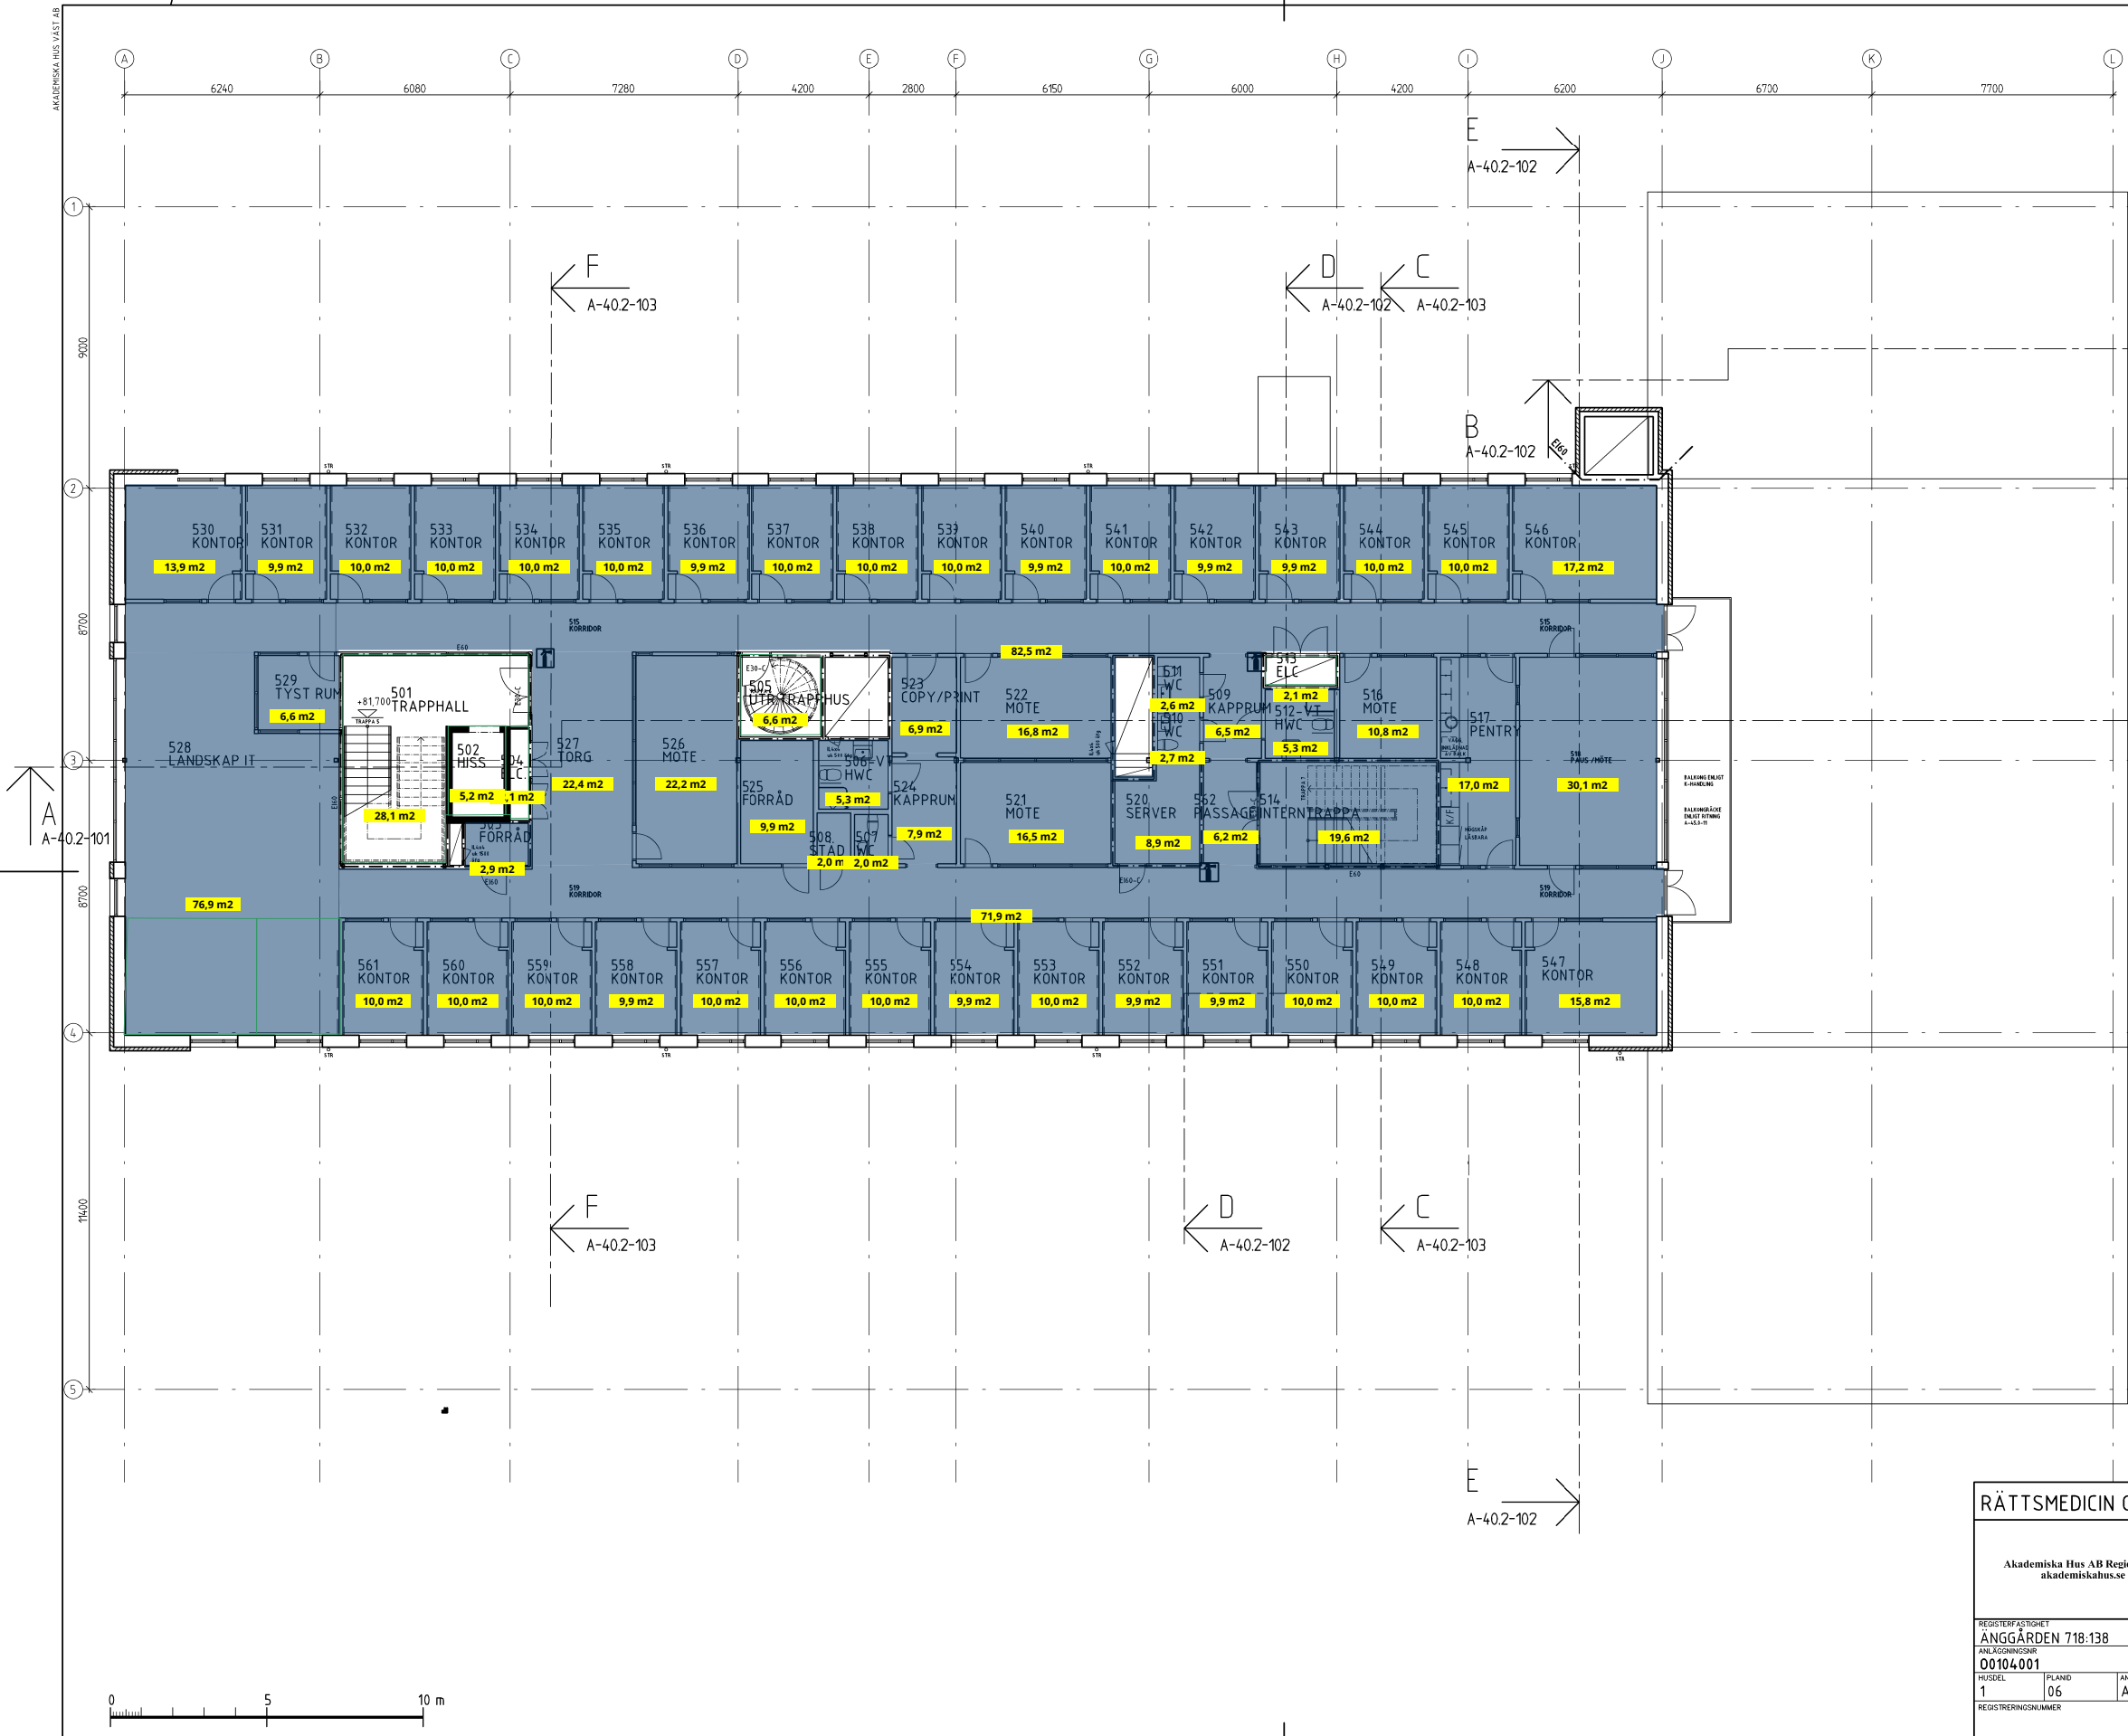

BET	ANT	ÄNDRINGEN AVSER	DATUM	SIGN
RELATIONSHANDLING				
LOKALISERINGSFIGUR				
AKADEMISKA HUS				

RÄTTSMEDICIN OCH MEDICINAREGATAN 18 G					
Akademiska Hus AB Region Väst akademiskahus.se		UPPGÄV NR	UTFÖRD AV	HANDLÄGGARE	
		3600431	A. BANGÖ	A. BANGÖ	
		ANSÖKAN			
		PETER JANSSON			
		KONSULT			
REGISTERFÄSTIGHET ÄNGGÅRDEN 718:138		SWECO ARCHITECTS AB			
		DATUM		REV./REL. DATUM	
		2011-06-10		2013-06-06	
ANLÄGGNINGSNR 00104001		PLAN 5, +81,700			
HUSDEL	PLANID	ANSV. PART	-		
1	06	A			
REGISTERINGSNUMMER		FORMAT	SKALA	NUMMER	BET
		A1	1:100	A-40.01-150	