


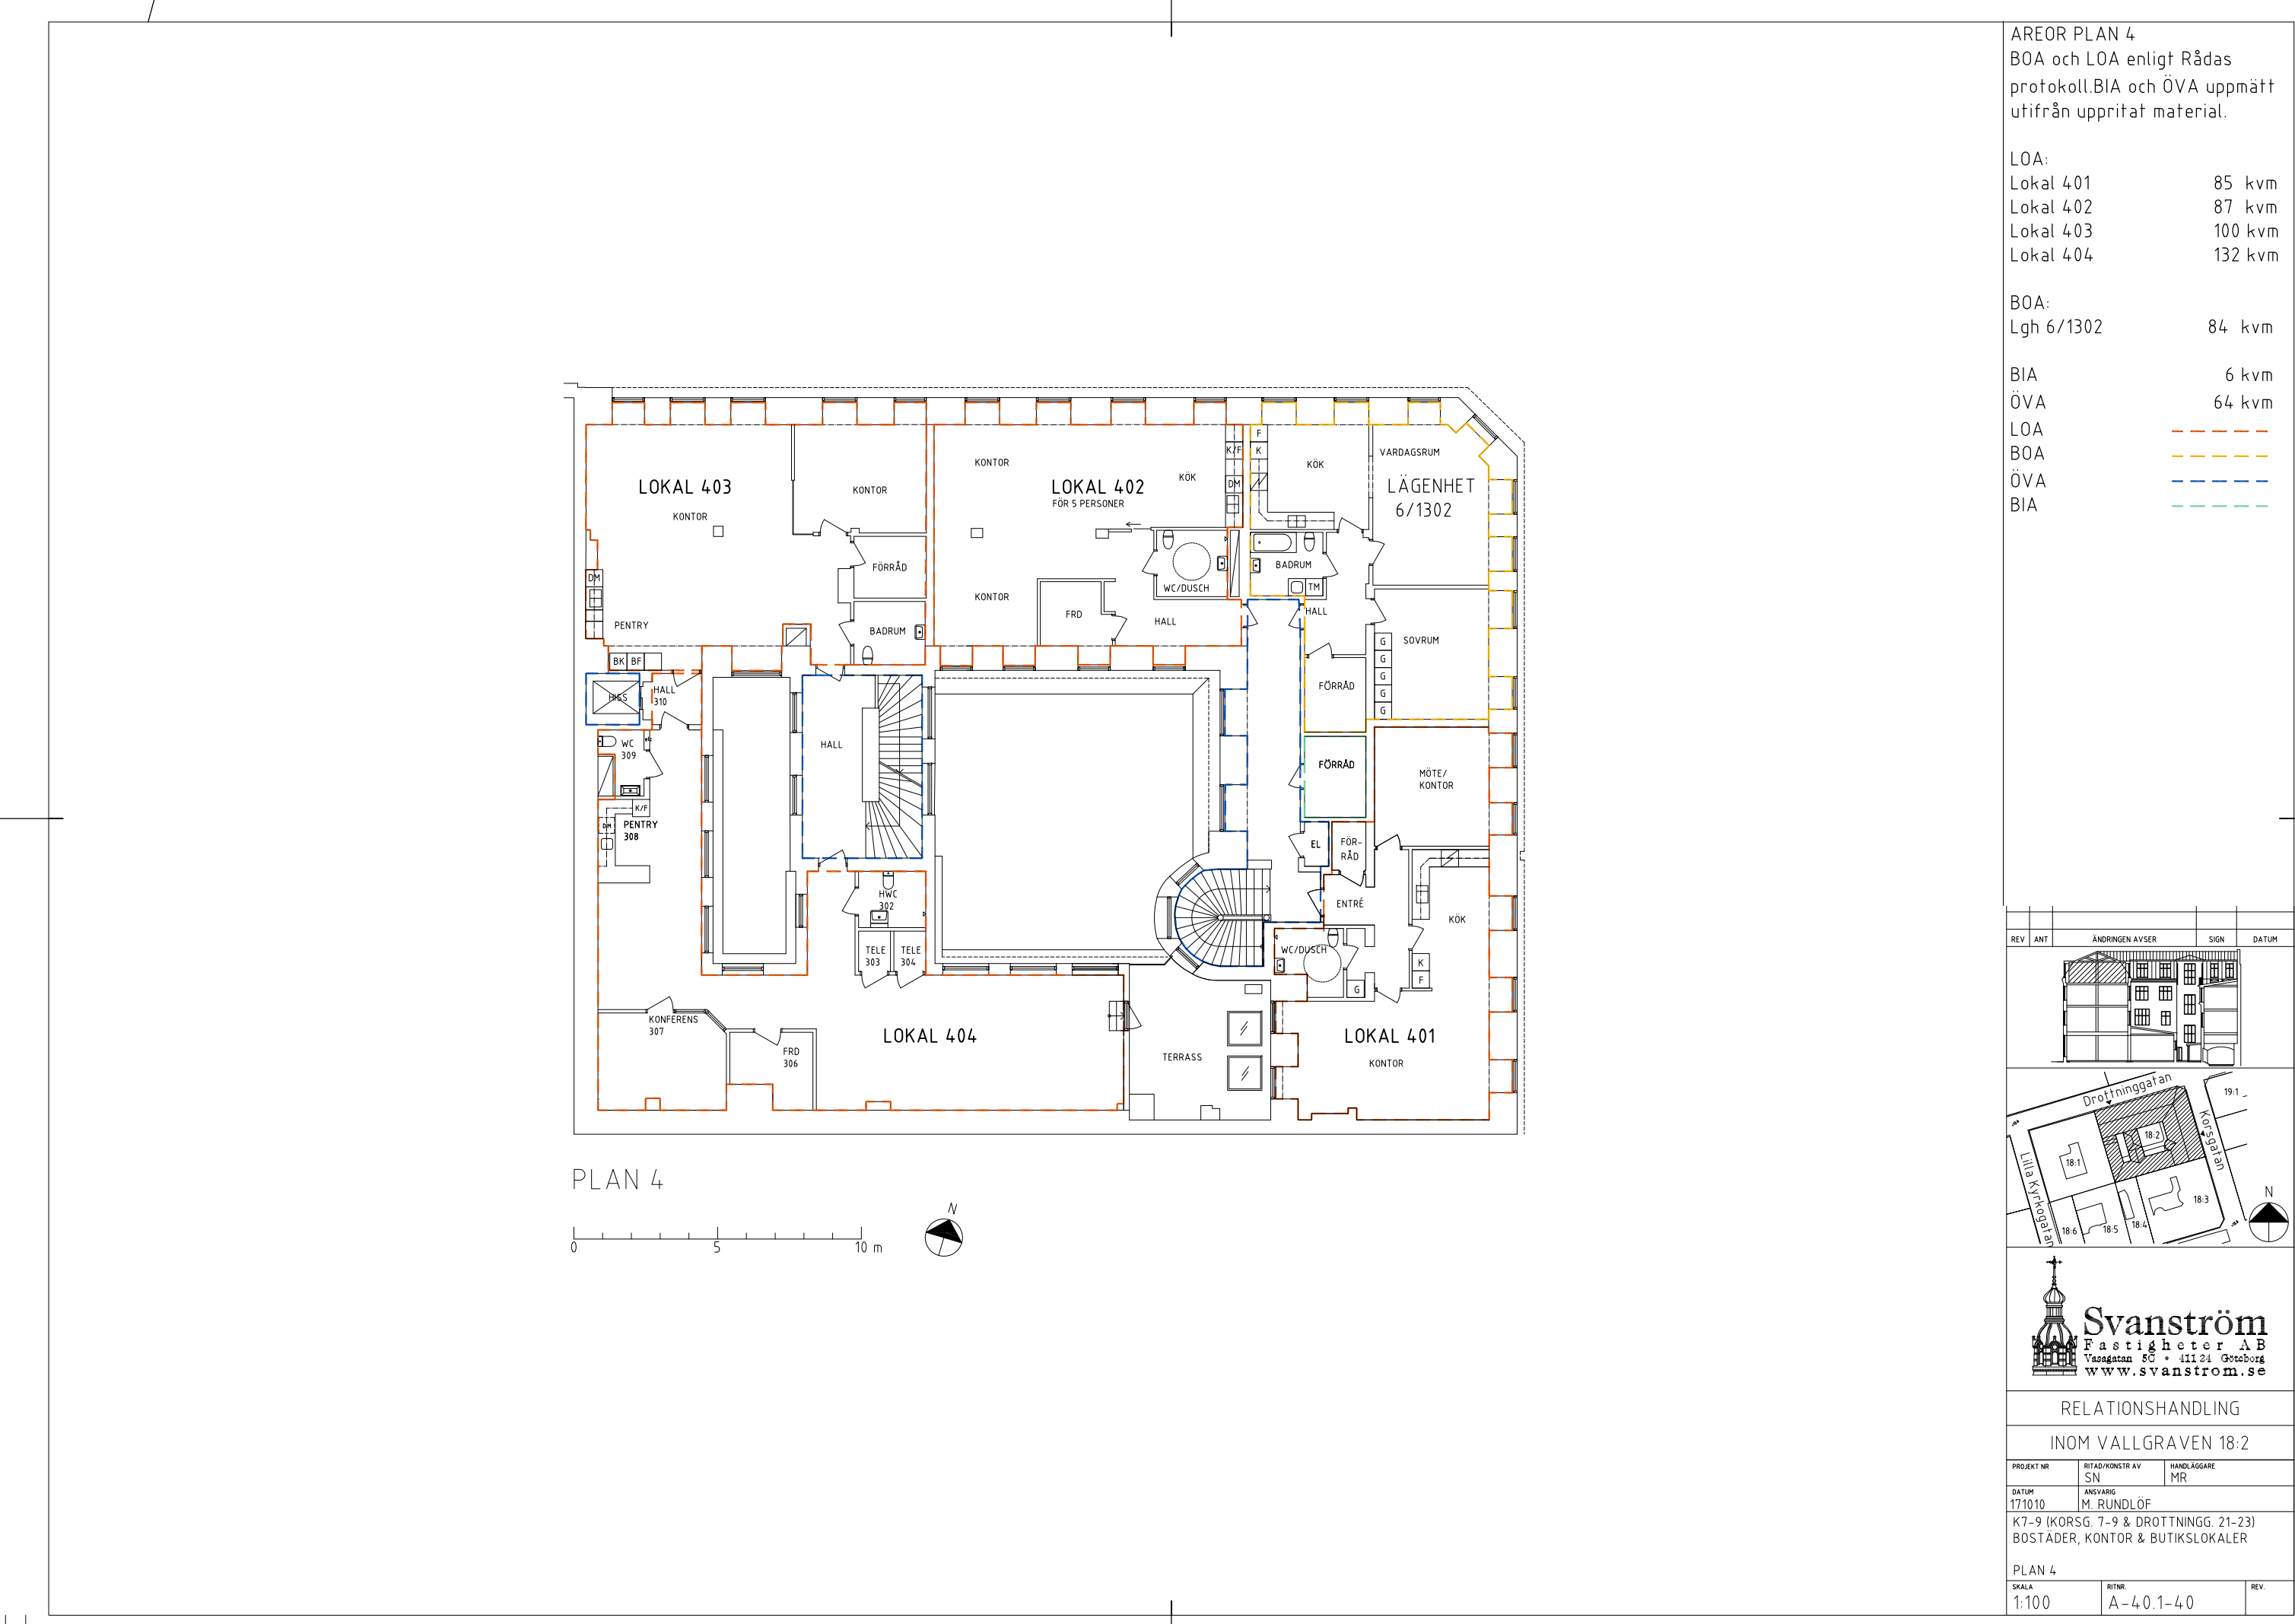

AREOR PLAN 4		
BOA och LOA enligt Rådas protokoll.BIA och ÖVA uppmätt utifrån uppritat material.		
LOA:		
Lokal 401	85	kvm
Lokal 402	87	kvm
Lokal 403	100	kvm
Lokal 404	132	kvm
BOA:		
Lgh 6/1302	84	kvm
BOA		---
ÖVA		---
BIA		---

REV	ANT	ÄNDRINGEN AVSER	SIGN	DATUM
-----	-----	-----------------	------	-------

RELATIONSHANDLING

INOM VALLGRAVEN 18:2

PROJEKT NR	RITAD/KONSTR AV	HANDLÄGGARE
171010	SN	MR
DATUM	ANSVARIG	
171010	M. RUNDLÖF	

K7-9 (KORSG. 7-9 & DROTNINGG. 21-23)
BOSTÄDER, KONTOR & BUTIKSLOKALER

SKALA	RITNR.	REV.
1:100	A-40.1-40	