


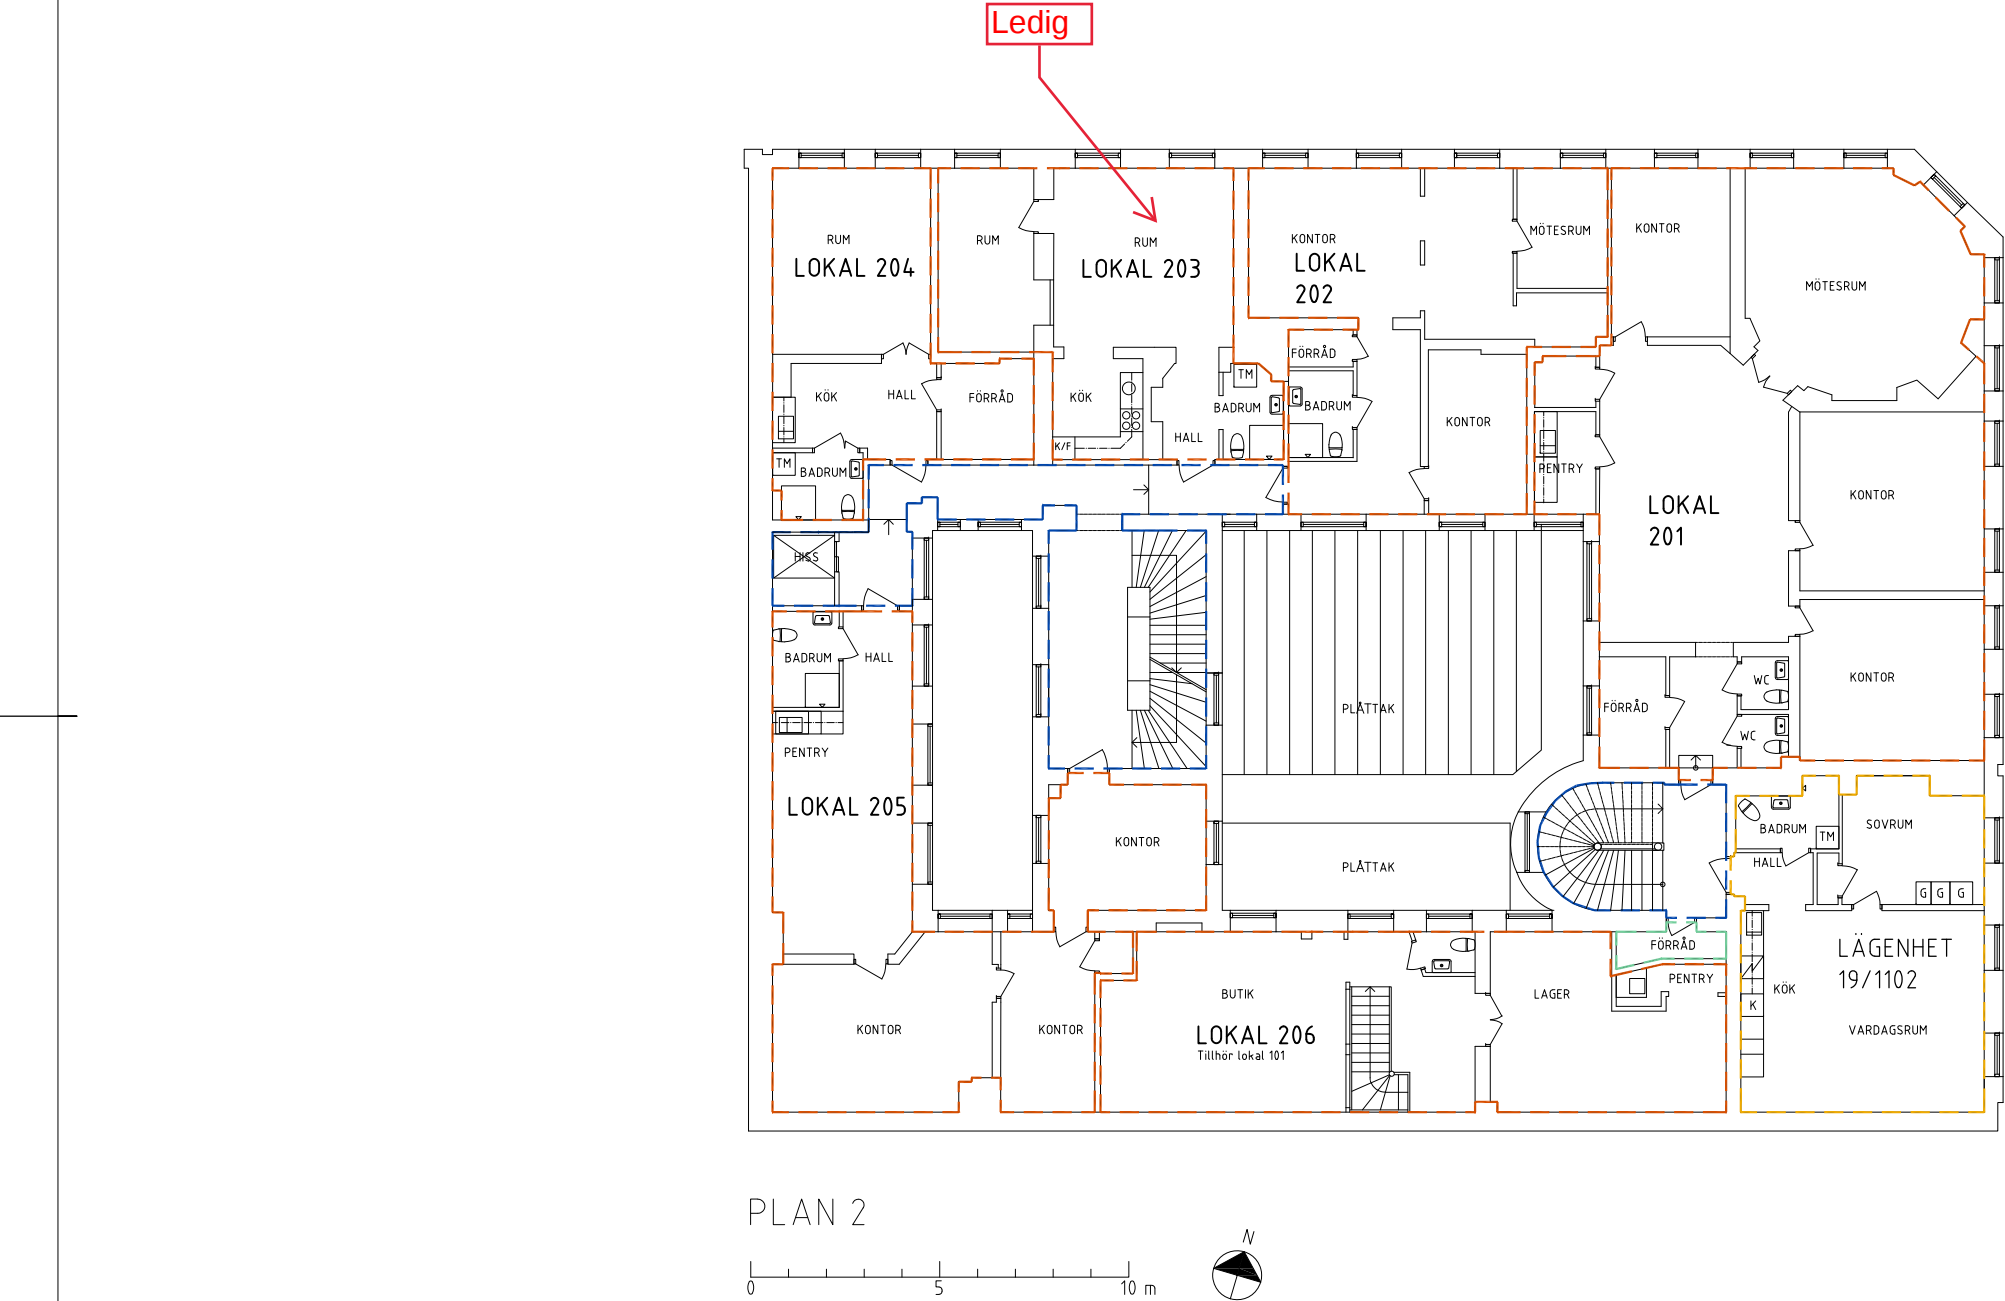


AREOR PLAN 2
BOA och LOA enligt Rådas
protokoll. (ej delning av lokal 18
och 23.) BIA och ÖVA uppmätt
utifrån uppritat material.

LOA	
Lokal 201	162 kvm
Lokal 202	72 kvm
Lokal 203	54 kvm
Lokal 204	42 kvm
Lokal 205	88 kvm
Lokal 206	74 kvm

BOA	
Lgh 19/1102	55 kvm
ÖVA	64 kvm

LOA	---
BOA	---
ÖVA	---
BIA	---

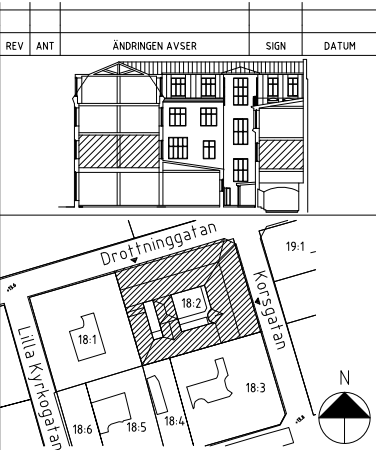

RELATIONSHANDLING

INOM VALLGRAVEN 18:2

PROJEKT NR	RITAD/KONSTR AV	HANDLÄGGARE
171010	SN	MR
DATUM	ANSVARIG	
171010	M. RUNDLÖF	
K7-9 (KORSG. 7-9 & DROTNINGG. 21-23) BOSTÄDER, KONTOR & BUTIKSLOKALER		
PLAN 2		
SKALA	RITNR.	REV.
1:100	A-40.1-20	