
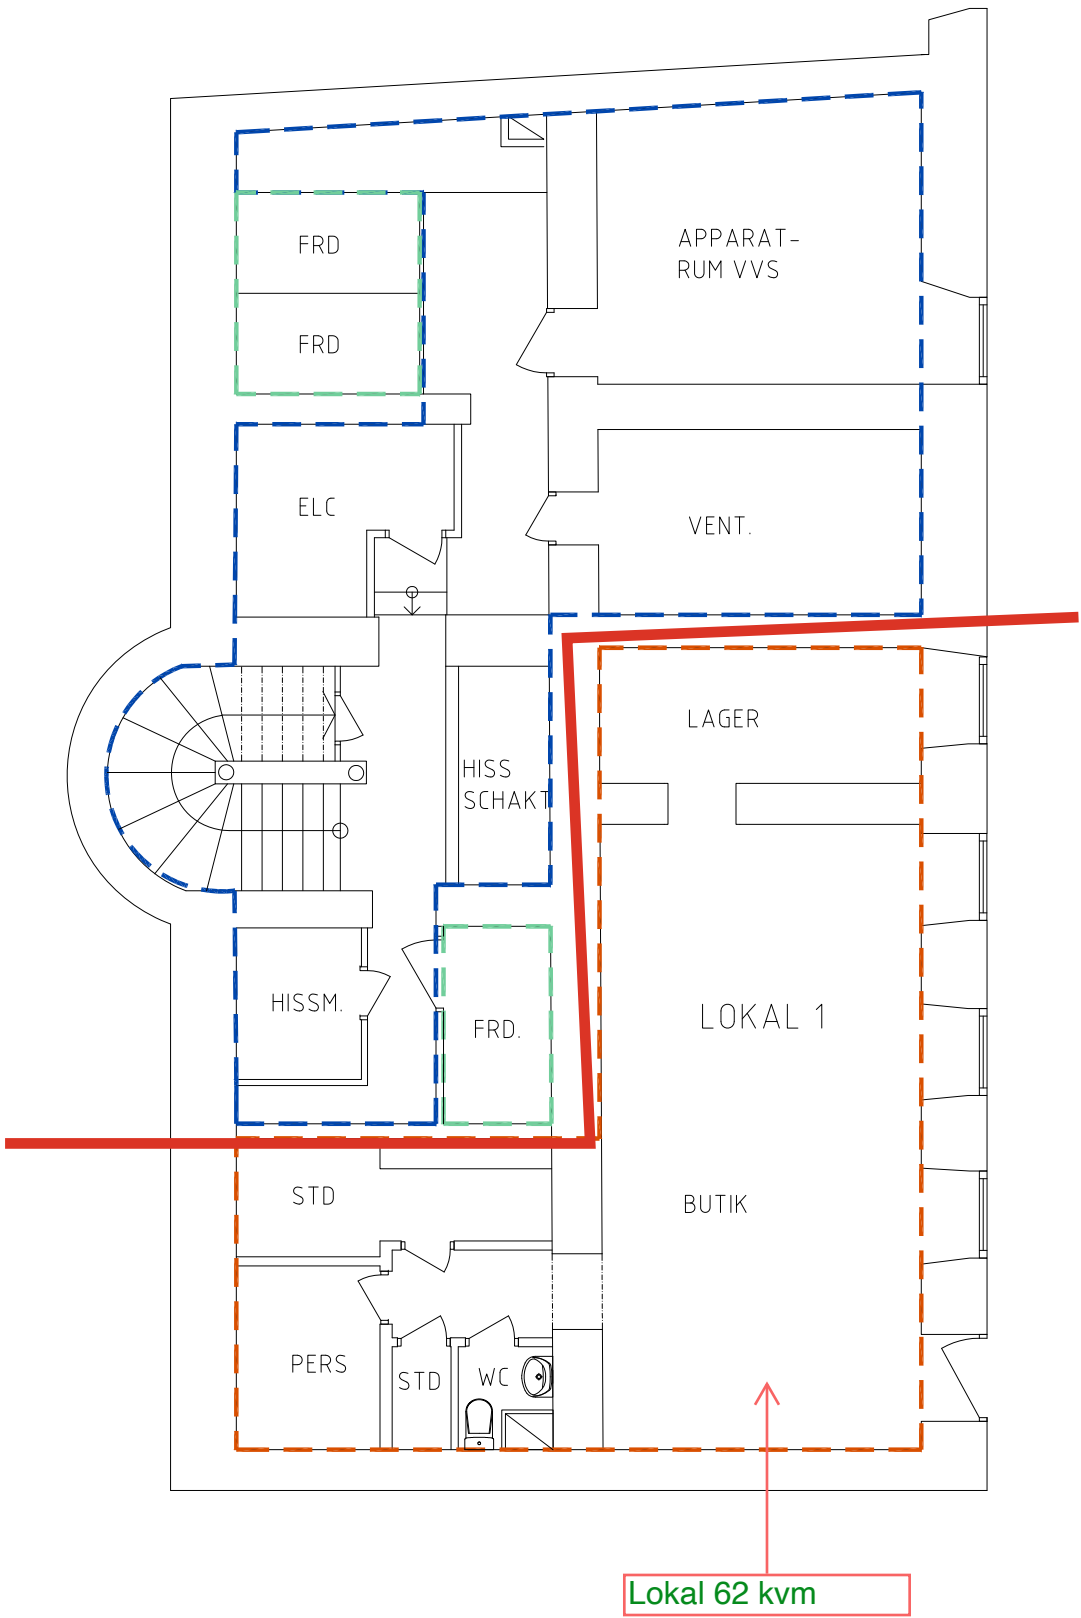


VÅNING -1

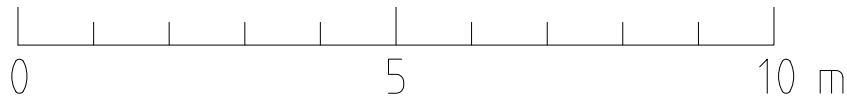


AREOR PLAN -1
BOA, LOA och ÖVA uppmätt
utifrån uppritat material.

LOA	
Lokal 1	62 kvm
BIA	10 kvm
ÖVA	75 kvm

LOA	---
BOA	---
ÖVA	---
BIA	---

REV	ANT	ÄNDRINGEN AVSER	SIGN	DATUM
-----	-----	-----------------	------	-------

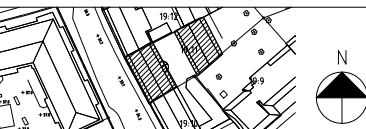

RELATIONSHANDLING		
VASASTADEN 19:11		
PROJEKT NR	RITAD/KOMPLET AV	HANDLÄGGARE
DATUM	ANSVARIG	
110607	R. Stark	
KG 26 (KARL GUSTAVSGATAN 26, BYGGÅR 1888)		
BQSTÄDER OCH BUTIKSLOKALER		
VÅNING -1		
SKALA	RITNR.	REV.
1:50	A-40.1-01	