


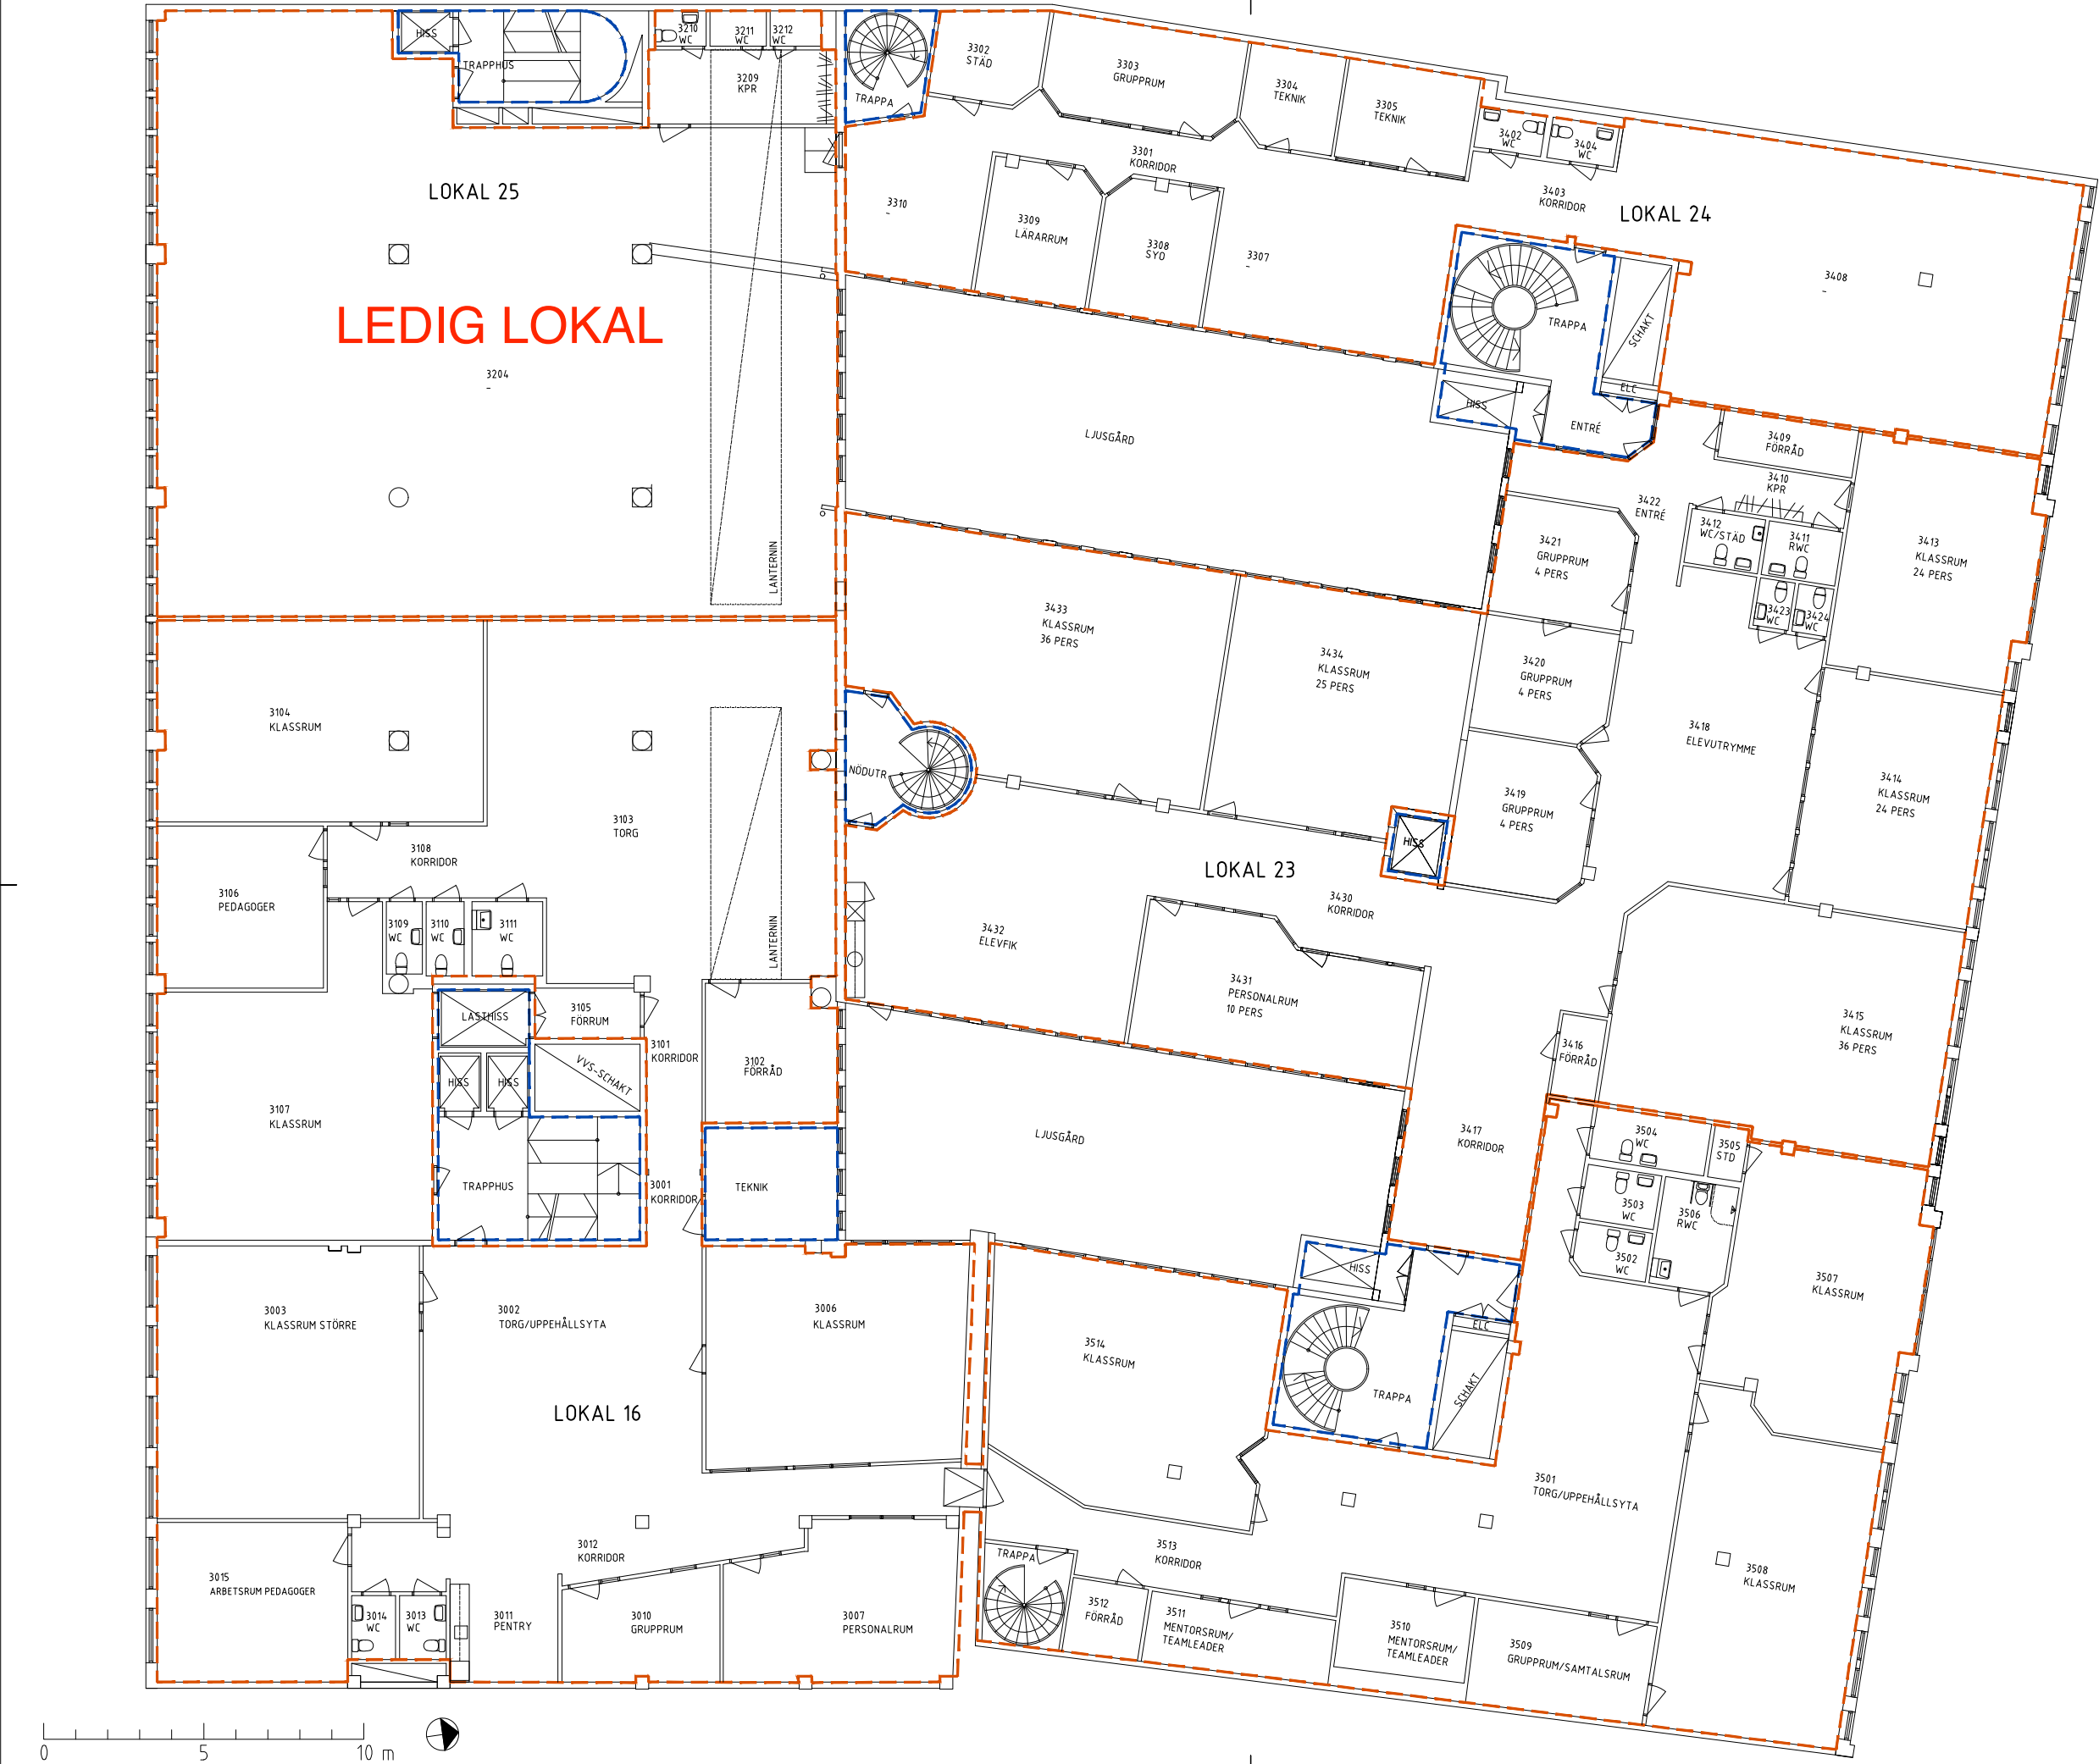

AREOR PLAN 3
LOA OCH ÖVA uppmätt utifrån
uppritat material.

LOA	
Lokal 16	1074 kvm
Lokal 23	645 kvm
Lokal 24	293 kvm
Lokal 25	375 kvm

ÖVA	154 kvm
-----	---------

LOA	---
BOA	---
ÖVA	---
LOAg	---

REV	ANT	ANDRINGEN AVSER	SIGN	DATUM
SVANSTRÖM Fastigheter AB				
RELATIONSHANDLING				
PUSTERVIK 2:20				
PROJEKT NR	RITAD/KONSTR AV	HANDLÄGGARE		
DATUM	ANSVARIG	MR		
P3 (PUSTERVIKSG.3,9/NORRA ALLÉG.2,5) BYGGÅR DEL1 1955. BYGGÅR DEL2,3 1988 LOKALER PLAN 3				
SKALA	RITNR.	REV.		
1:100 (A1)	A-40.1-30			