


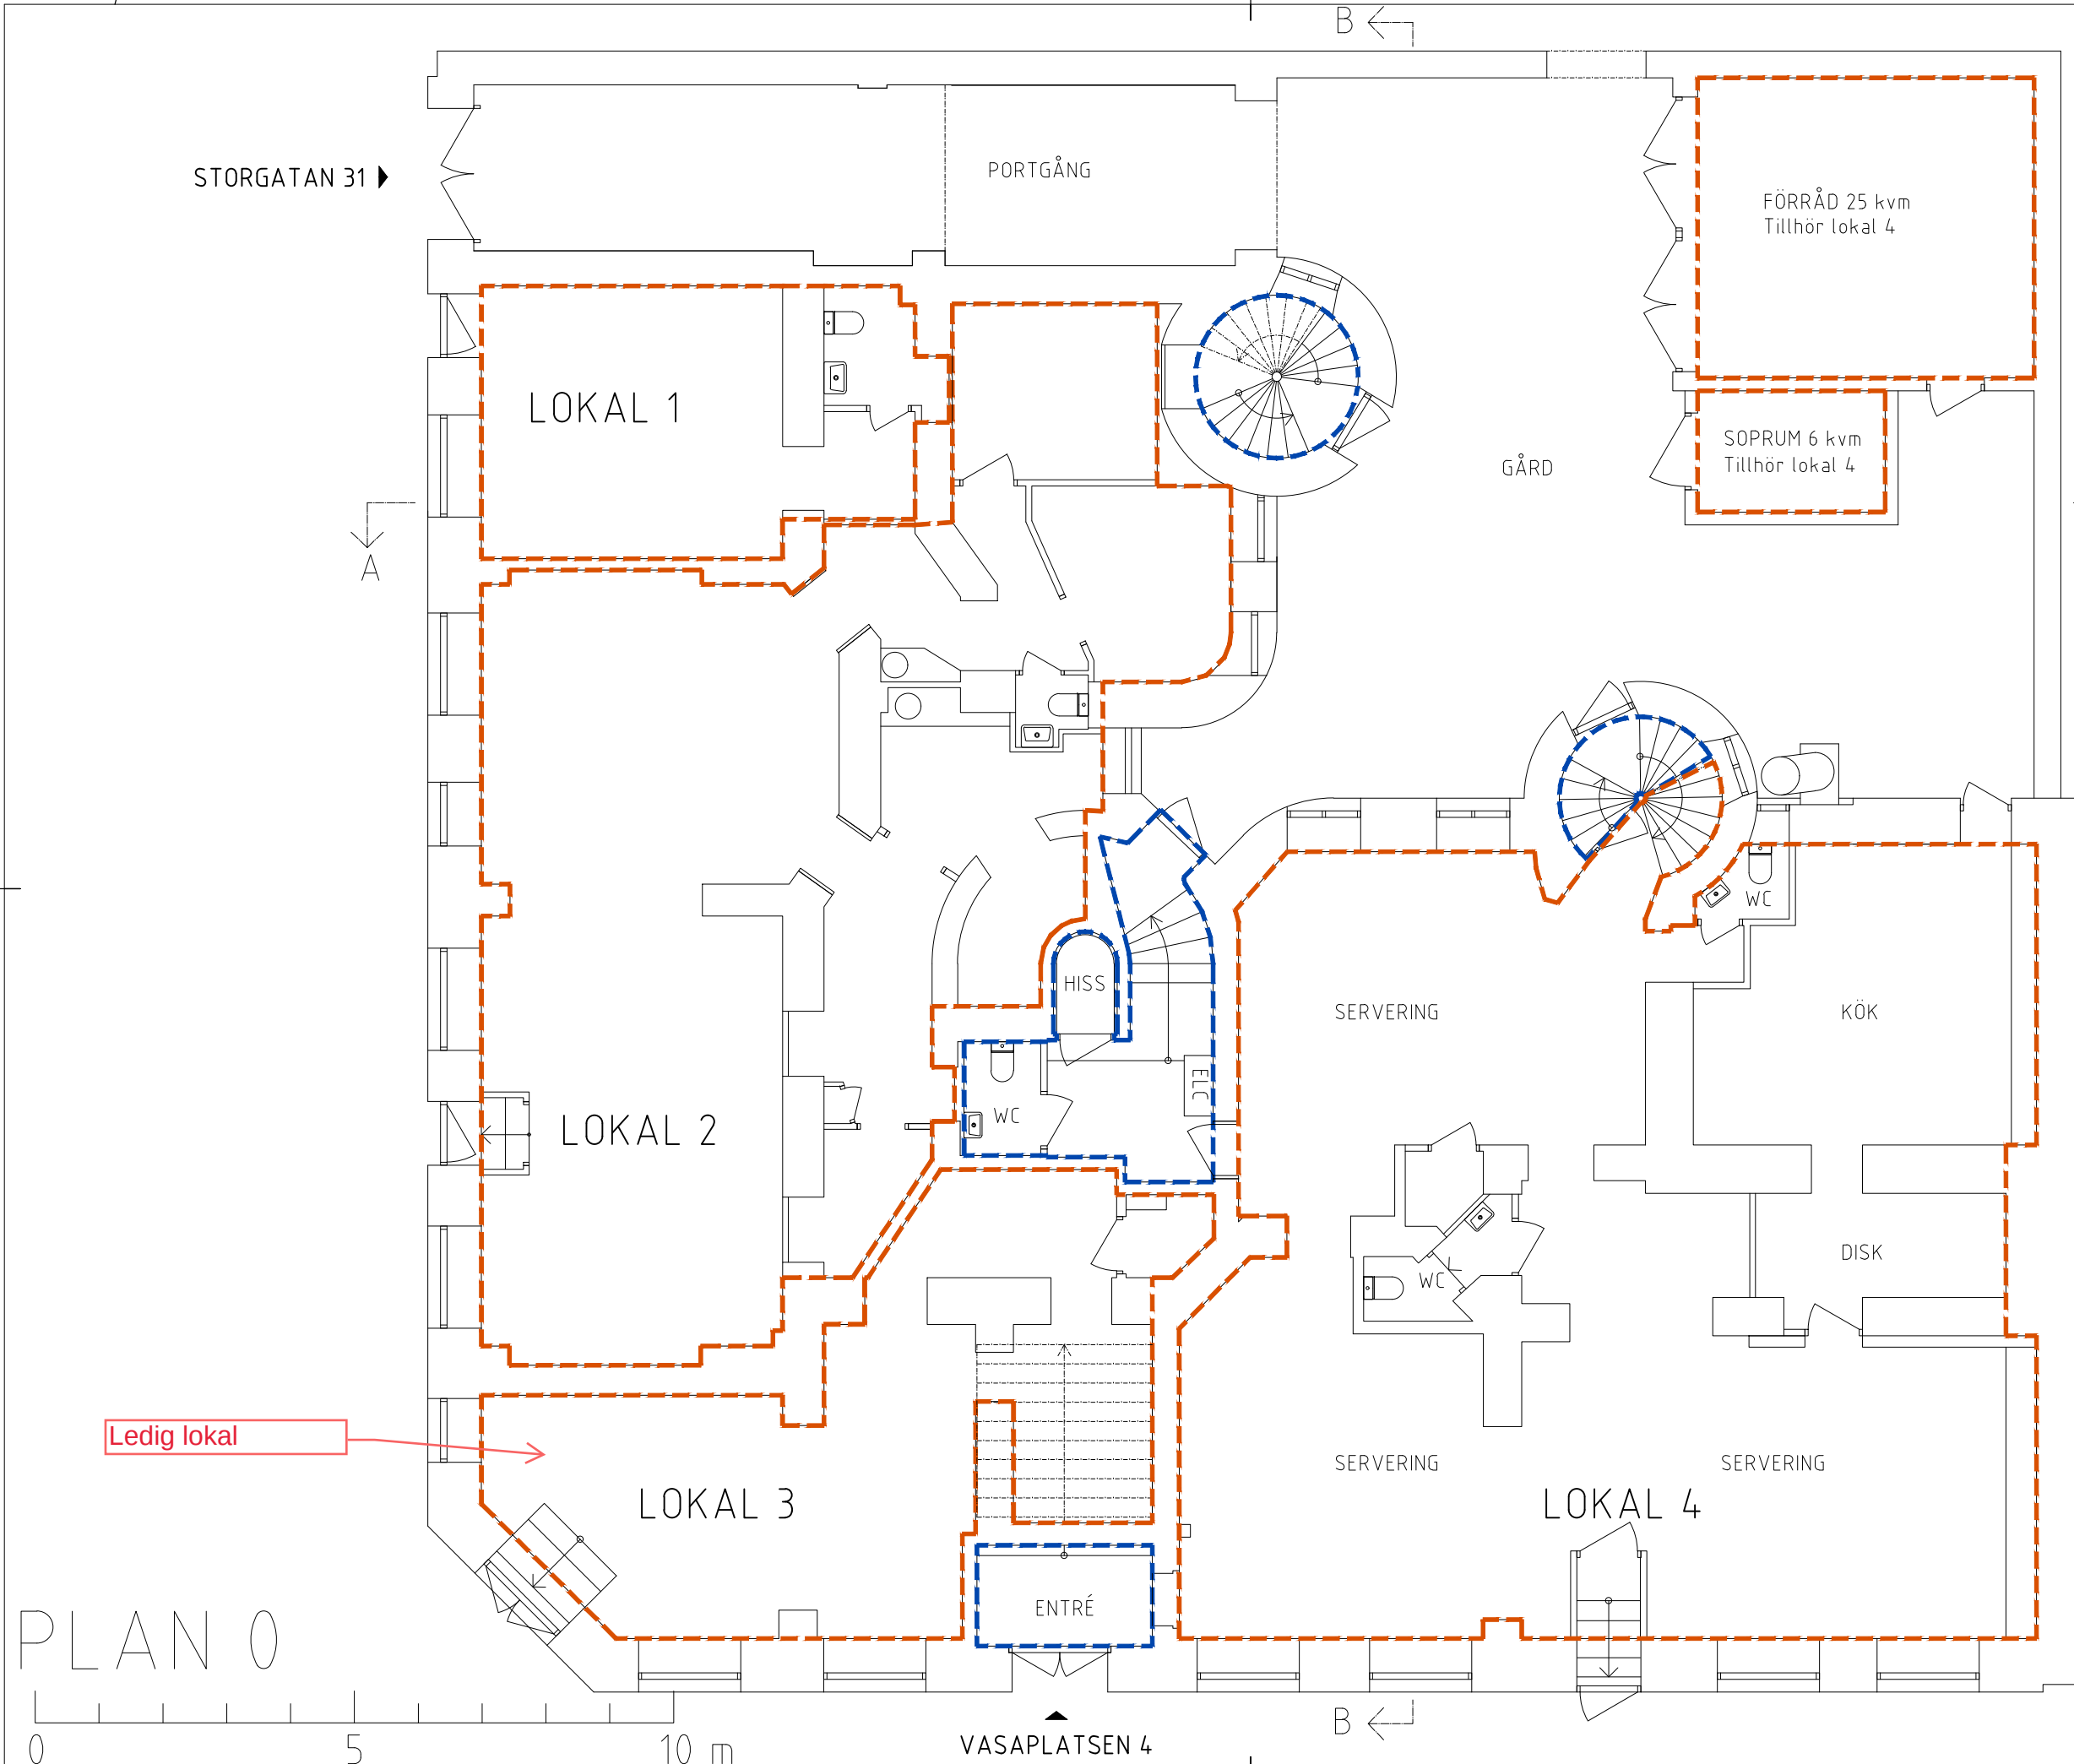

AREOR PLAN 0 ENTRÉPLAN
BOA och LOA enligt Rådas
protokoll. ÖVA och BIA uppmätt
utifrån uppritat material.

LOA	
Lokal 1	27 kvm
Lokal 2	115 kvm
Lokal 3	46 kvm
Lokal 4	148(+31)kvm

ÖVA 26 kvm

LOA	---
BOA	---
ÖVA	---
BIA	---

REV	ANT	ÄNDRINGEN AVSER	SIGN	DATUM
SVANSTRÖM Fastigheter AB				
RELATIONSHANDLING				
LORENSBERG 49:1				
PROJEKT NR	RITAD/KONSTR AV	HANDLÄGGARE		
DATUM	ANSVARIG			
231107	MR			
V4 (VASAPLATSEN 4/STORGATAN 31) BYGGÅR 1897 BOSTÄDER & BUTIKSLOKALER PLAN 0 (ENTRÉPLAN)				
SKALA	RITNR.	REV.		
1:50	A-40.1-00			