




ENTRÉPLAN

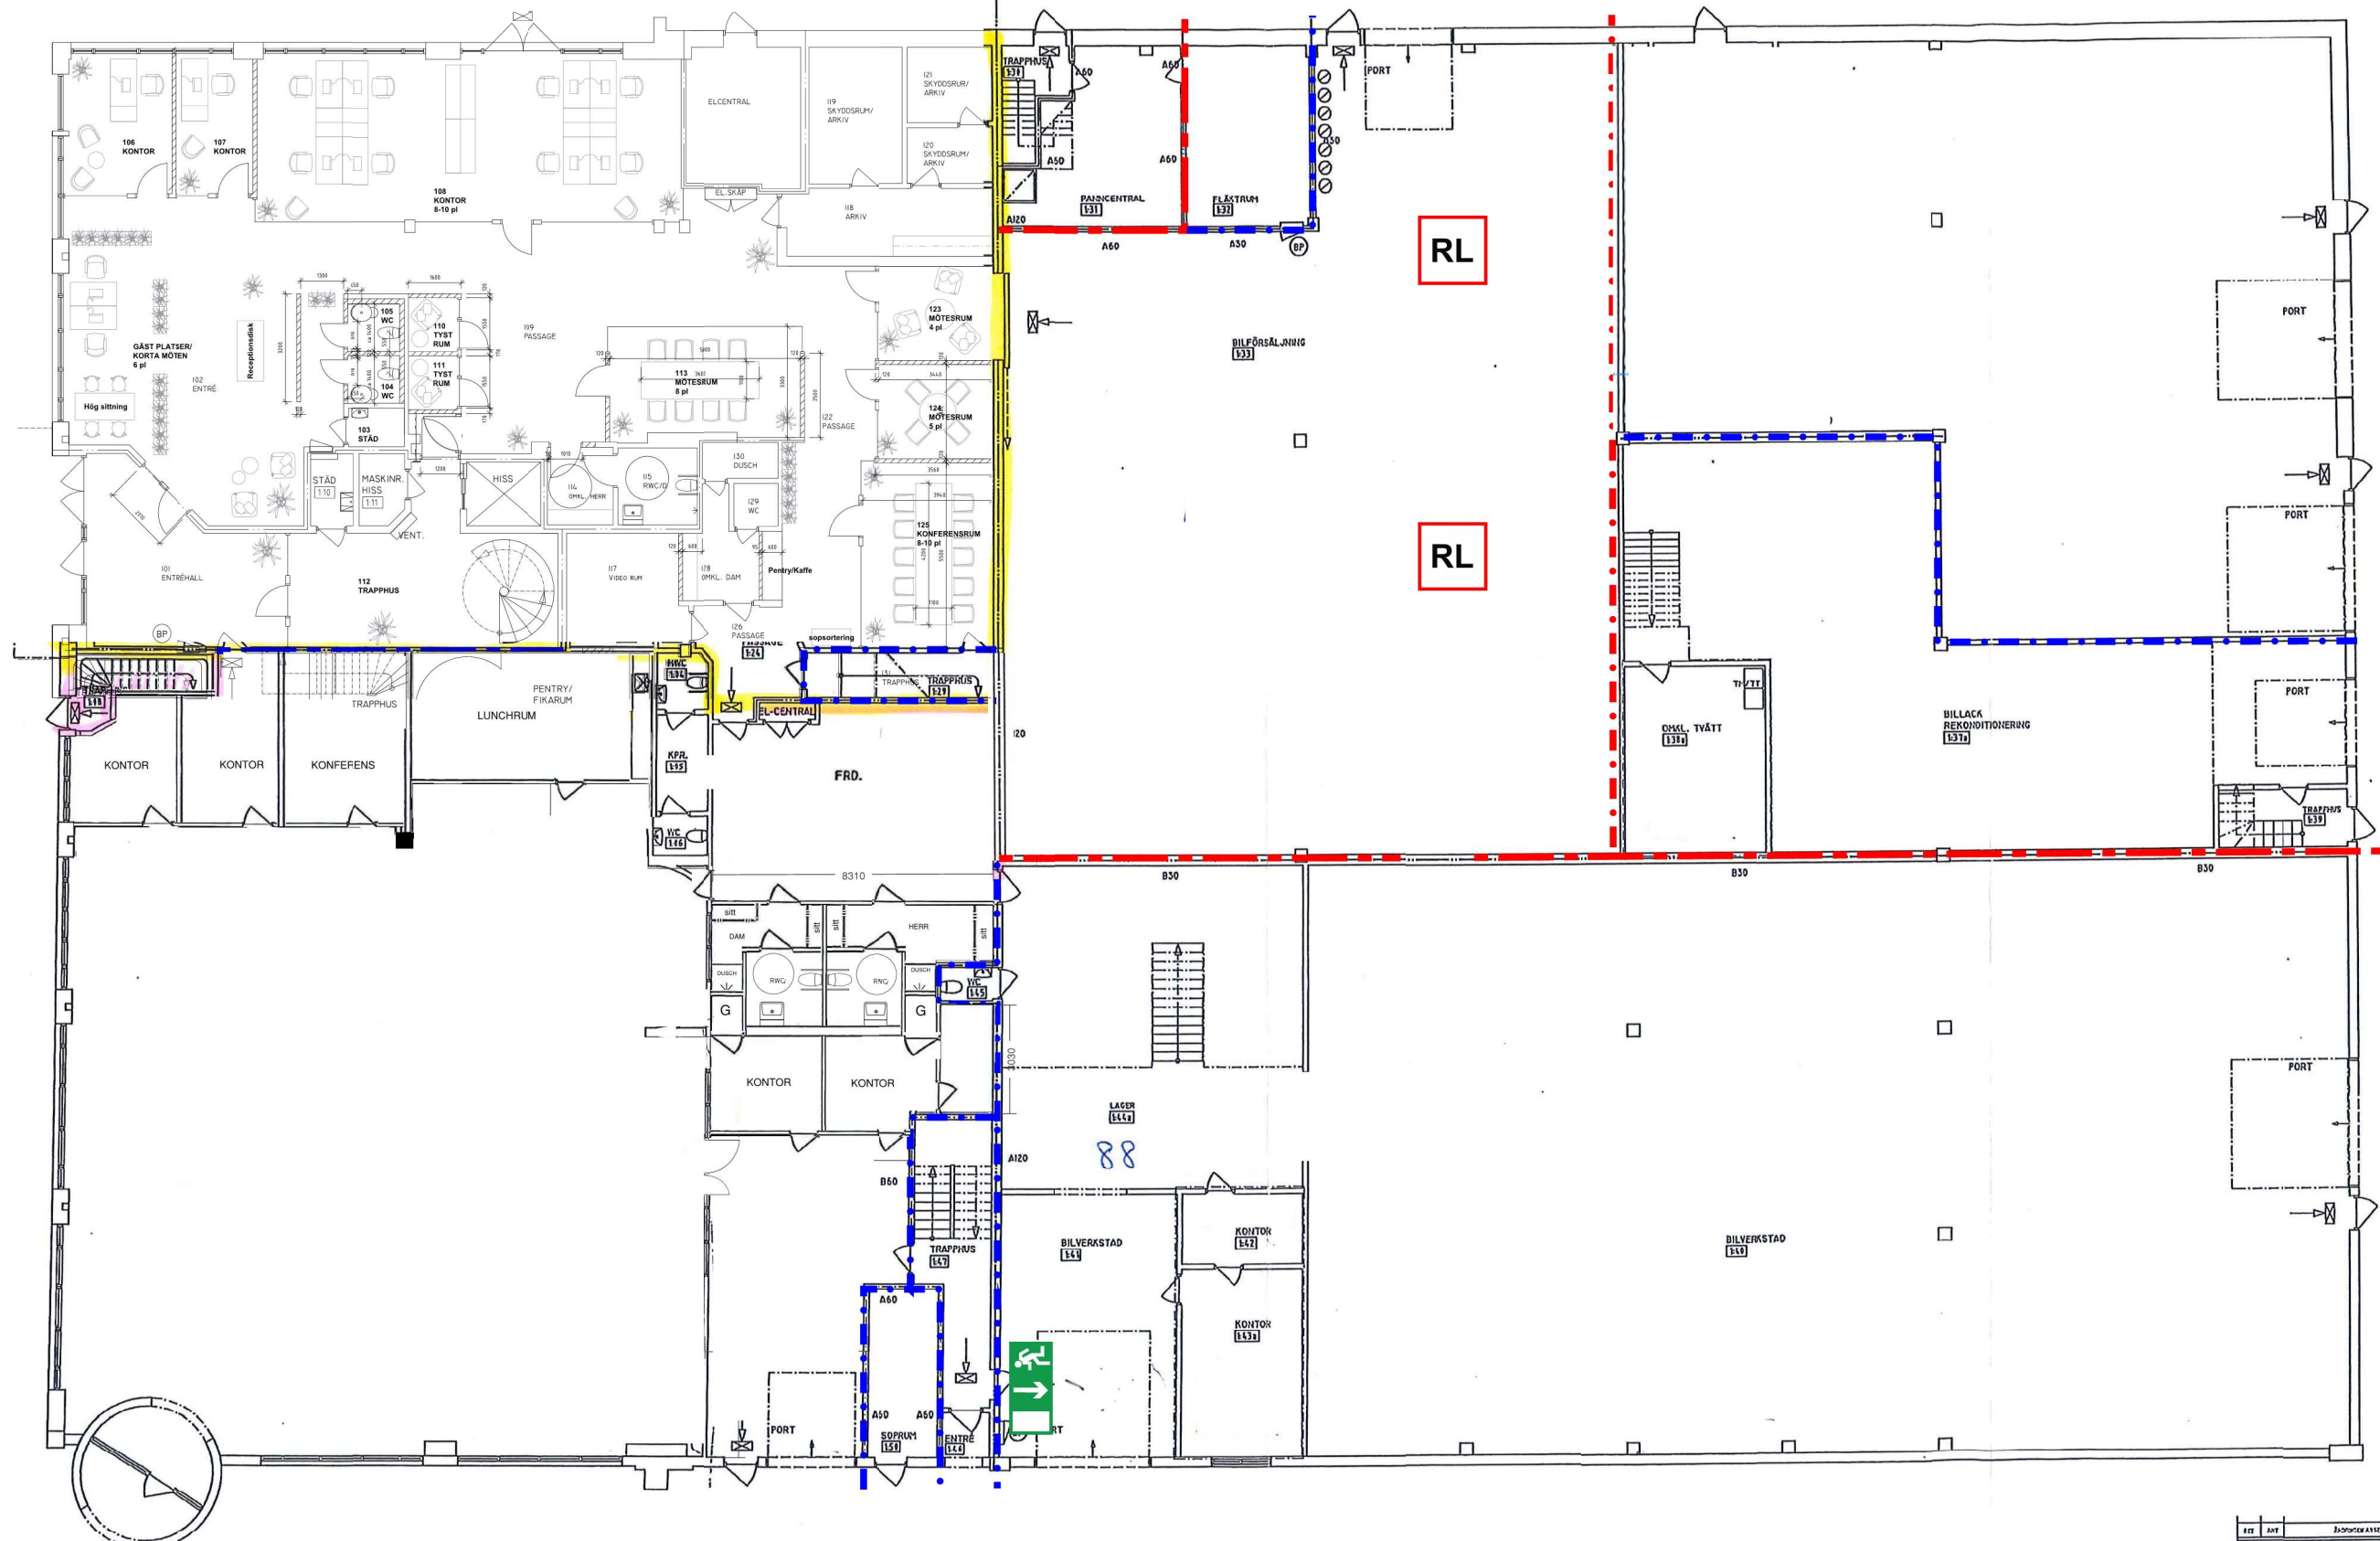

BYGG	BYGG	BYGG	BYGG
RELATIONSHANDLING			
			
UTFÖRARE	PROJEKTERARE BY	HANDLEDARE	
2022-09-19			
HÖGSBO 36:4 GÖTEBORGS KOMMUN			
PLAN, ENTRÉPLAN			
SKALA	BYGGNADEN		BYGG
1:200 (A3)	A-4.0.1-100		BYGG