



AREOR HUS Diplan 1-plan2)
uppmätt utifrån upprättat
material.

LOKAL 1	72 m ²
LOKAL 2	503 m ²
(395+108)	
LOKAL 3	73 m ²
LOKAL 4	163 m ²
LOKAL 5	72 m ²
LOKAL 6	71 m ²
LOKAL 7	17 m ²
LOKAL 8	44,1 m ²
(194+247)	
LOKAL 9	100 m ²
LOKAL 10	22 m ²
LOKAL 11	12 m ²
LOKAL 12	13 m ²
ÖVA	164 m ²
(83+81)	

LOA
ÖVA

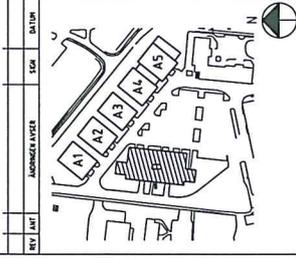

RELATIONSHANDLING	
UGGLEDAL 4.07:15	
PROJEKT NR	BYGGLOKAL 4.07:15
BYGGLOKAL	F.N. & R.O. K. SKOGLUND
BYGGLOKAL	K. SKOGLUND
BYGGLOKAL	UGGLEDAL SVÄGEN 4.3-4.9, BYGGÅR 1992
BYGGLOKAL	FÖRETAGSBY
BYGGLOKAL	PLAN 1 (ENTREPLAN)
SKALA	1:100 (A1) A-4.0.1-10
BYGGLOKAL	BYGGLOKAL

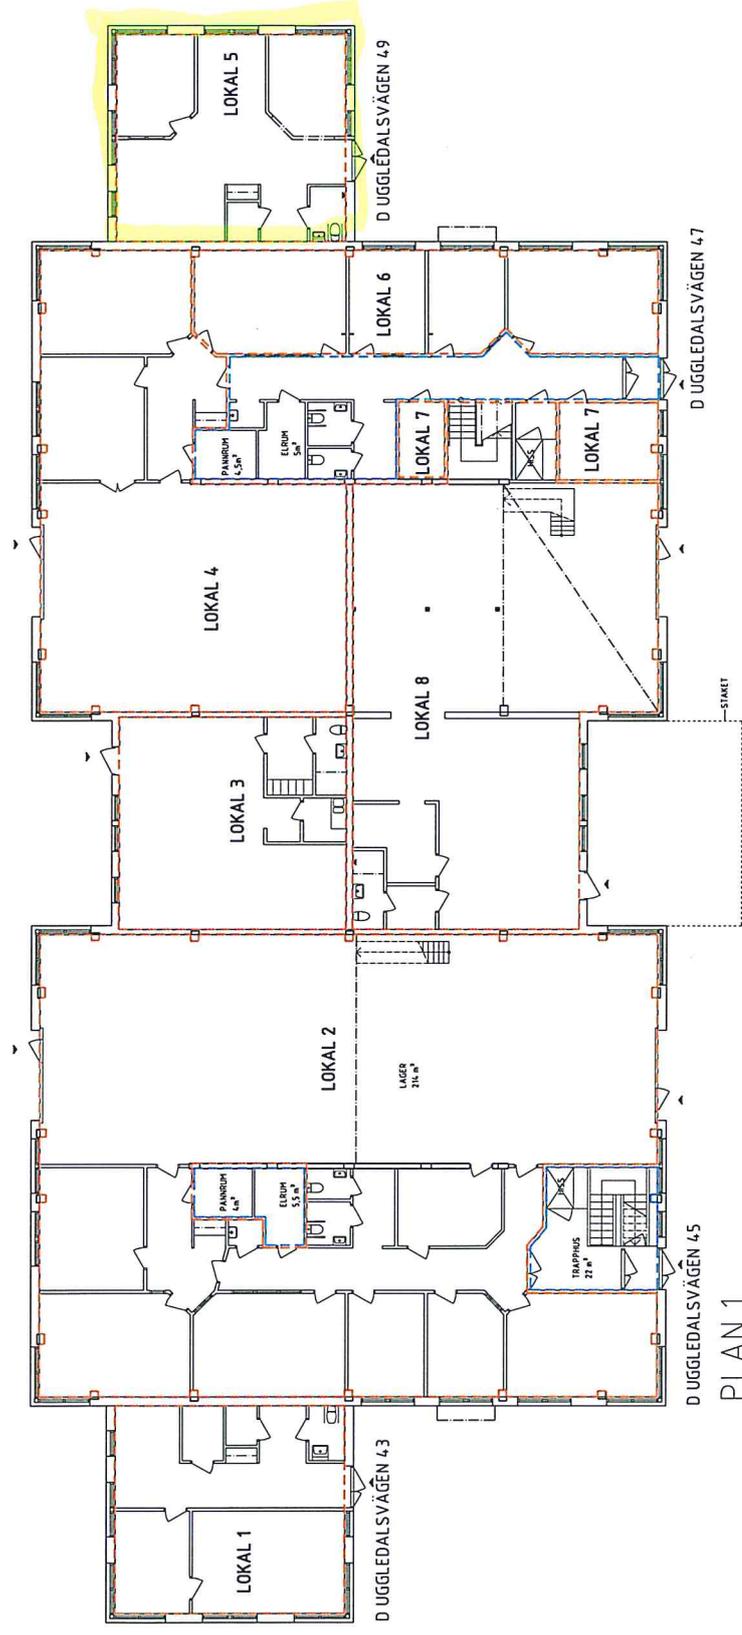

D UGGLEDALSVÄGEN 4.5
PLAN 1



8