

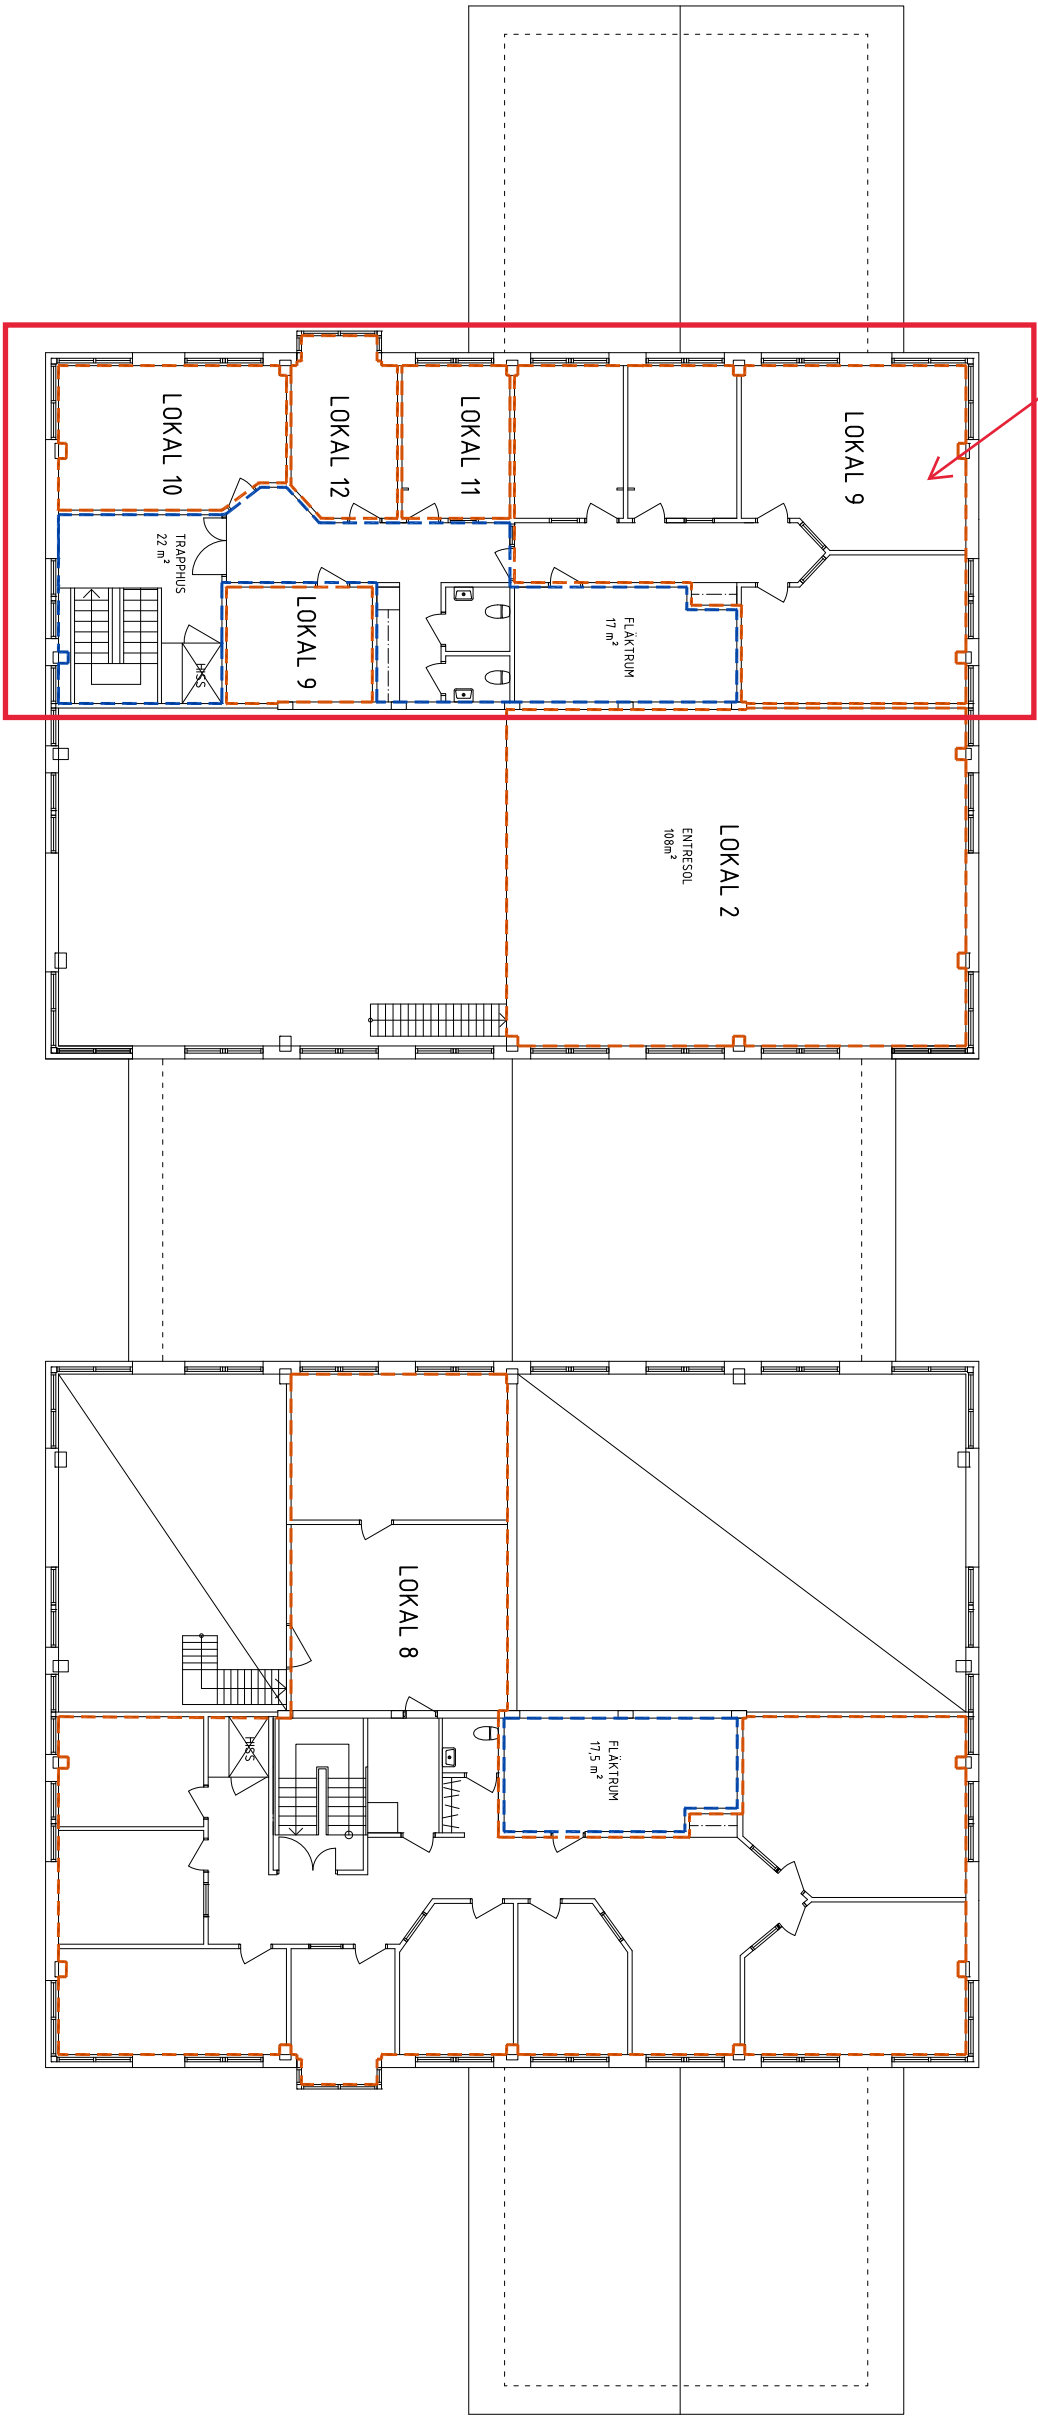
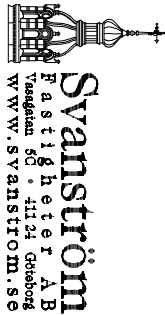


Ledig lokal

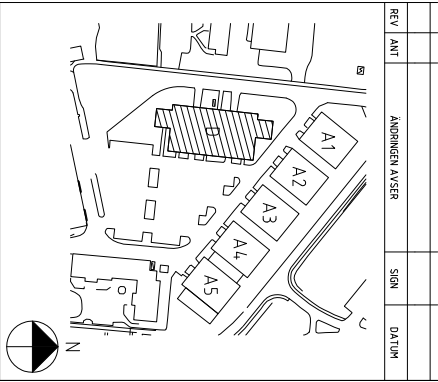

PLAN 2

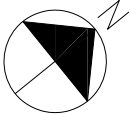

RELATIONSHANDLING			
UGGLEDAL 407:15			
PROJEKT NR	RELATIONSHANDLING	ANMÄRKNINGAR	ANMÄRKNINGAR
FM & RO	K. SKOGLUND		
DATUM	2010-03-04	K. SKOGLUND	
U43-49, HUS D			
UGGLEDALSVÄGEN 43-49, BYGGÅR 1992			
FÖRETAGSBY			
PLAN 2			
SKALA	1:100 (A1)	1:100 (A1)	1:100 (A1)
REV.	A-4.0.1-20		

VID UTSKRIFT I A3 ÄR SKALAN DUBBEL.