

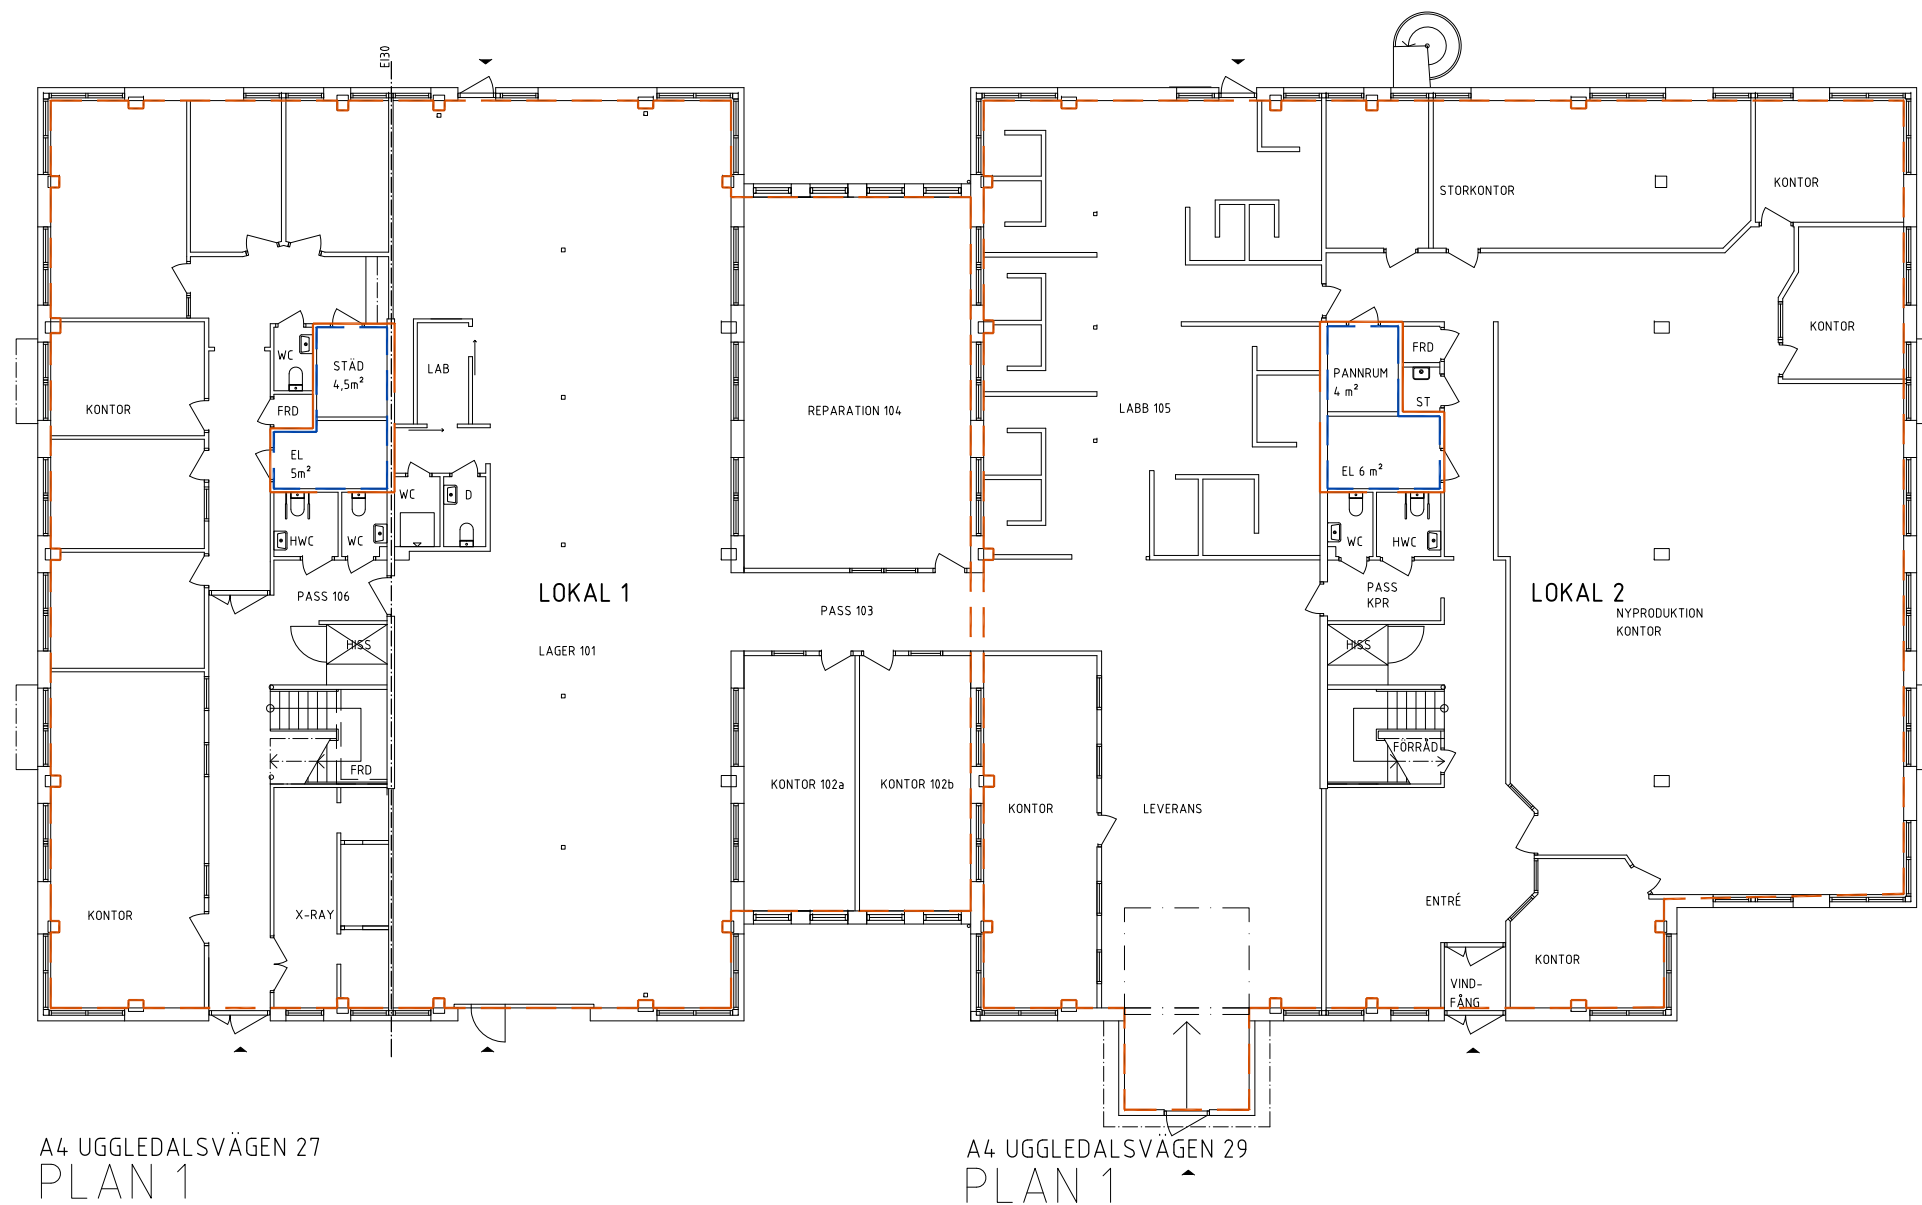


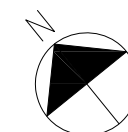

A4 UGGLEDALSVÄGEN 27
PLAN 1

A4 UGGLEDALSVÄGEN 29
PLAN 1

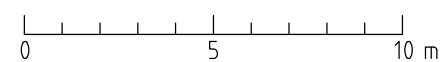

AREOR HUS A4
(PLAN 1 + PLAN 2)
uppmätt utifrån uppritat
material.


LOKAL 1 967 m²
(539+428)

LOKAL 2 973 m²
(561+412)

ÖVA 56 m²

LOA
ÖVA

REV	ANT	ÄNDRINGEN AVSER	SIGN	DATUM
-----	-----	-----------------	------	-------

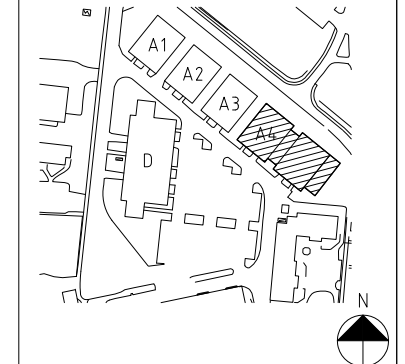

RELATIONSHANDLING			
UGGLEDAL 407:16			
PROJEKT NR	RITAD/KONSTR AV	HANDLÄGGARE	
DATUM	ANSVARIG		
130121	K. SKOGLUND		
U27-29, HUS A4 UGGLEDALSVÄGEN 27-29, BYGGÅR 1992 FÖRETAGSBY PLAN 1			
SKALA	RITNR.	REV.	
1:100	A-40.1-10		

VID UTSKRIFT I A3 ÄR SKALAN DUBBEL.