






FASAD MOT SYDVÄST

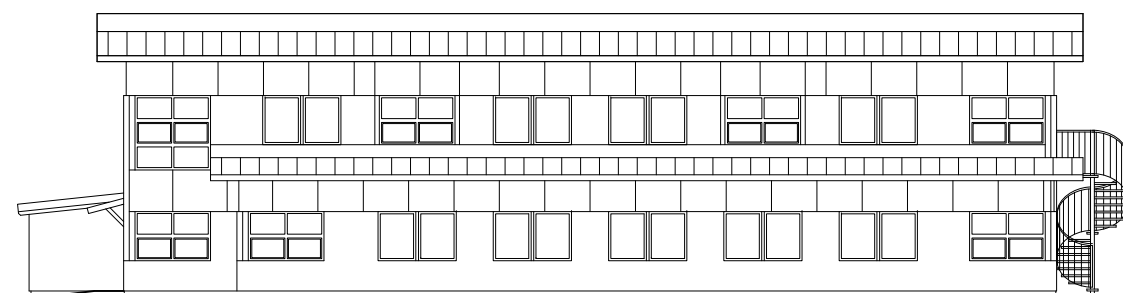


FASAD SYDÖST

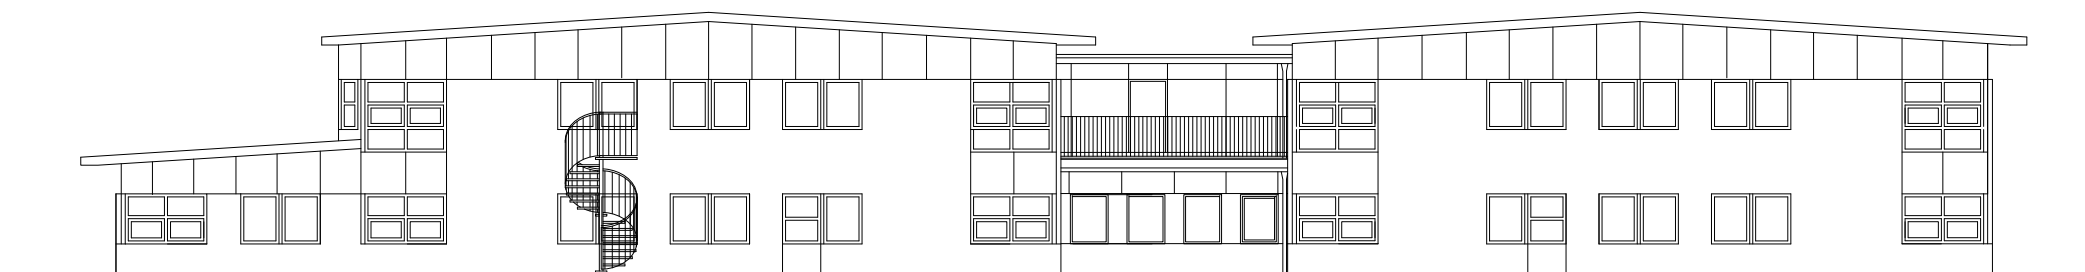


FASAD MOT NORDÖST

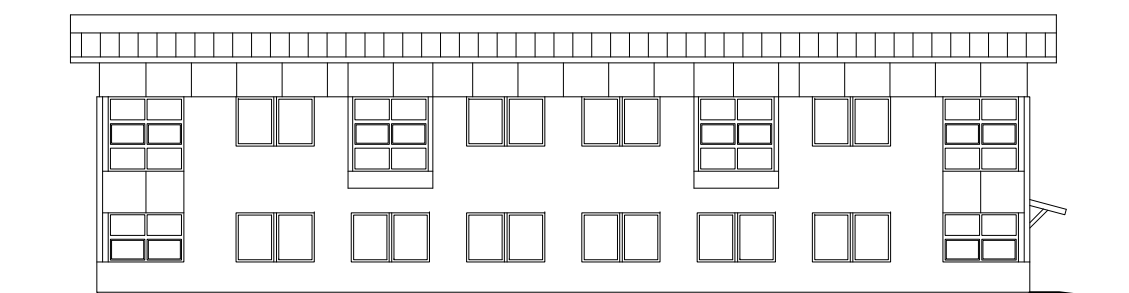

FASAD NORDVÄST

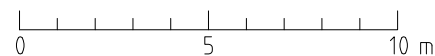

REV	ANT	ÄNDRINGEN AVSER	SIGN	DATUM
-----	-----	-----------------	------	-------

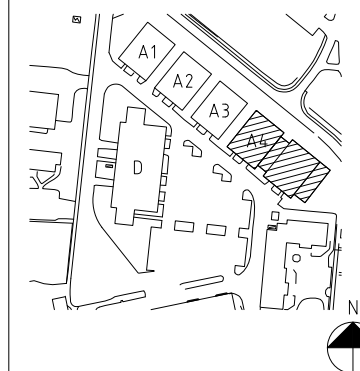

RELATIONSHANDLING

UGGLEDAL 407:16

PROJEKT NR	RITAD/KONSTR AV	HANDLÄGGARE
	F.M. & R.O.	K. SKOGLUND
DATUM	ANSVARIG	
2010-09-24	K. SKOGLUND	
U27-29, HUS A4		
UGGLEDALSVÄGEN 27-29, BYGGÅR 1992		
FÖRETAGSBY		
FASADER		

SKALA	RITNR	REV
1:100 (A1)	A-40.3.01	

VID UTSKRIFT I A3 ÄR SKALAN DUBBEL.