


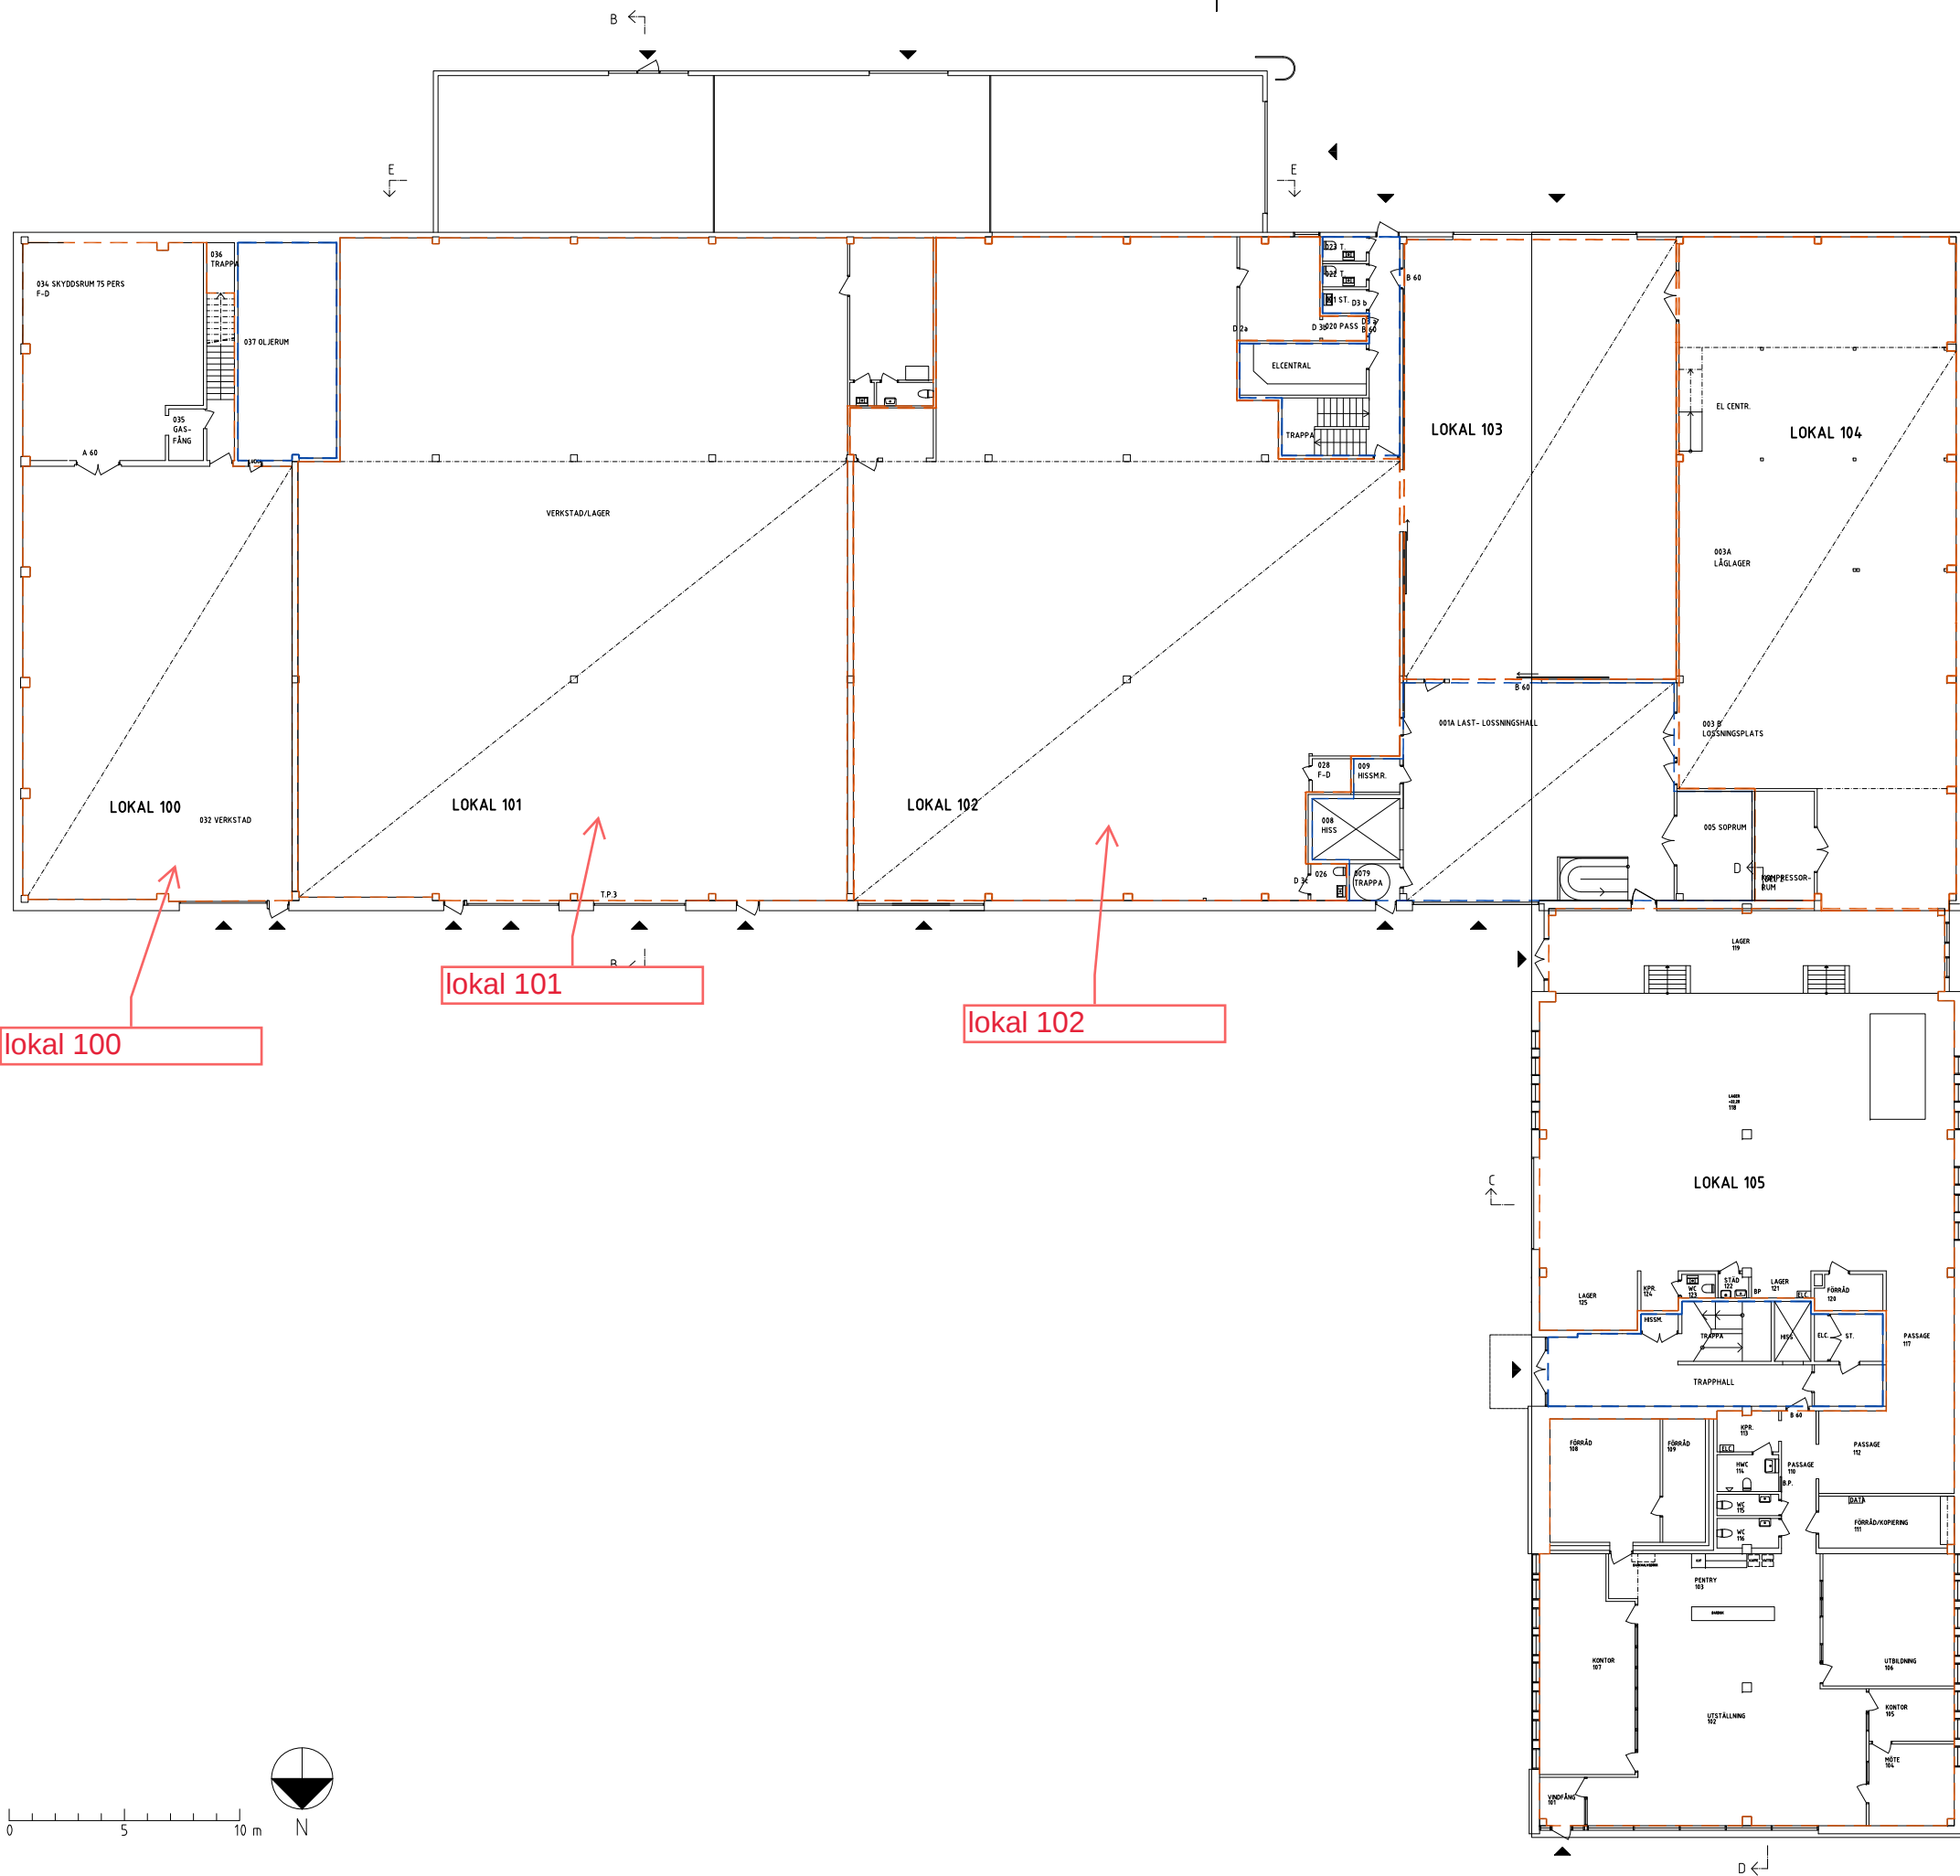


AREOR PLAN 1
LOA och ÖVA uppmätt
utifrån uppritat material.

LOA:	
Lokal 100	305 kvm
Lokal 101	693 kvm
Lokal 102	591 kvm
Lokal 103	225 kvm
Lokal 104	332 kvm
Lokal 105	641 kvm

ÖVA 288 kvm

LOA	---
BOA	---
ÖVA	---
BIA	---

REV	ANT	ÄNDRINGEN AVSER	SIGN	DATUM
-----	-----	-----------------	------	-------

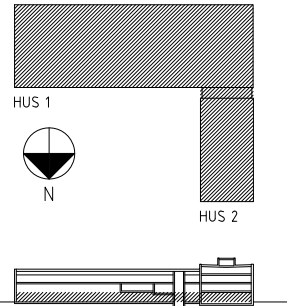

RELATIONSHANDLING

BISKOPSGÅRDEN 46:8

PROJEKT NR	RITAD/KONSTR AV	HANDLAGGARE
DATUM	ANSVARIG	MR
180131	M. RUNDLÖF	
R8 (RUSKVÄDERSGATAN 8)		
BYGGÅR DEL 1: 1975, DEL 2: 1984		
KONTORS-, LAGER- & INDUSTRILOKALER		
PLAN 1 - LOKALINDELNING		
SKALA	RITNR.	REV.
1:150	A-40.1-100	