


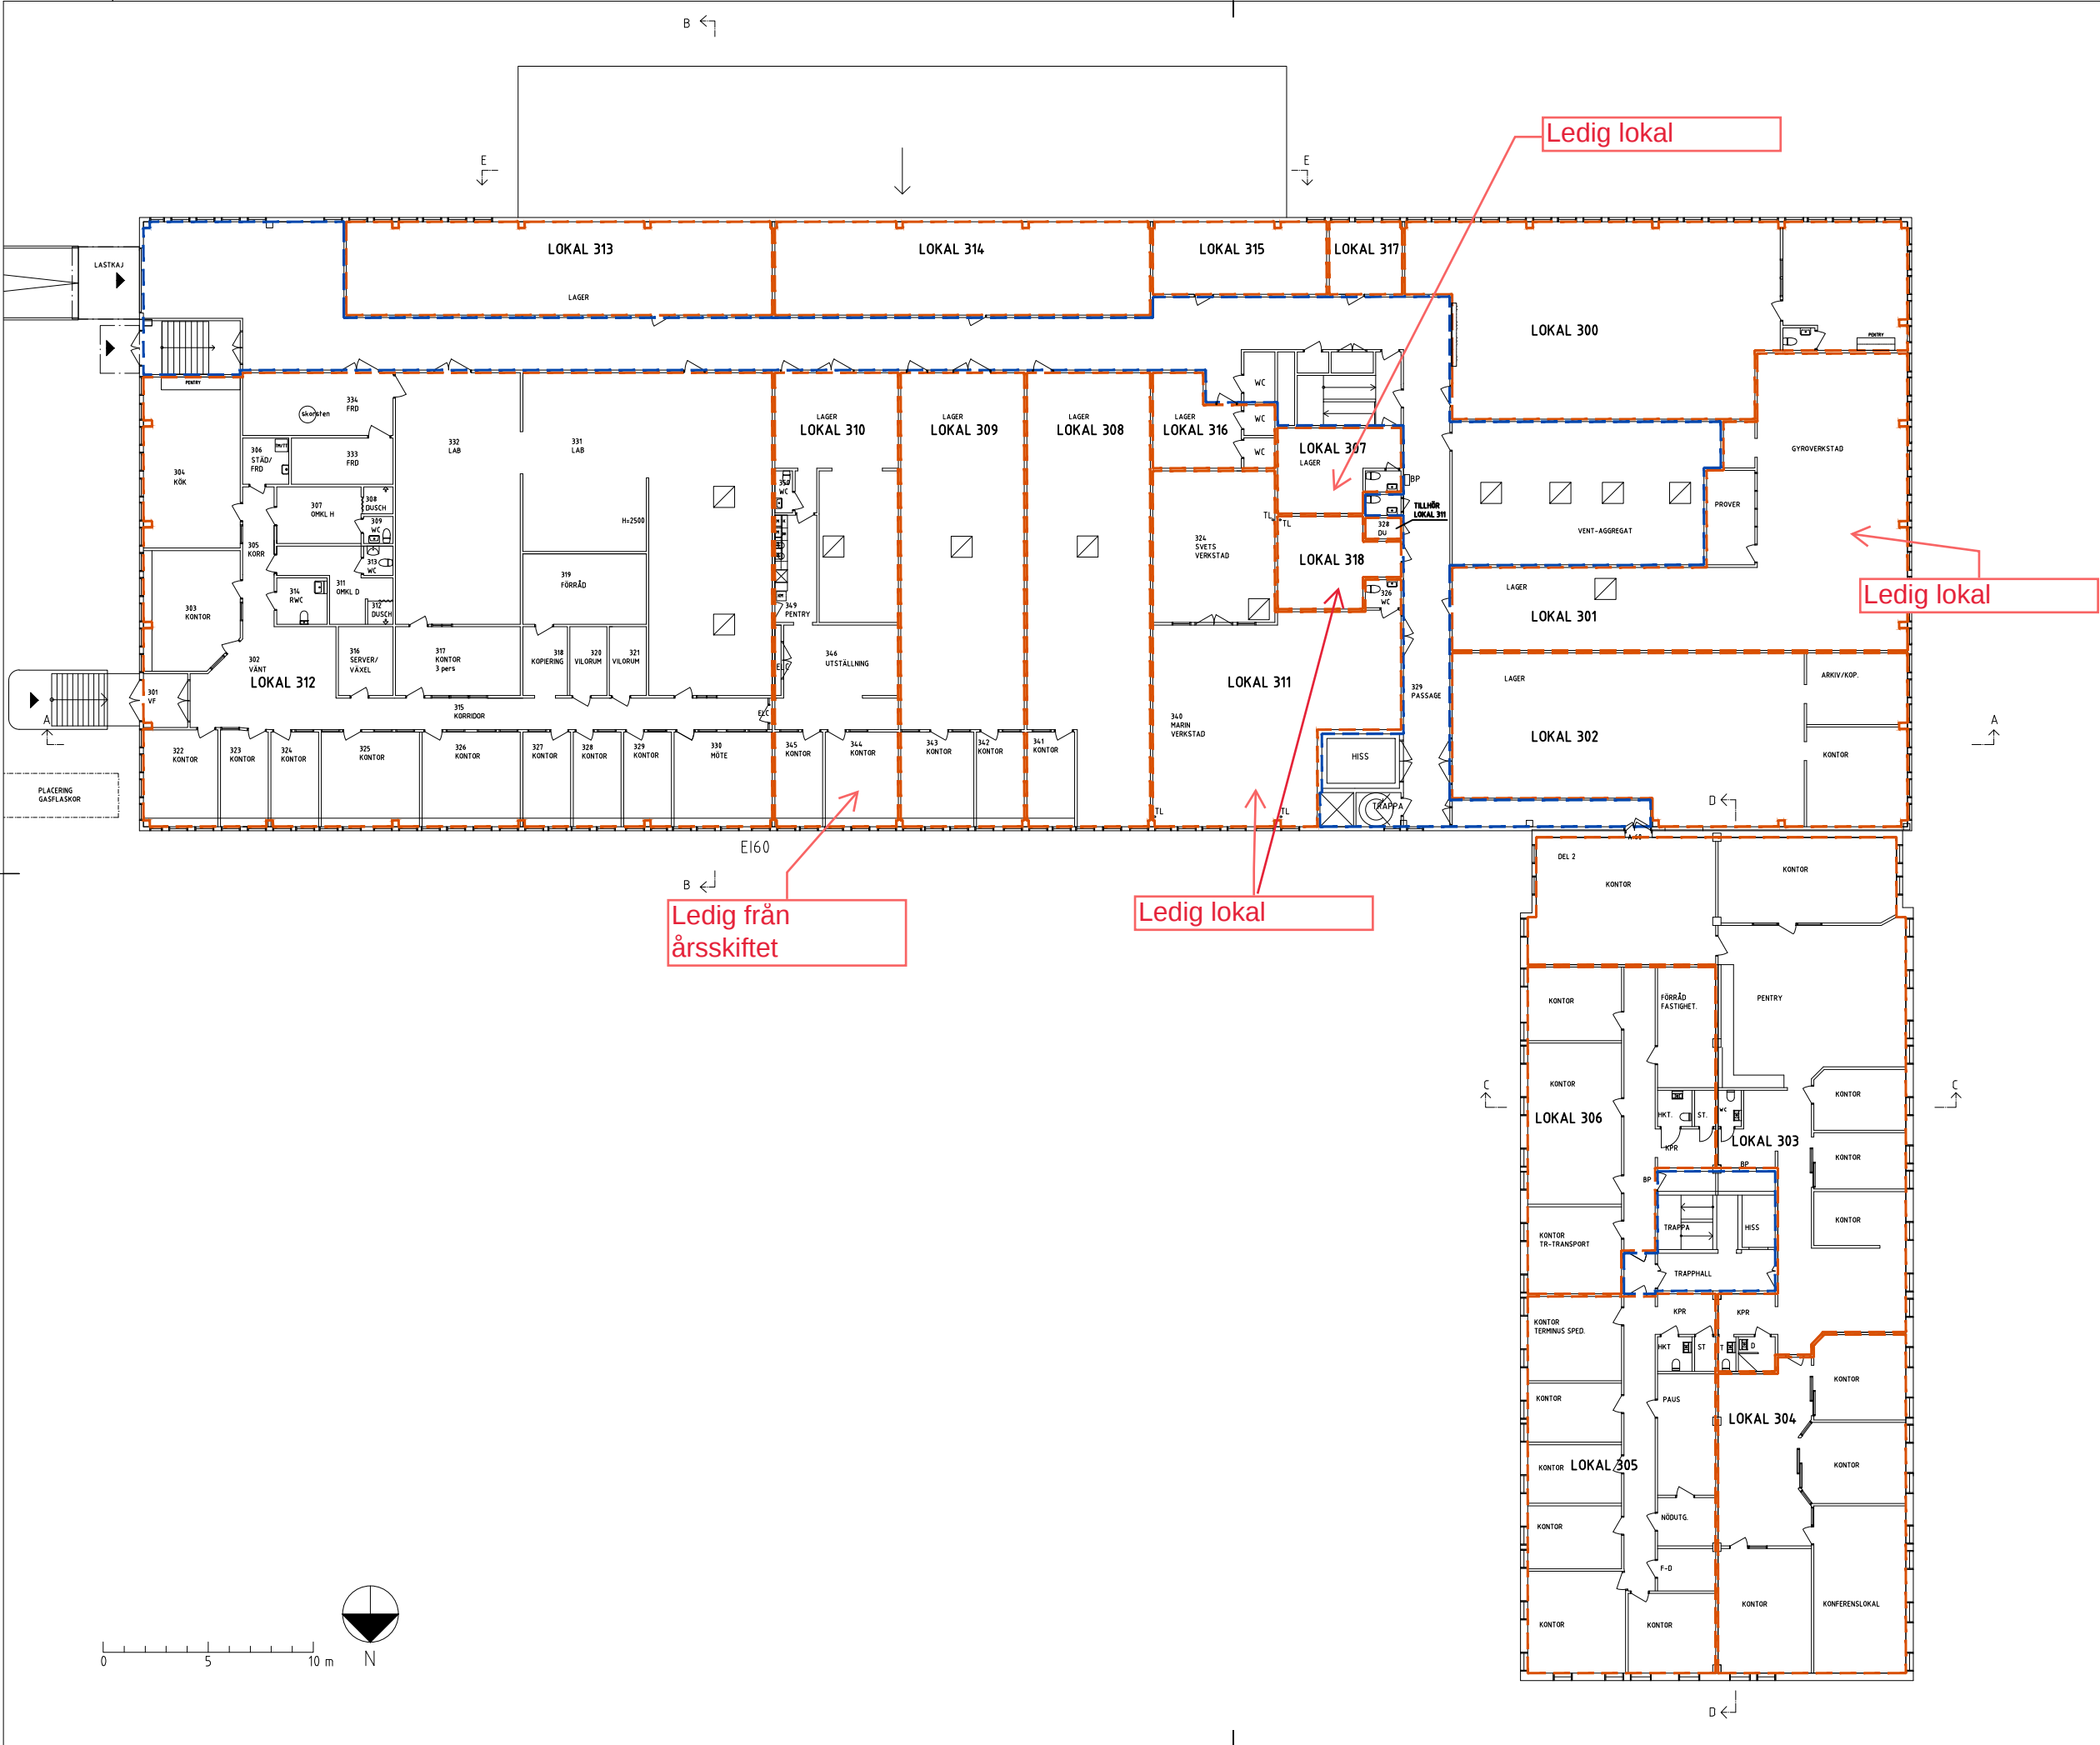


AREOR PLAN 3
LOA och ÖVA uppmätt
utifrån uppritat material.

LOA:	
Lokal 300	195 kvm
Lokal 301	173 kvm
Lokal 302	166 kvm
Lokal 303	252 kvm
Lokal 304	137 kvm
Lokal 305	161 kvm
Lokal 306	119 kvm
Lokal 307	22 kvm
Lokal 308	127 kvm
Lokal 309	127 kvm
Lokal 310	127 kvm
Lokal 311	146 kvm
Lokal 312	645 kvm
Lokal 313	90 kvm
Lokal 314	83 kvm
Lokal 315	29 kvm
Lokal 316	21 kvm
Lokal 317	12 kvm
Lokal 318	21 kvm

ÖVA 433 kvm

LOA	---
BOA	---
ÖVA	---
BIA	---

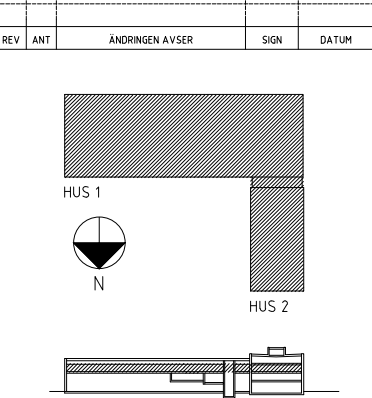

SVANSTRÖM
Fastigheter AB

RELATIONSHANDLINGAR

BISKOPSGÅRDEN 46:8

PROJEKT NR	RITAD/KONSTR AV	HANDLAGGARE
DATUM	ANSVARIG	
250430	MR	

R8 (RUSKVÄDERSGATAN 8)
BYGGÅR DEL 1: 1975, DEL 2: 1984
KONTORS-, LAGER- & INDUSTRILOKALER
PLAN 3 - LOKALINDELNING

SKALA	RITNR	REV.
1:150 (A1)	A-40.1-300	