



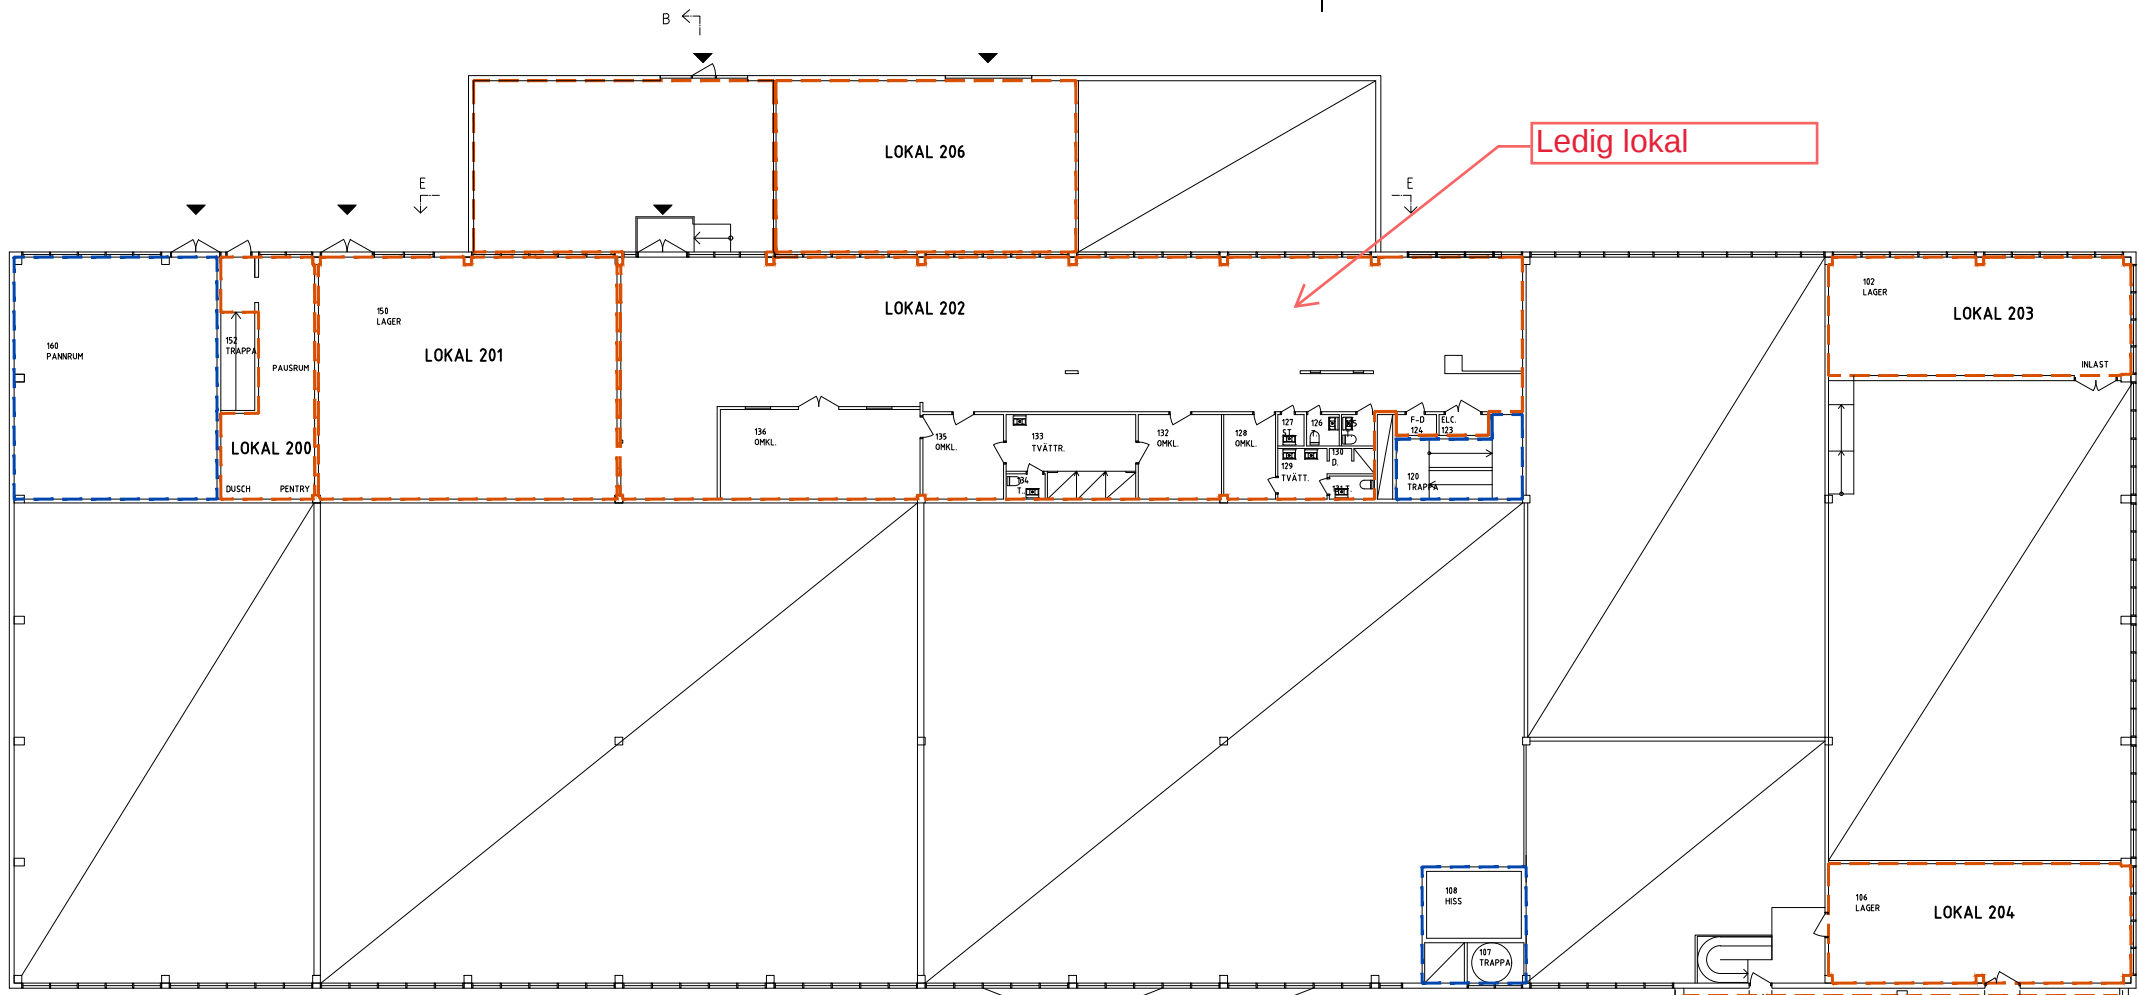


AREOR PLAN 2
LOA och ÖVA uppmätt
utifrån uppritat material.

LOA:	
Lokal 200	30 kvm
Lokal 201	114 kvm
Lokal 202	408 kvm
Lokal 203	56 kvm
Lokal 204	56 kvm
Lokal 205	681 kvm
Lokal 206	81 kvm

ÖVA 137 kvm

LOA	---
BOA	---
ÖVA	---
BIA	---

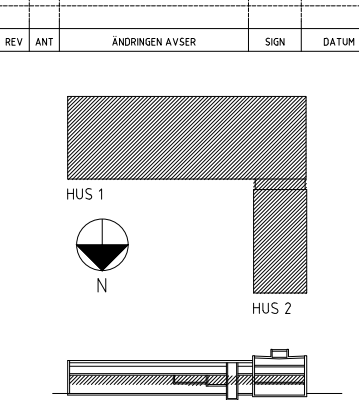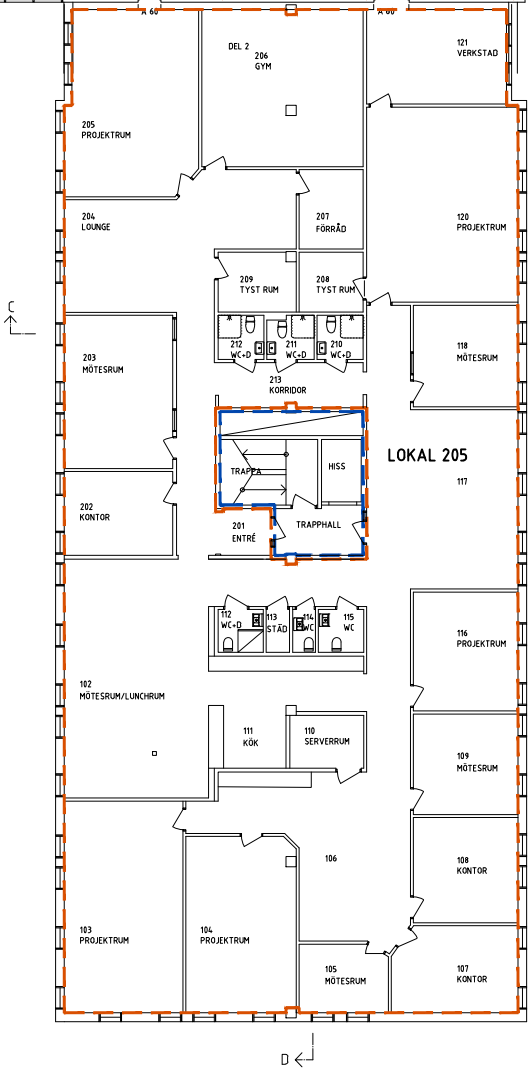

SVANSTRÖM
Fastigheter AB

RELATIONSHANDLING

BISKOPSGÅRDEN 46:8

PROJEKT NR	RITAD/KONSTR AV	HANDLAGGARE
DATUM	ANSVARIG	
250710	MR	
R8 (RUSKVÄDERSGATAN 8) BYGGÅR DEL 1: 1975, DEL 2: 1984 KONTORS-, LAGER- & INDUSTRILOKALER PLAN 2 - LOKALINDELNING		
SKALA	RITNR:	REV.
1:150 (A1)	A-40.1-200	