

AREOR PLAN 1
BOA och LOA enligt Rådas
protokoll. ÖVA och BIA uppmätt
utifrån uppritat material.


LOA	
Lokal 5	158 kvm
Lokal 6	217 kvm

ÖVA 51 kvm


LOA	---
BOA	---
ÖVA	---
BIA	---

Ledig lokal

PLAN 1

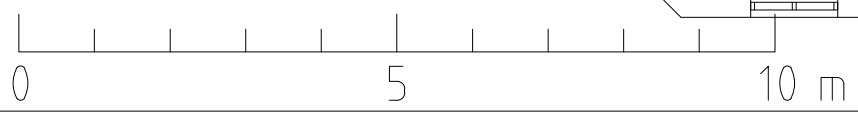

REV	ANT	ÄNDRINGEN AVSER	SIGN	DATUM
-----	-----	-----------------	------	-------

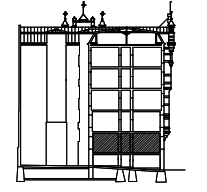

SVANSTRÖM
Fastigheter AB

RELATIONSHANDLING

LORENSBERG 49:1

PROJEKT NR	RITAD/KONSTR AV	HANDLÄGGARE
DATUM	ANSVARG	
230614	MR	
V4 (VASAPLATSEN 4/STORGATAN 31) BYGGÅR 1897 BOSTÄDER & BUTIKSLOKALER PLAN 1		

SKALA	RITNR	REV.
1:50 (A1)	A-4.0.1-10	