


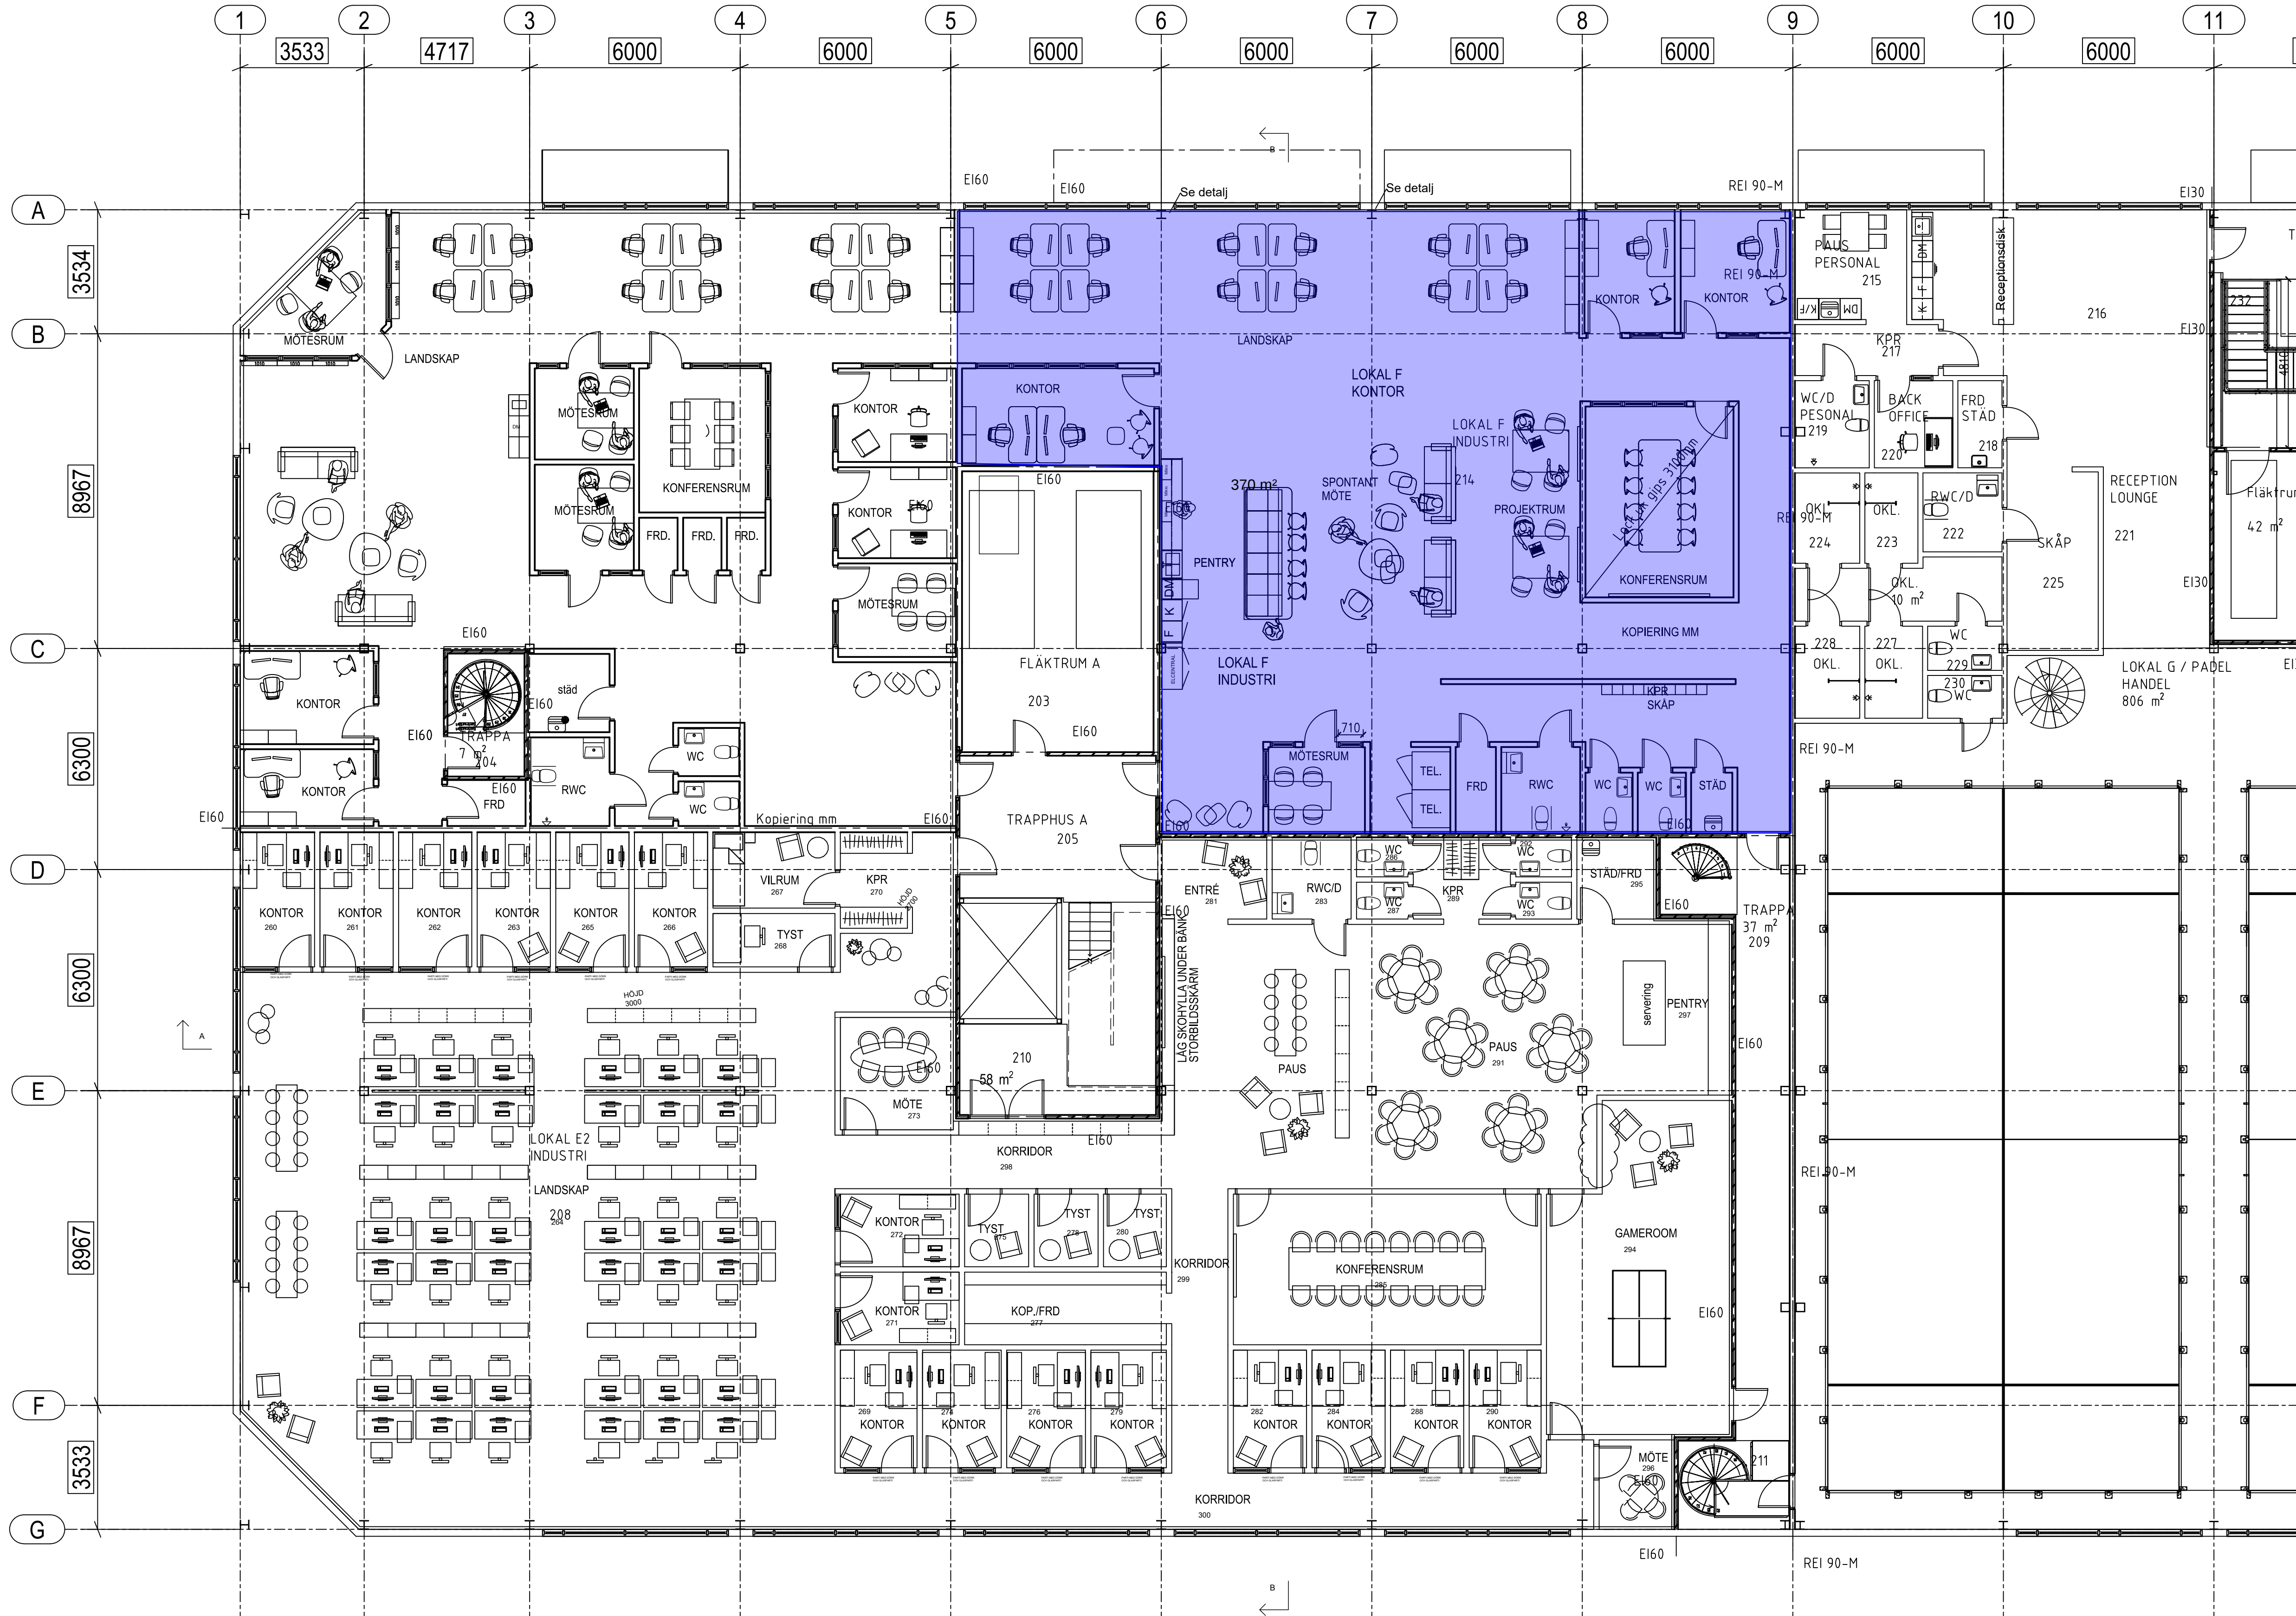

RELATIONSHANDLING		BET	ANT	ÄNDRINGEN AVSER	DATUM	SIGN
INCON In Construction Jönköping AB www.incon.se 070-5188001 070-5188025		UPPSALA KOMMUN KUMLA 12_2 Lokal I & F Del plan				
RITAD/KONSTR AV INCON JKP/AZO		UPPDRAK NR		SKALA 1:100A1		
ORT/DATUM 2023-04-05		RITNINGNUMMER		ÄNDR BET		
		KOD/TYP/POS		A-210-1		